

 

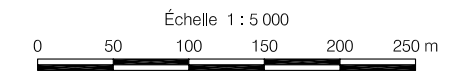


- Légende:**
-  Écran d'étanchéité au périmètre de la cellule C-3 ( Travaux réalisés en vertu du certificat d'autorisation délivré le 22 avril 2004 par le Ministère de l'Environnement du Québec ( MENV ))
  -  Tronçon supplémentaire d'écran d'étanchéité ( Travaux réalisés en vertu de l'autorisation du MENV ( lettre de Jacques Levasseur du 27 septembre 2004 ))
  -  Voie ferrée
  -  Ligne électrique



**ebi** Dépôt Rive-Nord Inc.

**TECSULT** **TECSULT Inc.**  
experts-consultants/consultants  
MONTRÉAL, CANADA

Dessiné par: T.Nagy    Vérifié par: L.Demers    Échelle: 1 : 5 000    Date:

AGRANDISSEMENT DU L.E.S. ST-THOMAS	
TRAVAUX DE CONSTRUCTION D'UN ÉCRAN D'ÉTANCHÉITÉ RÉALISÉS EN 2004	
Projet No. : 1 2 9 5 1	FIGURE 1