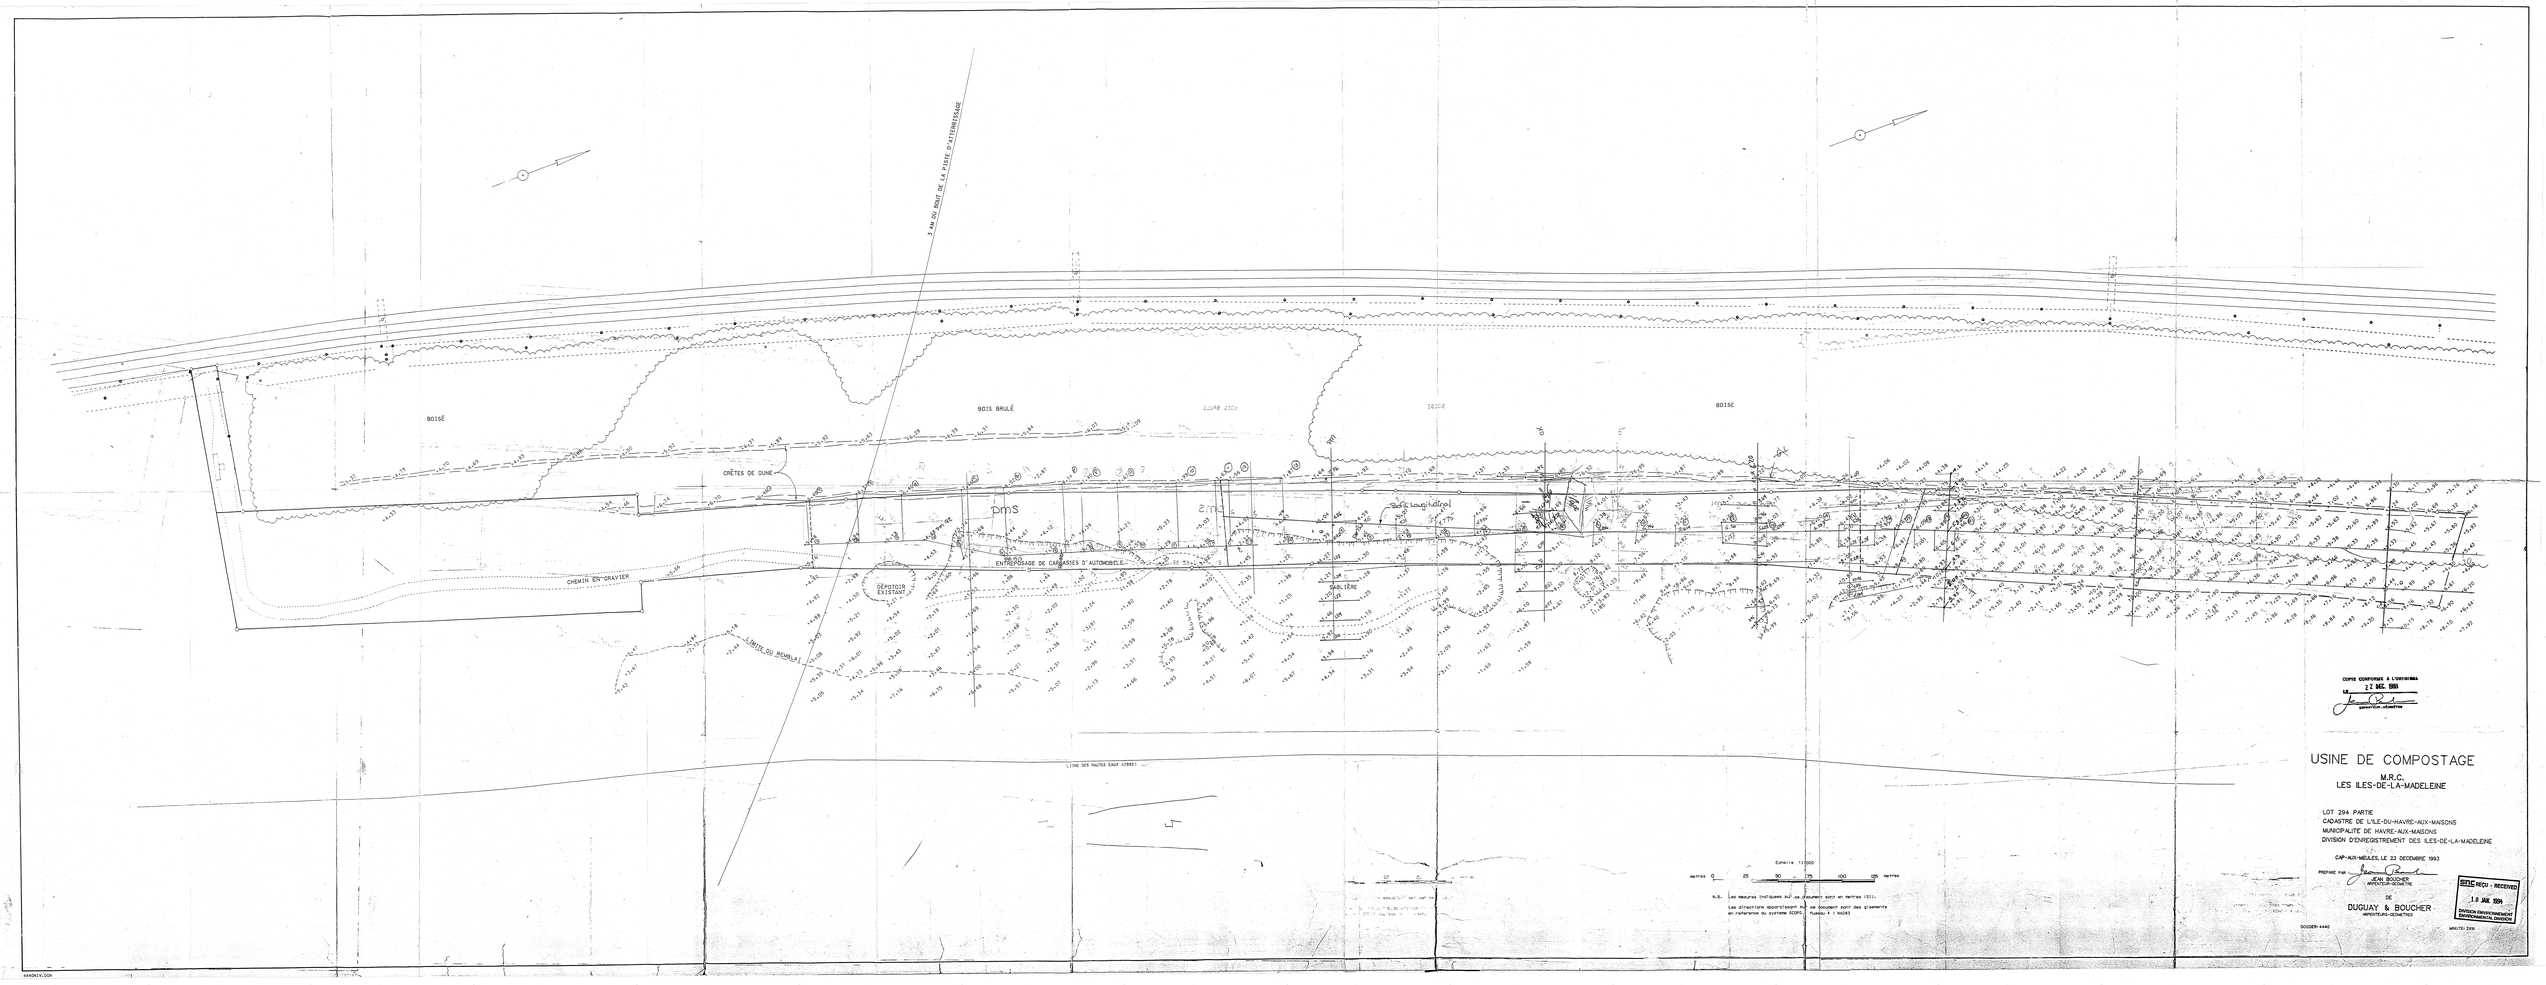
BOISÉ
BOIS BRULÉ
BOISÉ
CRÊTES DE DUNE
CHEMIN EN GRAVIER
DÉPOTOIR EXISTANT
ENTREPOSAGE DE CARCASSES D'AUTOMOBILE
SABLIÈRE
LIGNE DES HAUTES EAUX (1992)
Echelle 1:1000
mètres 0 25 50 75 100 125 mètres
N.B. Les mesures indiquées sur ce document sont en mètres (SI).
Les directions apparaissant sur ce document sont des gisements en référence au système SCOPS, Fuseau 4 : NAD83
COPIE CONFORME À L'ORIGINALE
USINE DE COMPOSTAGE
M.R.C.
LES ILES-DE-LA-MADELEINE
LOT 294 PARTIE
CADASTRE DE L'ILE-DU-HAVRE-AUX-MAISONS
MUNICIPALITÉ DE HAVRE-AUX-MAISONS
DIVISION D'ENREGISTREMENT DES ILES-DE-LA-MADELEINE
CAP-AUX-MEULES, LE 22 DECEMBRE 1993
PRÉPARÉ PAR
JEAN BOUCHER
ARPENTEUR-GÉOMÈTRE
DE
DUGUAY & BOUCHER
ARPENTEURS-GÉOMÈTRES
DOSSIER 4440
MINUTE: 3916
REÇU - RECEIVED
10 JAN 1994
DIVISION ENVIRONNEMENT
ENVIRONMENTAL DIVISION