


TRANCHÉE DE CAPTAGE DU BIOGAZ

45

1915D45

Échelle: aucune

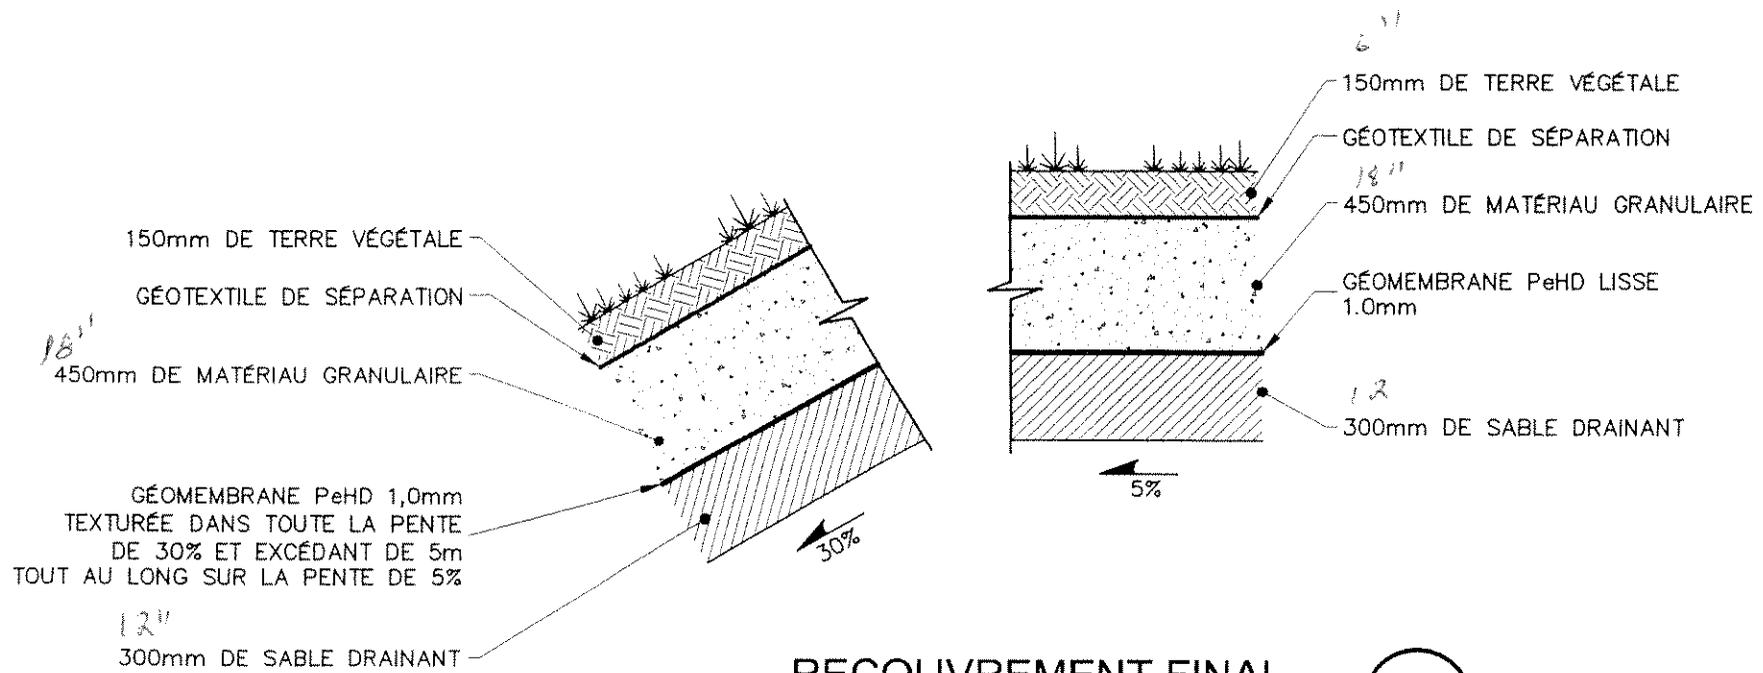

RECOUVREMENT FINAL

1915001

Échelle: aucune

1

Plan 4/14

PIERRE NETTE (K=±0.5cm/s)