


**A N N E X E « QC-30 »**

FIGURES 2.8A ET 2.8B RÉVISÉES

---

Figure 2.8B: Carte piézométrique - roc fracturé

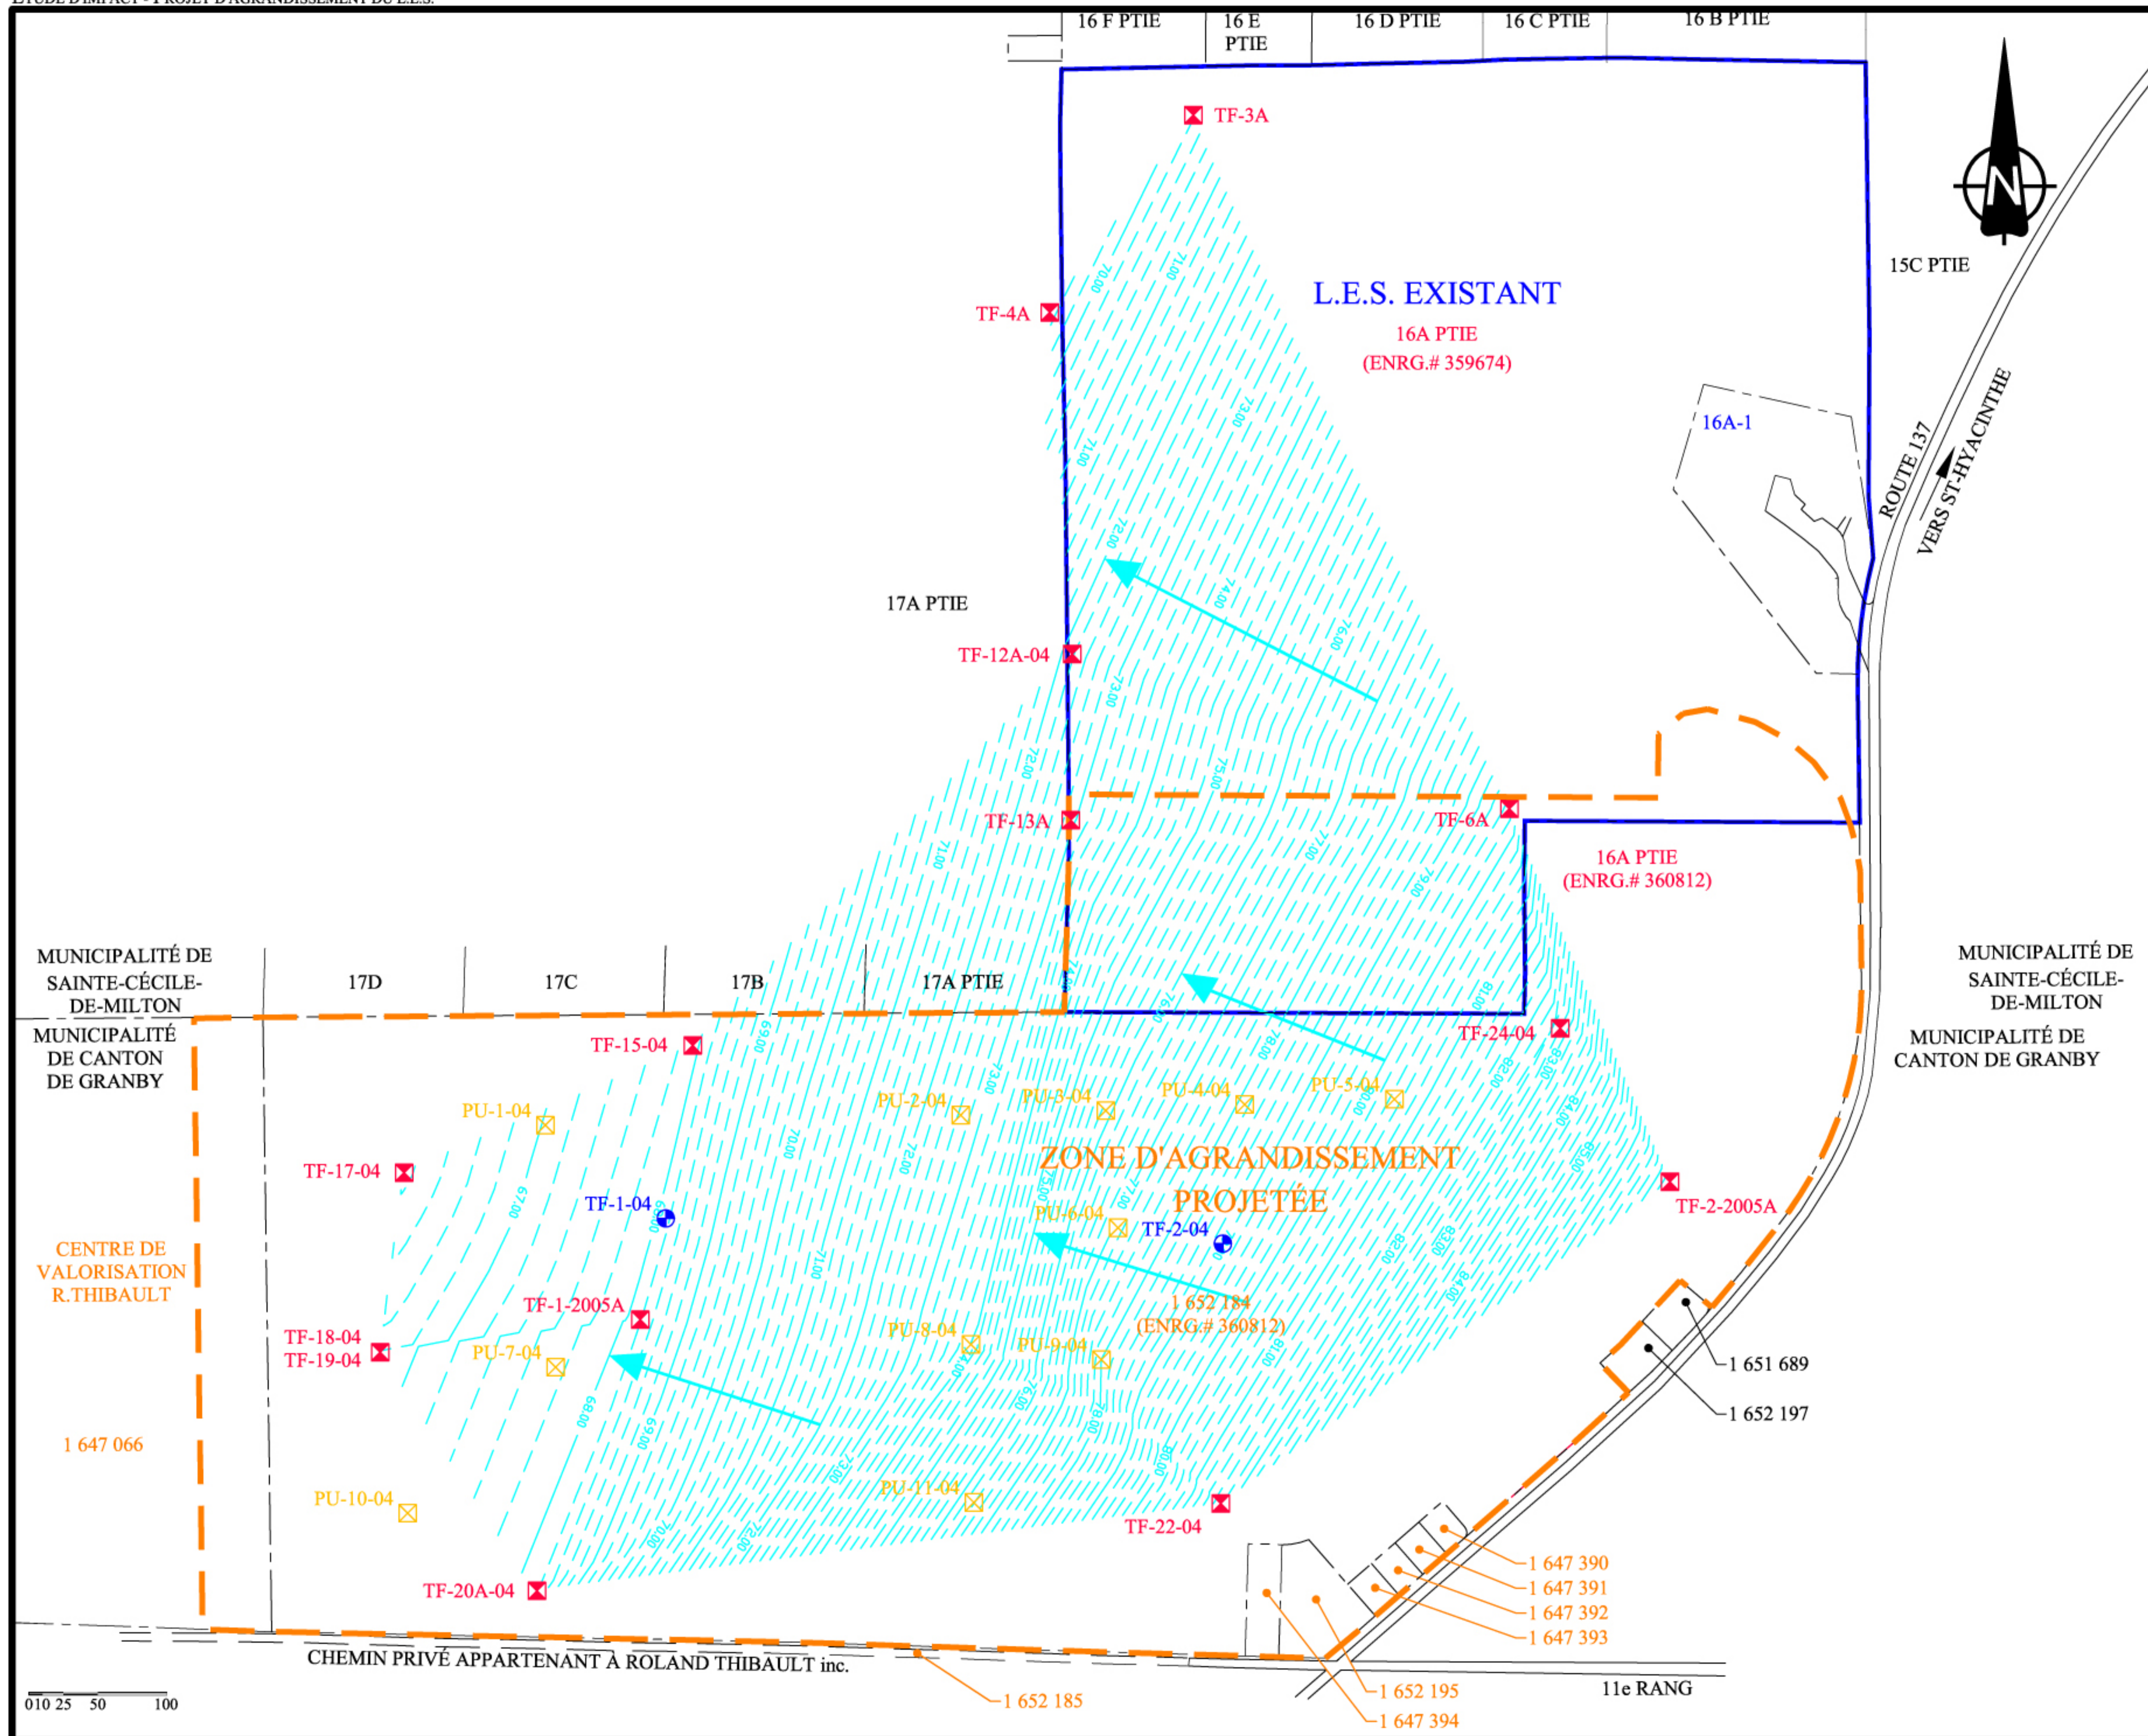

LÉGENDE	
	LIGNE DE LOT
	L.E.S. EXISTANT
	AGRANDISSEMENT PROJÉTÉ
	LOTS APPARTENANT À ROLAND THIBAUT Inc. LOTS VOISINS AVEC ROLAND THIBAUT Inc.
	FORAGE AVEC INSTALLATION PIÉZOMÉTRIQUE
	PUITS D'EXPLORATION
	FORAGE
	COURBES PIÉZOMÉTRIQUES ET ÉLÉVATION DU NIVEAU DE LA NAPPE SOUTERRAINE