

A N N E X E « Q C - 5 8 »

FIGURE 1.5 RÉVISÉE


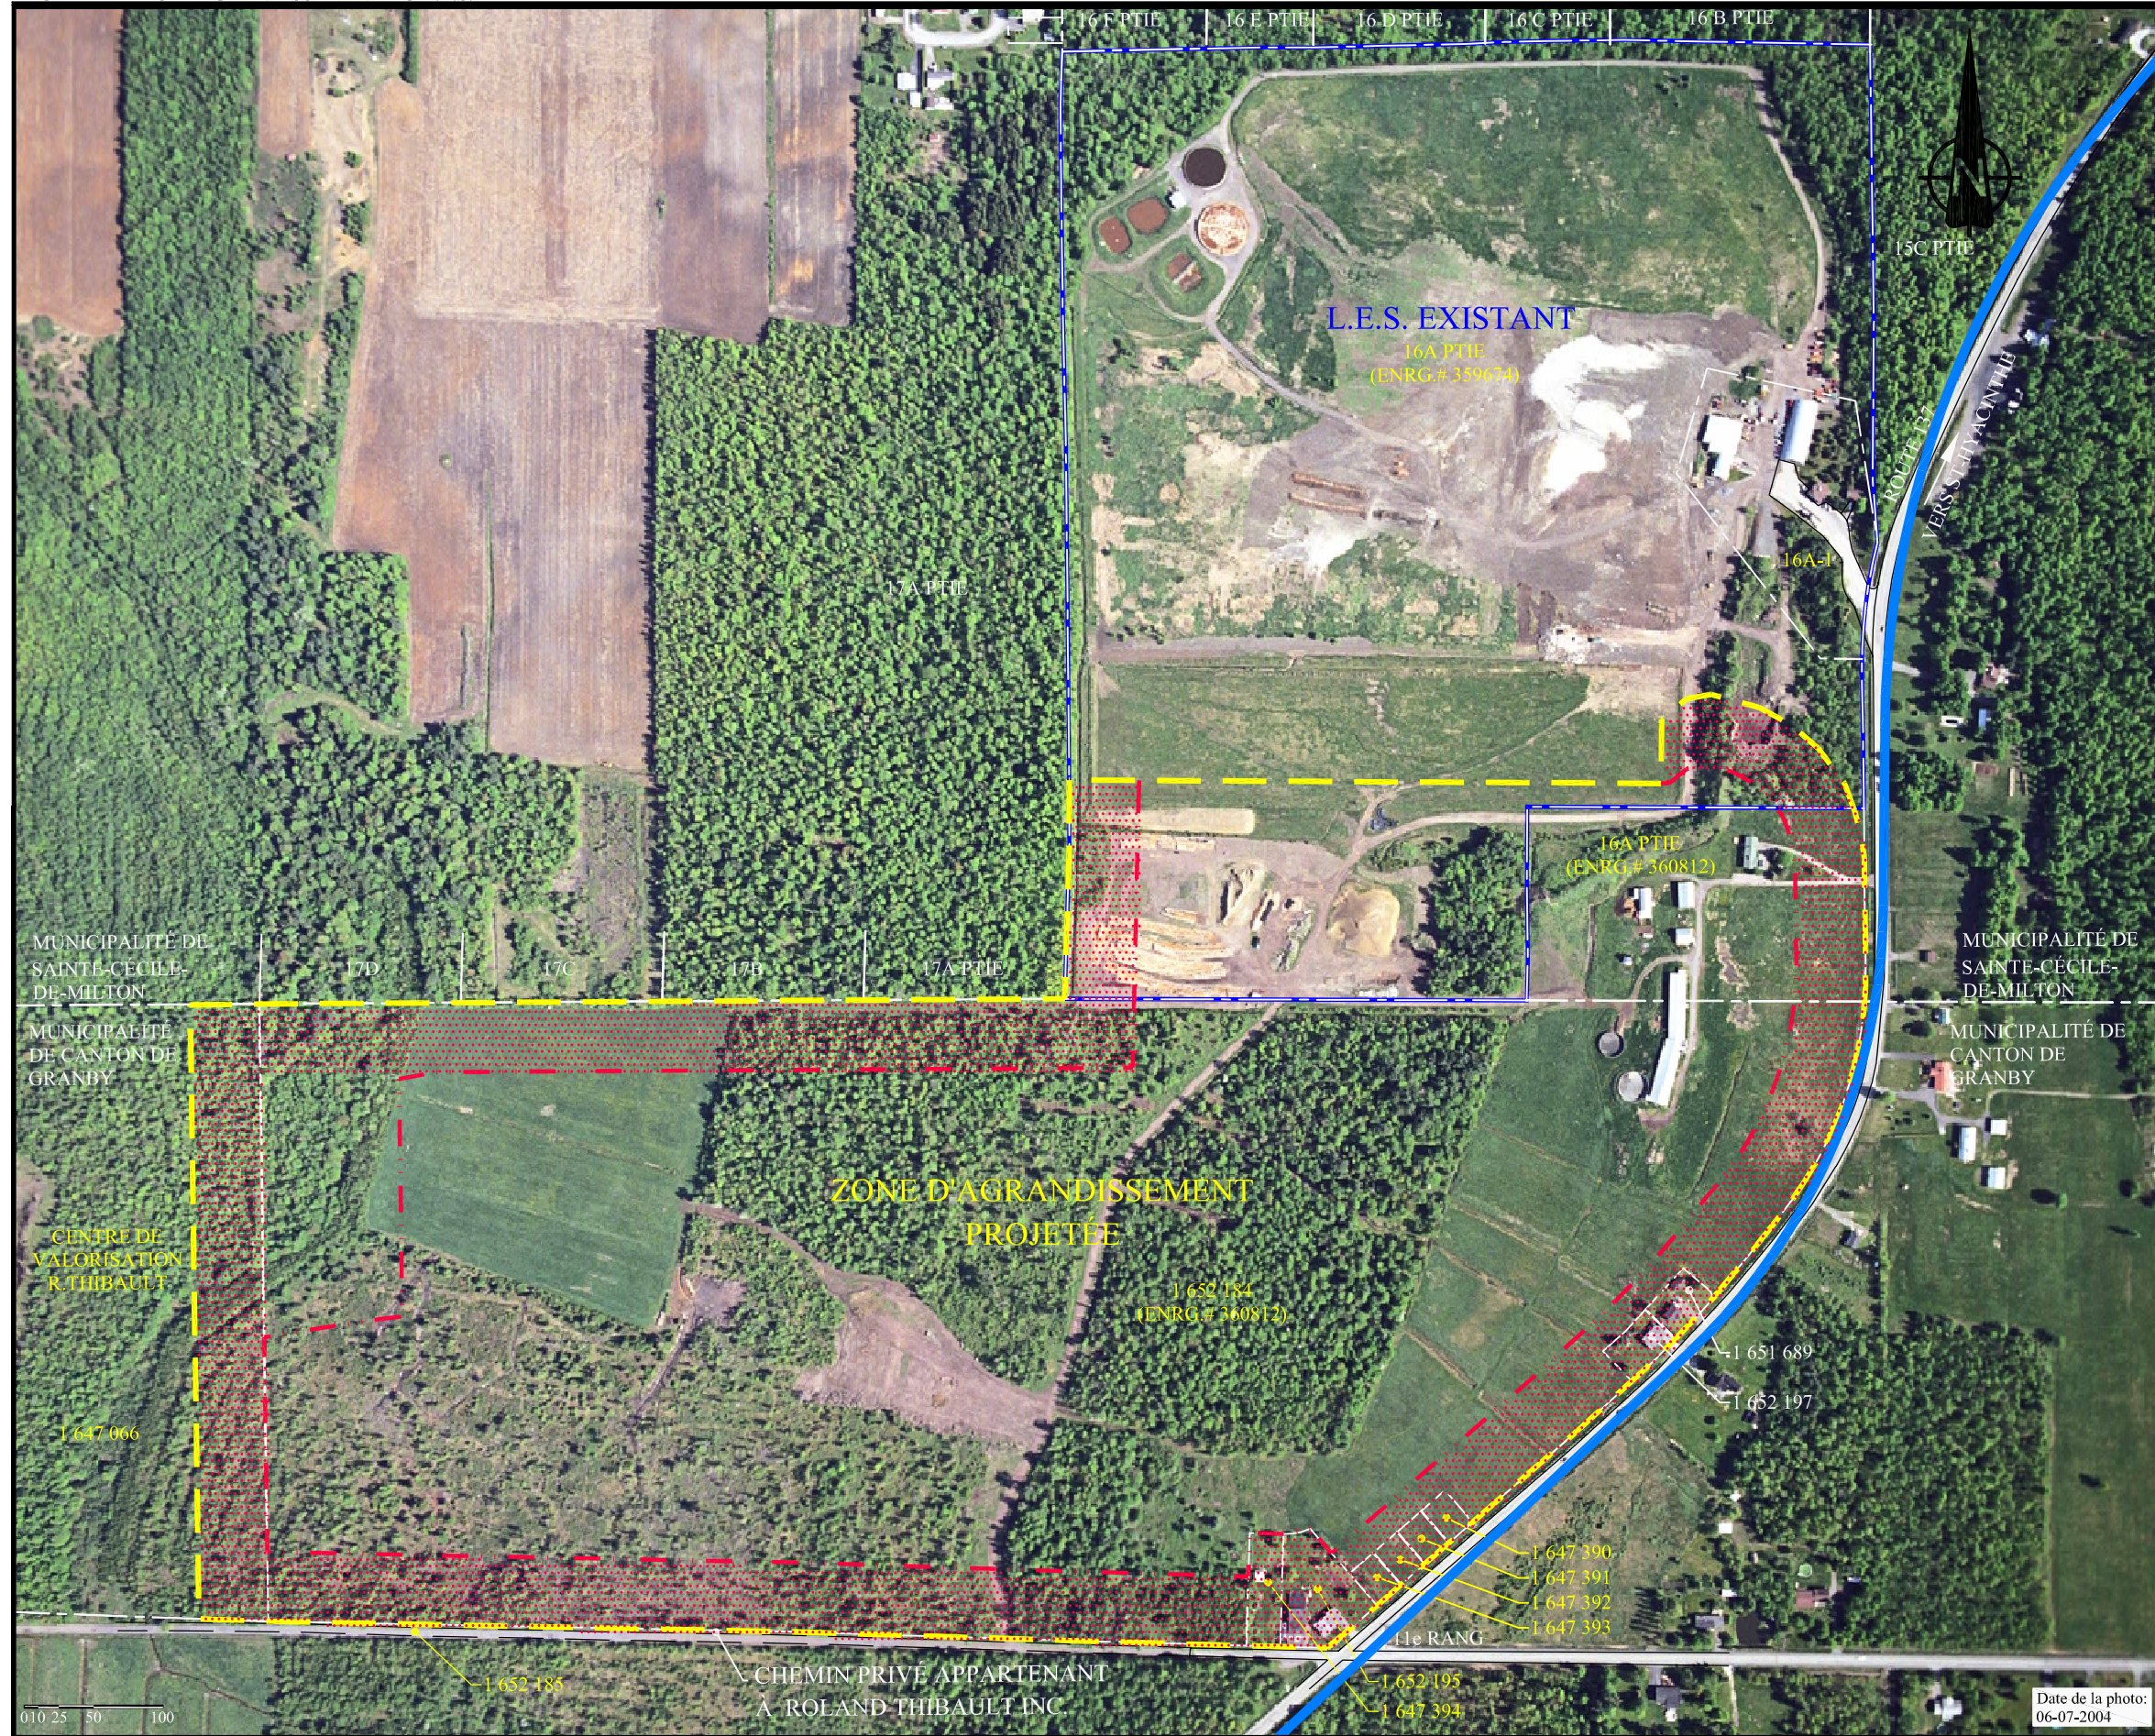


Figure 1.5: Secteur visé par le projet d'agrandissement du L.E.S. Roland Thibault inc. et zone tampon en considérant le nouveau tracé projeté de la route 137

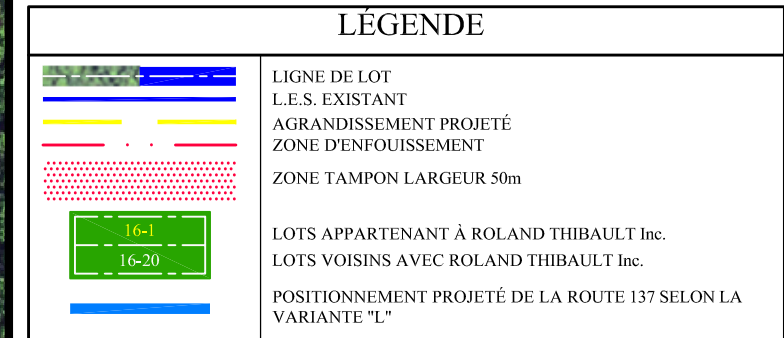

USAGES DES ZONES DÉDIÉES À L'AGRANDISSEMENT

ZONE	SUPERFICIE (ha)
ZONE D'ENFOUISSEMENT	41.30
ZONE TAMPON	14.60
AUTRES	1.85
TOTAL	57.75