

ANNEXE 2

RAPPORT DE SONDAGE

Projet: Ste- Cécile

Sondage #: TF-3B

Date de réalisation: 26/04/95

Diamètre du forage: 190 mm.

Longueur crépinée: 60 cm.

Profondeur du forage: 1,65 m.

Niveau d'eau: 82,44

Longueur du piézo.: 2,65 m.

Niveau sup. de la lanterne: 82,47

| Prof. en mètre | Stratigraphie | | Niveau d'eau | Coupe technique | |
|----------------------|---------------|-------------------------|-----------------|-----------------|--------|
| | | Description | | échantillons | Piézo. |
| 0 | Till | | ↓ 0,88 | Eau | █ |
| 1 | | | | | █ |
| 2 | | Fin du forage à 1,65 m. | | | █ |
| 3 | | | | | |
| 4 | | | | | |
| 5 | | | | | |
| 6 | | | | | |
| 7 | | | | | |
| 8 | | | | | |
| 9 | | | | | |
| 10 | | | | | |

RAPPORT DE SONDAGE

Projet: Ste- Cécile

Sondage #: TF-4B

Date de réalisation: 26/04/95

Diamètre du forage: **190 mm.**


Longueur crépinée: **60 cm.**

Profondeur du forage: **1,52 m.**

Niveau d'eau: **82,14**

Longueur du piézo: **2,30 m.**

Niveau sup. de la lanterne: **82,15**
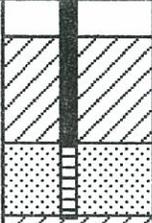
| Prof. en mètre | Stratigraphie | | Niveau d'eau | Coupe technique | |
|----------------------|---|-------------------------|-----------------|-----------------|---|
| | | Description | | échantillons | Piézo. |
| 0 |  | Till | ↓ 0,64 | Eau |  |
| 1 | | | | | |
| 2 | | Fin du forage à 1,52 m. | | | |
| 3 | | | | | |
| 4 | | | | | |
| 5 | | | | | |
| 6 | | | | | |
| 7 | | | | | |
| 8 | | | | | |
| 9 | | | | | |
| 10 | | | | | |

RAPPORT DE SONDAGE

Projet: Ste- Cécile

Sondage #: TF-10

Date de réalisation: 01/05/95

Diamètre du forage: 190 mm.

Longueur crépinée: 3,0 m.

Profondeur du forage: 28,6 m.

Niveau d'eau: 10 A: 94,25


Longueur du piézo: 10 A: 23,3 m.

10: 93,84

10: 29,08 m.

Niveau sup. de la lanterne: 10 A: 88,98

10: 82,58

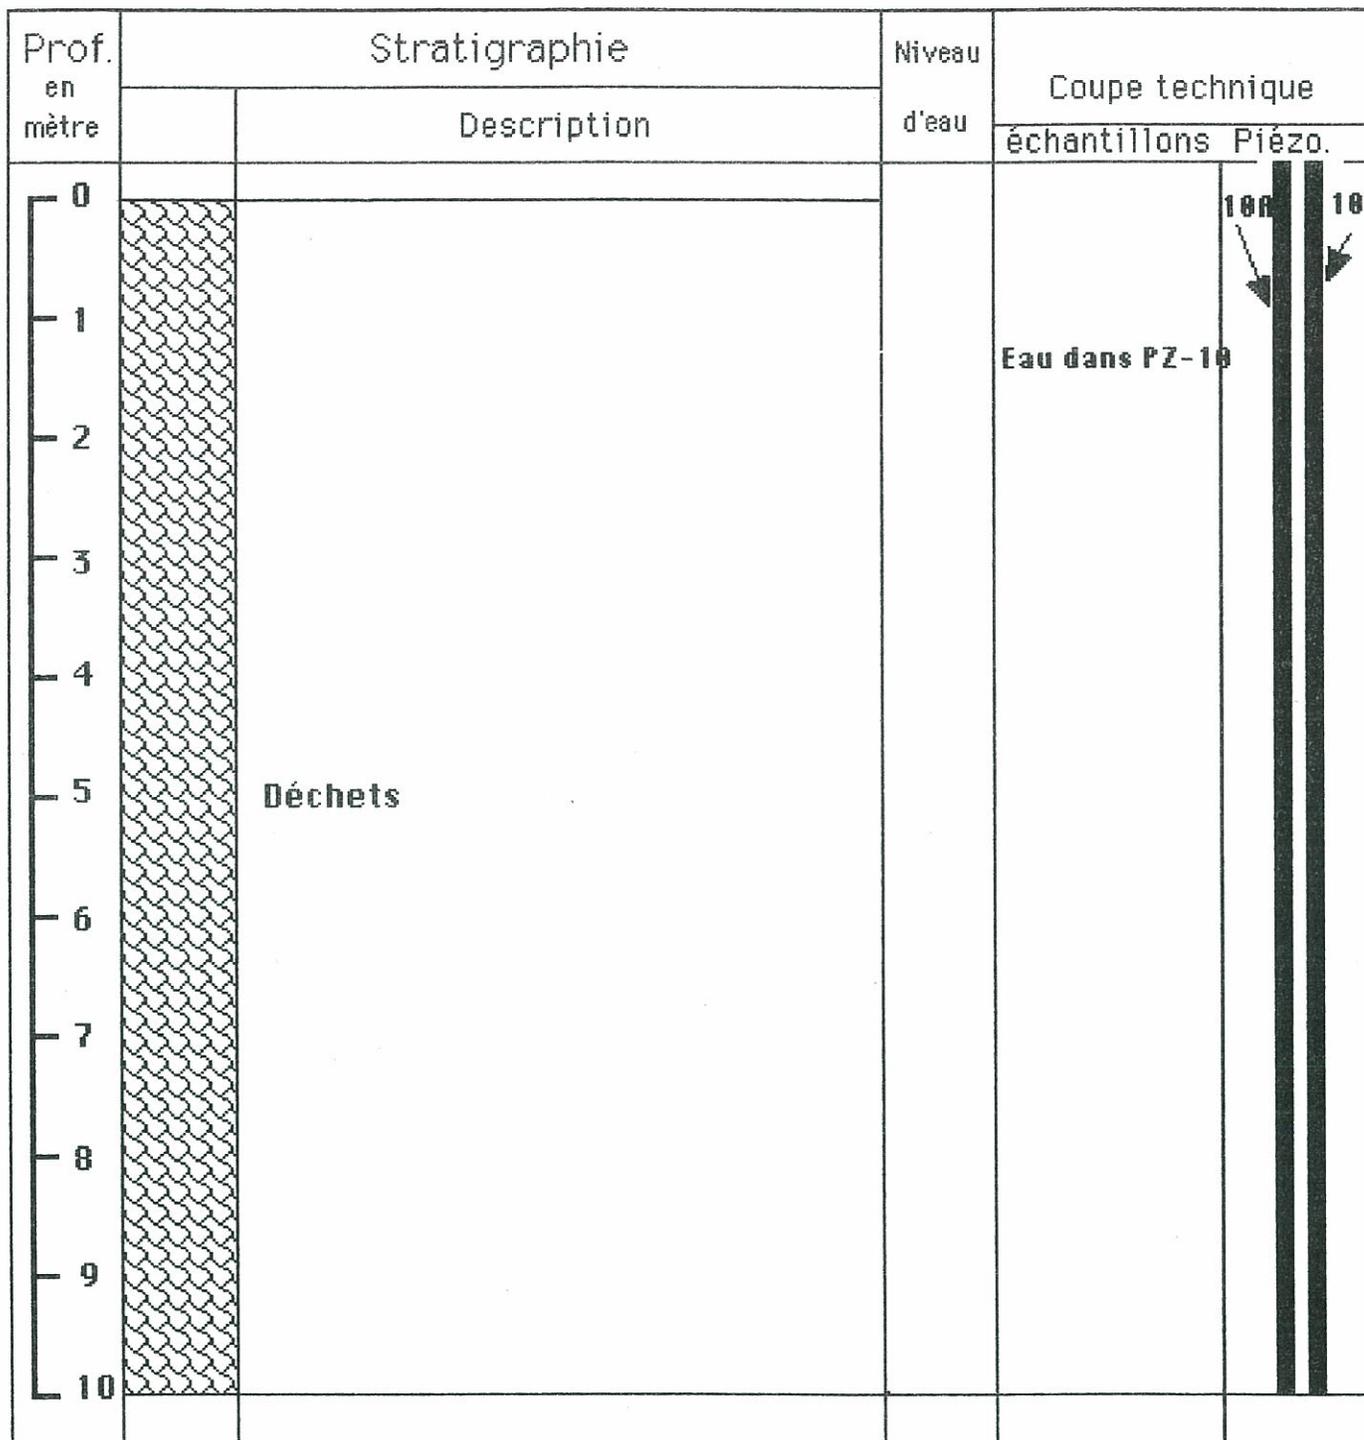

RAPPORT DE SONDAGE

Projet: Ste- Cécile

Sondage #: TF-10

Date de réalisation: 01/05/95

Diamètre du forage: **190 mm.**

Longueur crépinée: **3,0 m.**

Profondeur du forage: **28,6 m.**


Niveau d'eau: **10 A: 94,25**

Longueur du piézo.: **10 A: 23,3 m.**

Niveau sup. de la lanterne: **10A: 88,98**

10: 29,08 m.

10: 82,58

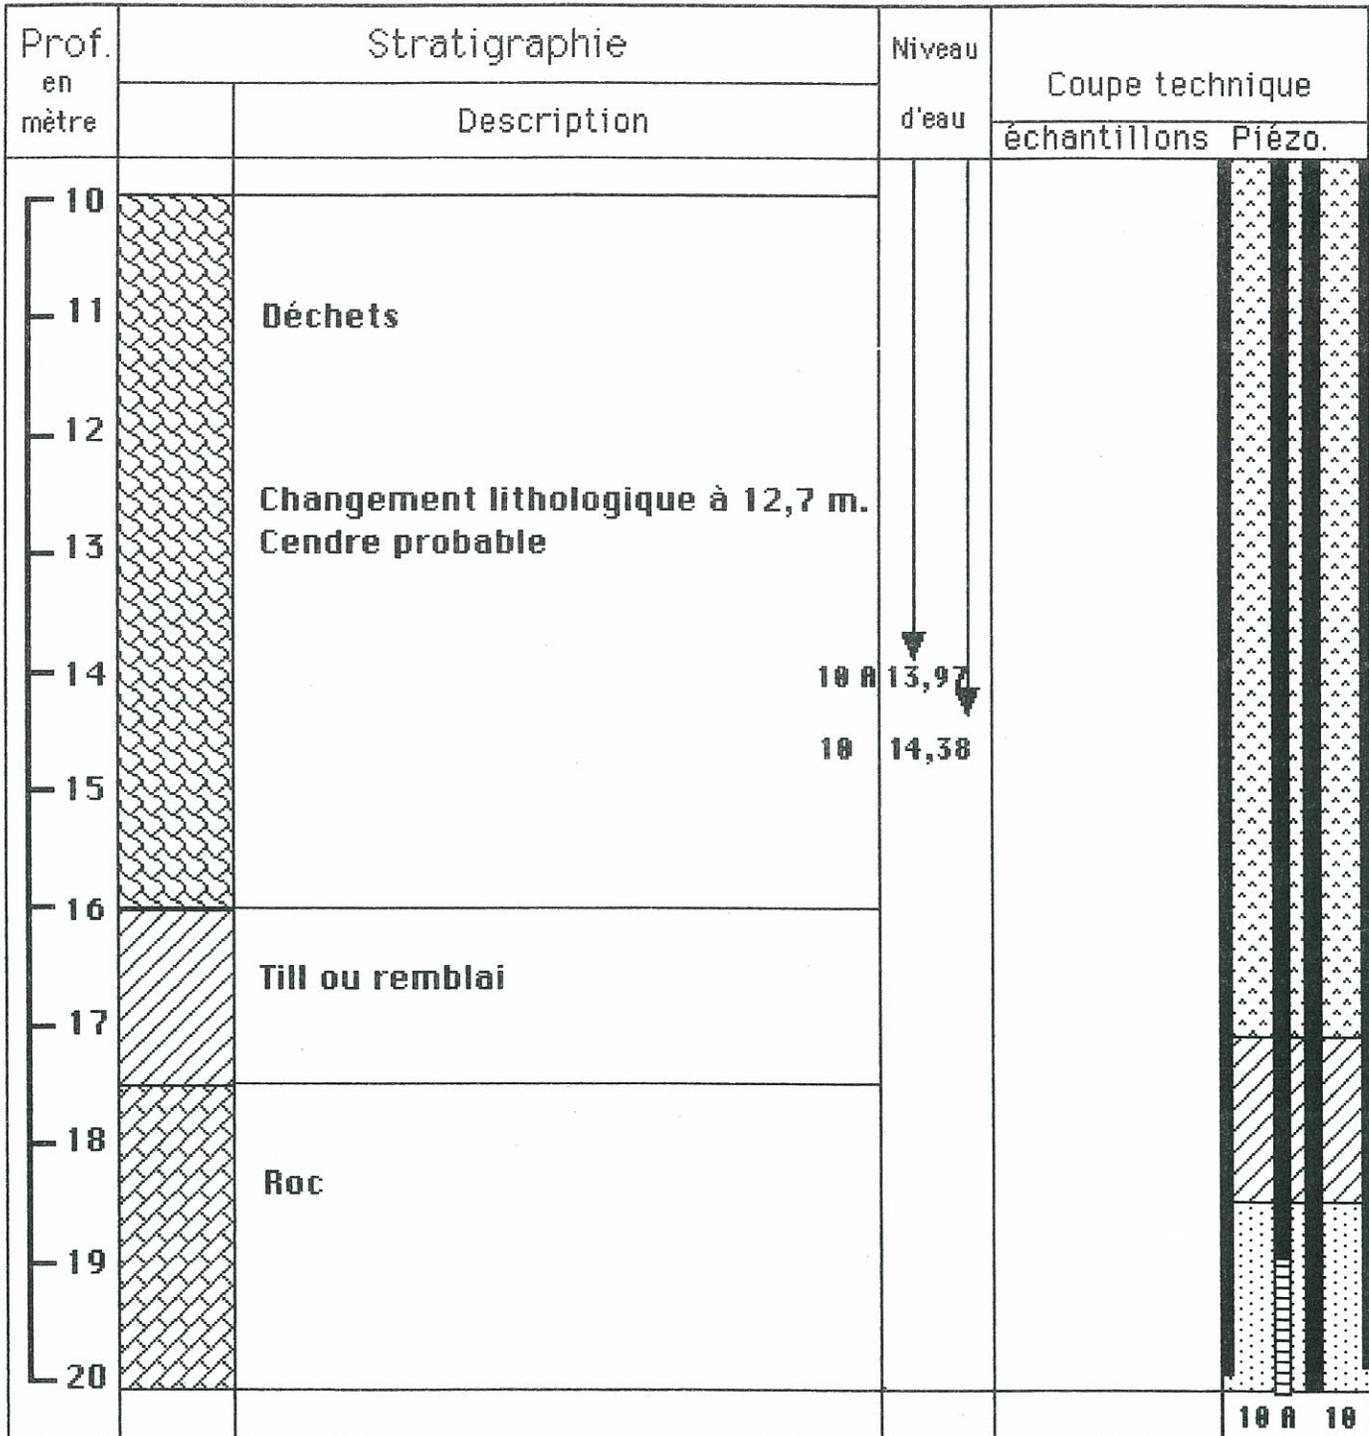

RAPPORT DE SONDAGE

Projet: **Ste-Cécile**

Sondage #: **TF-10**

Date de réalisation: **01/05/95**

Diamètre du forage: **190 mm.**

Longueur crépinée: **3,0 m.**

Profondeur du forage: **28,6 m.**


Niveau d'eau: **10 A:94,25 , 10 :93,84**

Longueur du piézo.: **TF-10: 29,08 m**

Niveau sup.de la lanterne: **10A:88,98**

TF-10A: 23,28 m.

10:82,58

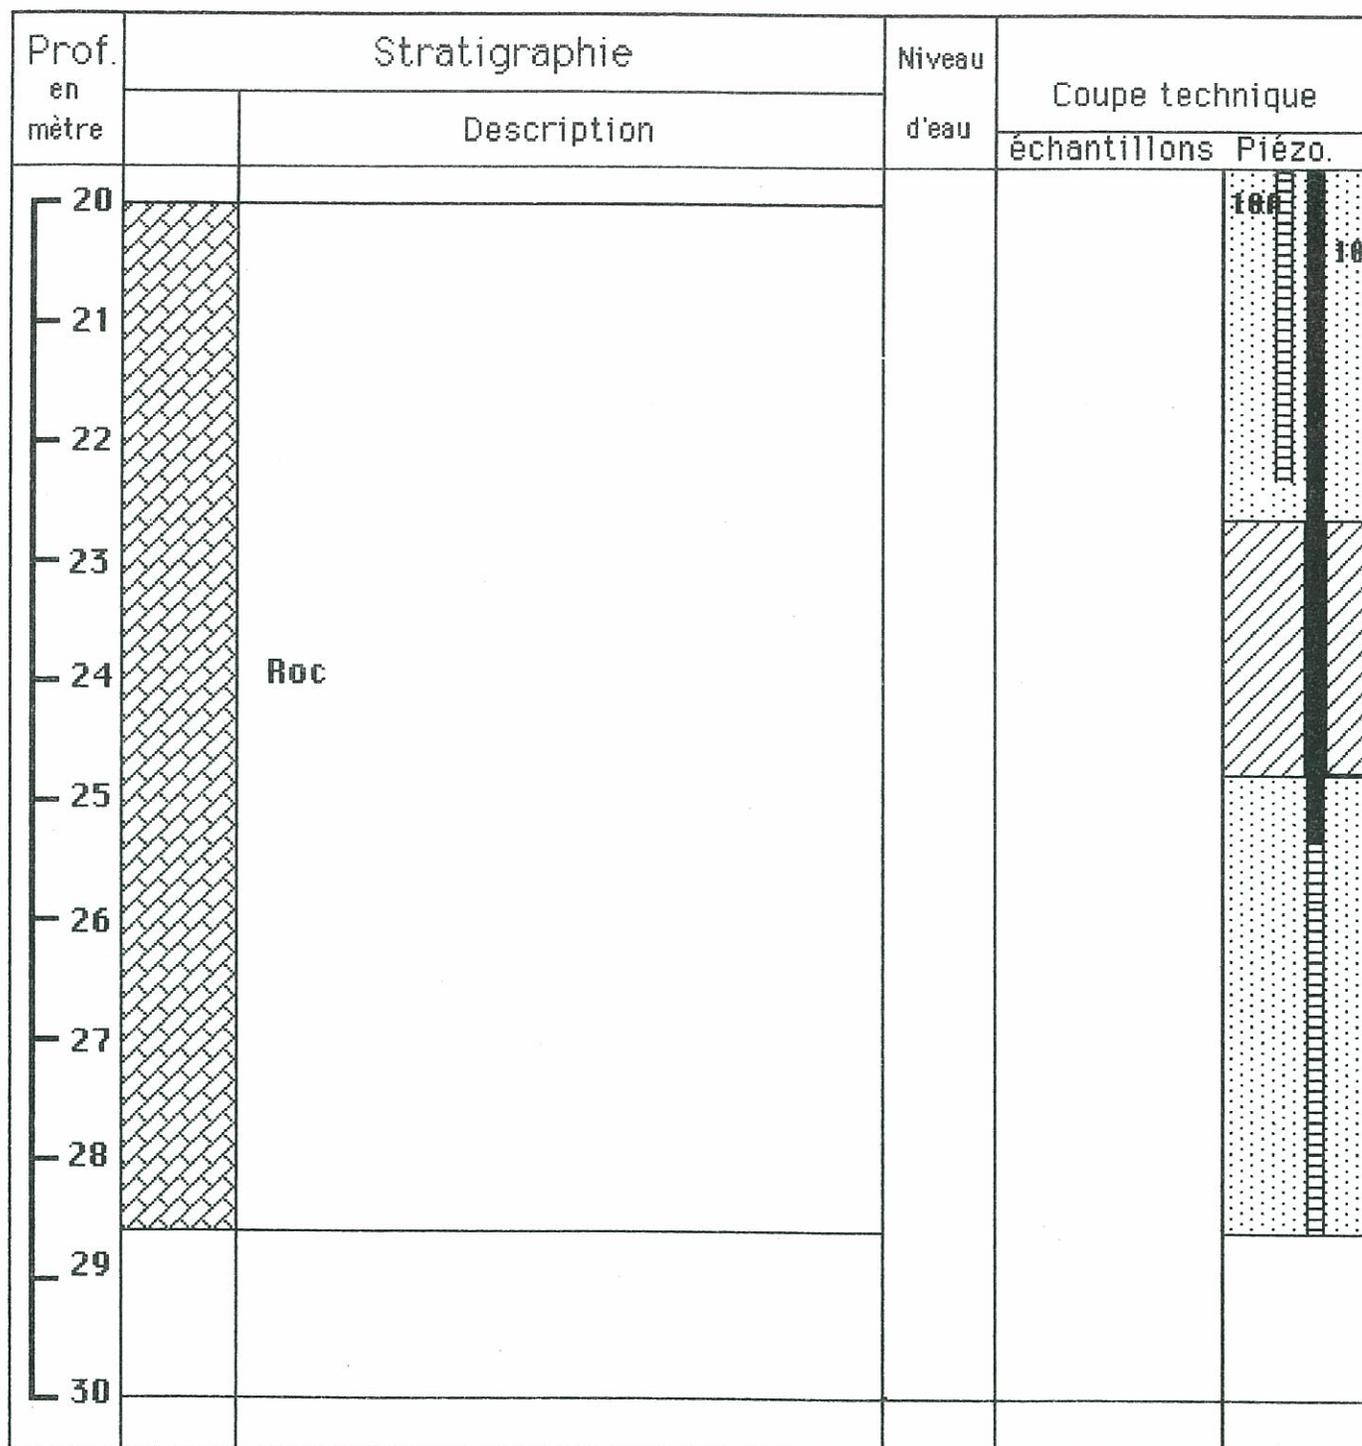

RAPPORT DE SONDAGE

Projet: **Ste- Cécile**

Sondage #: **TF-11**

Date de réalisation: **25/04/95**

Diamètre du forage: **190 mm.**


Longueur crépinée: **3,0 m.**

Profondeur du forage: **9,4 m.**

Niveau d'eau: **84,28**

Longueur du piézo.: **10.13 m.**

Niveau sup. de la lanterne: **79,11**

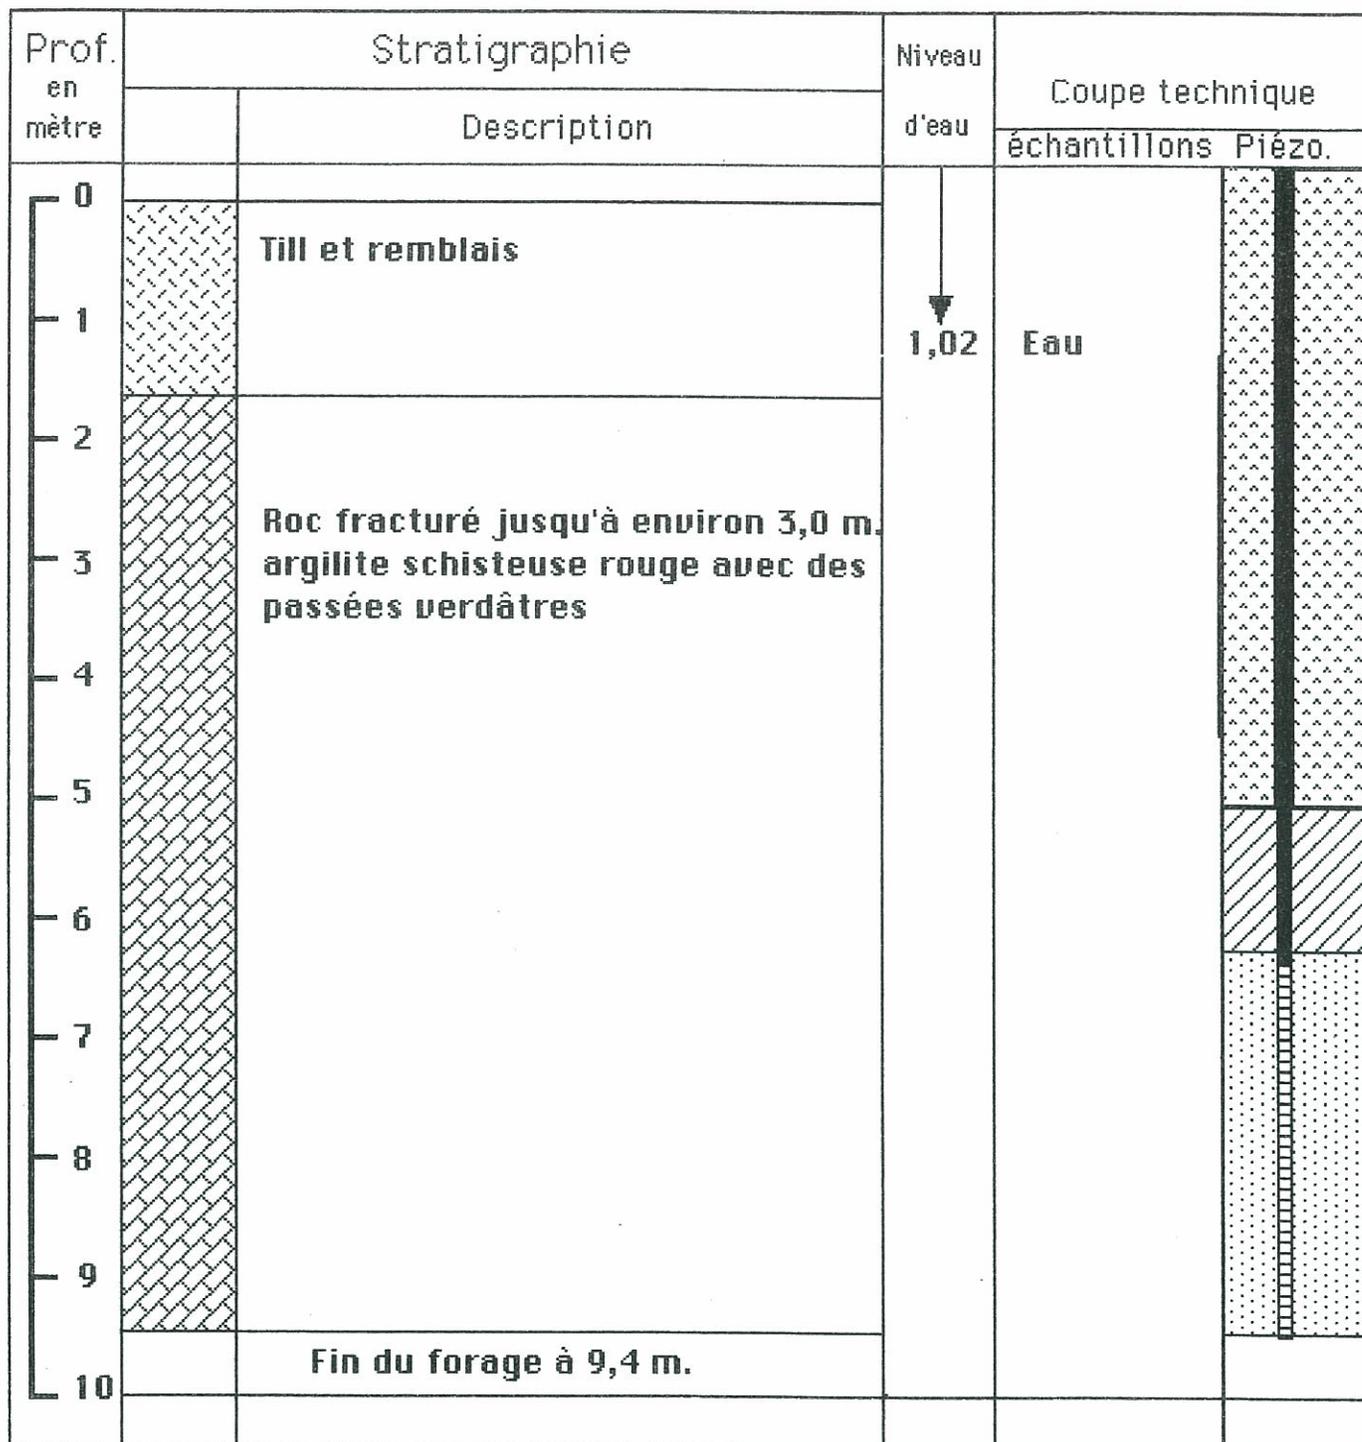

RAPPORT DE SONDAGE

Projet: **Ste- Cécile**

Sondage #: **TF-11A** Date de réalisation: **25/04/95**

Diamètre du forage: **190 mm.**


Longueur crépinée: **2,0 m.**

Profondeur du forage: **4,7 m.**

Niveau d'eau: **84,32**

Longueur du piézo: **5,47 m.**

Niveau sup. de la lanterne: **82,9**

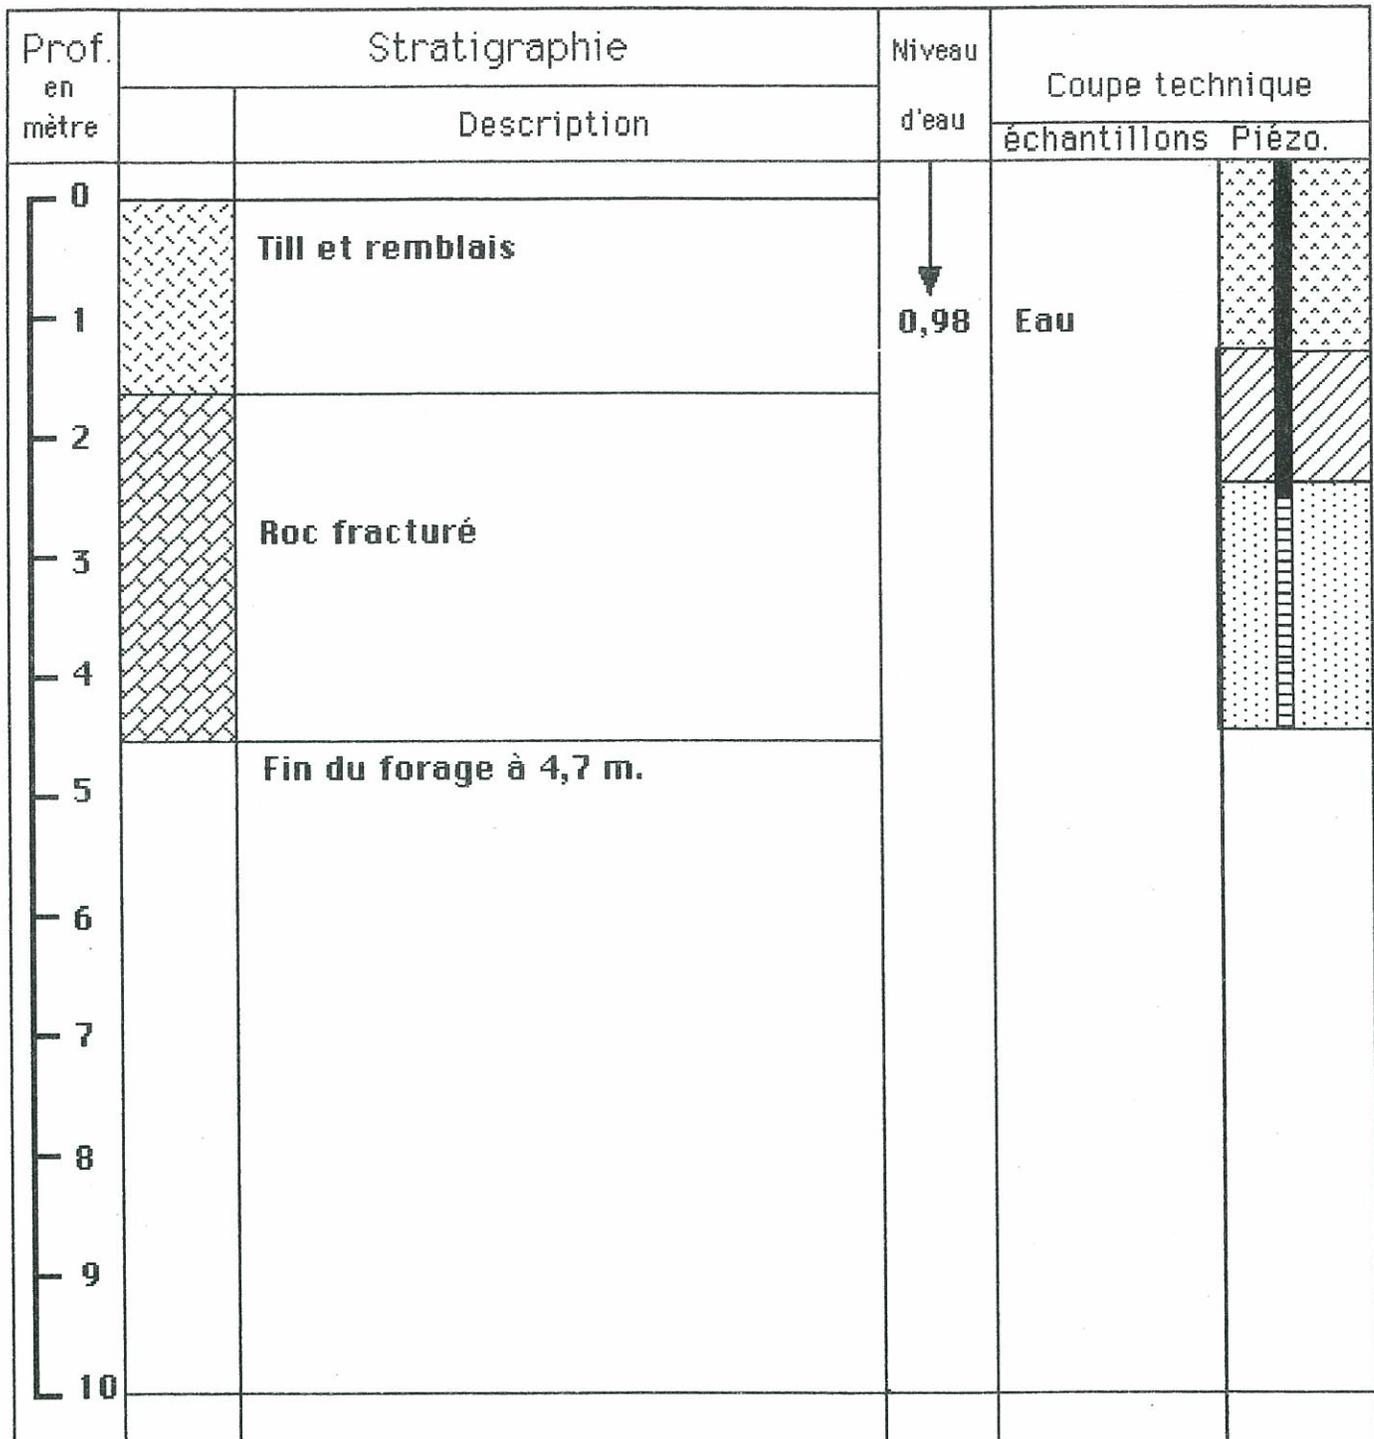

RAPPORT DE SONDAGE

Projet: **Ste- Cécile**

Sondage #: **TF-11B** Date de réalisation: **26/04/95**

Diamètre du forage: **190 mm.**


Longueur crépinée: **60 cm.**

Profondeur du forage: **0,98 m.**

Niveau d'eau: **84,51**

Longueur du piézo.: **1,98 m.**

Niveau sup. de la lanterne: **85,01**
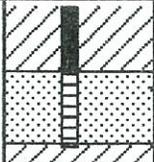
| Prof. en mètre | Stratigraphie | | Niveau d'eau | Coupe technique | |
|----------------------|---|--------------------------------|--|---|--------|
| | | Description | | échantillons | Piézo. |
| 0 |  | Till et remblais |  0,68 |  | |
| 1 | | Fin du forage à 0,98 m. | | | |
| 2 | | | | | |
| 3 | | | | | |
| 4 | | | | | |
| 5 | | | | | |
| 6 | | | | | |
| 7 | | | | | |
| 8 | | | | | |
| 9 | | | | | |
| 10 | | | | | |