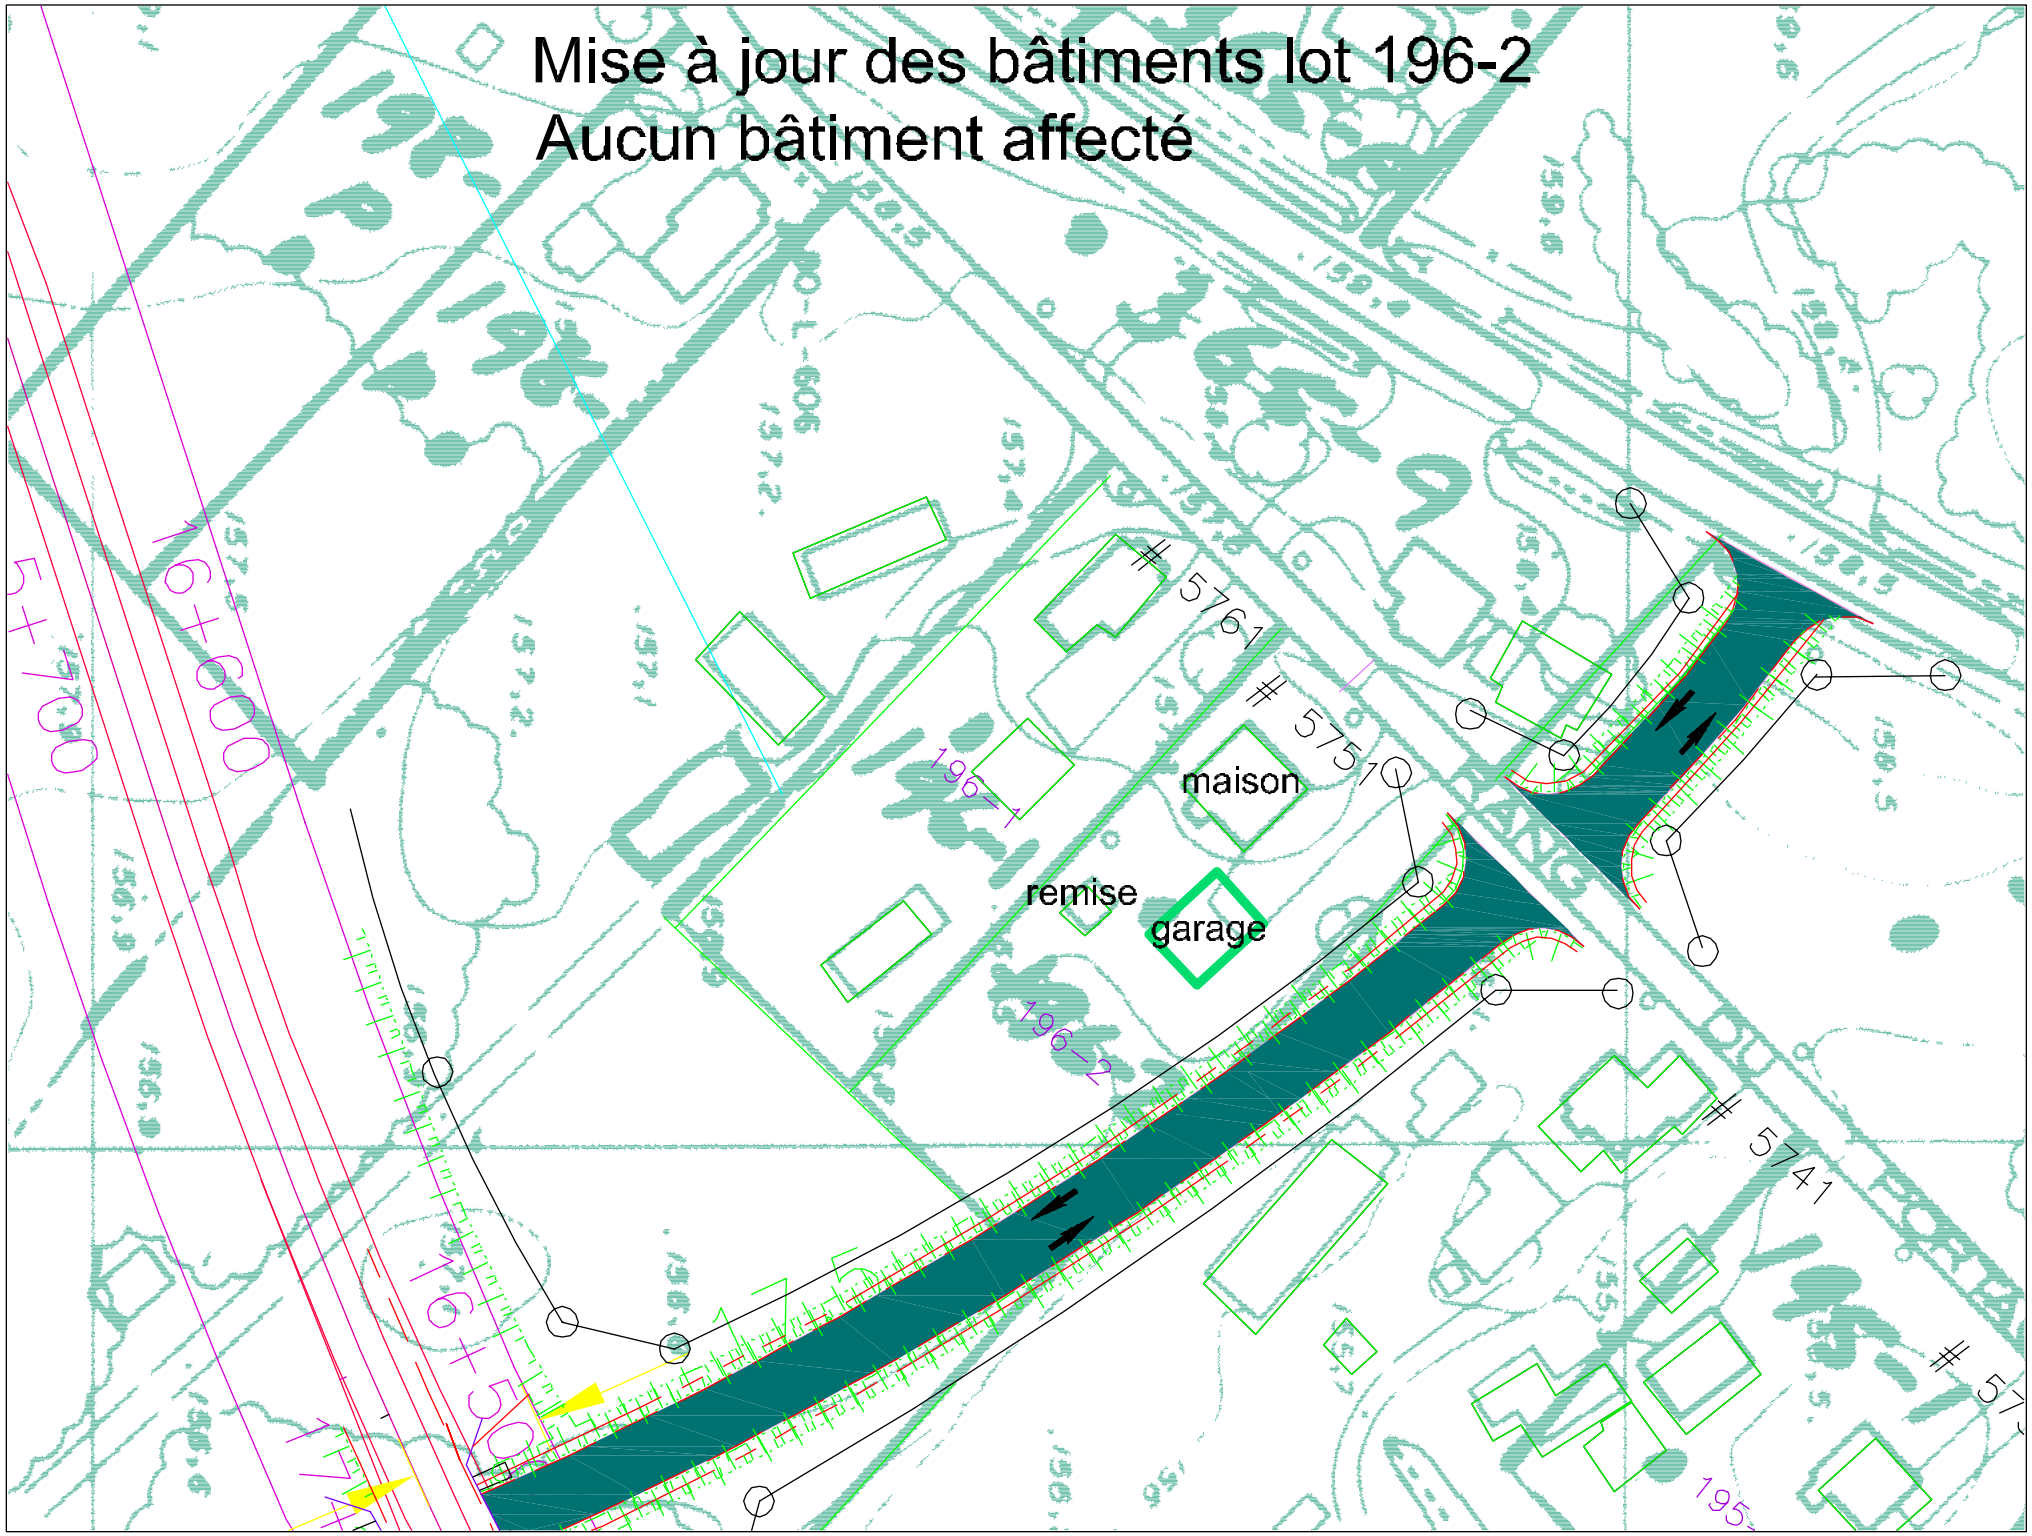
Mise à jour des bâtiments lot 196-2
Aucun bâtiment affecté
maison
remise
garage
196-1
196-2
5761
5751
5741
5+700
