
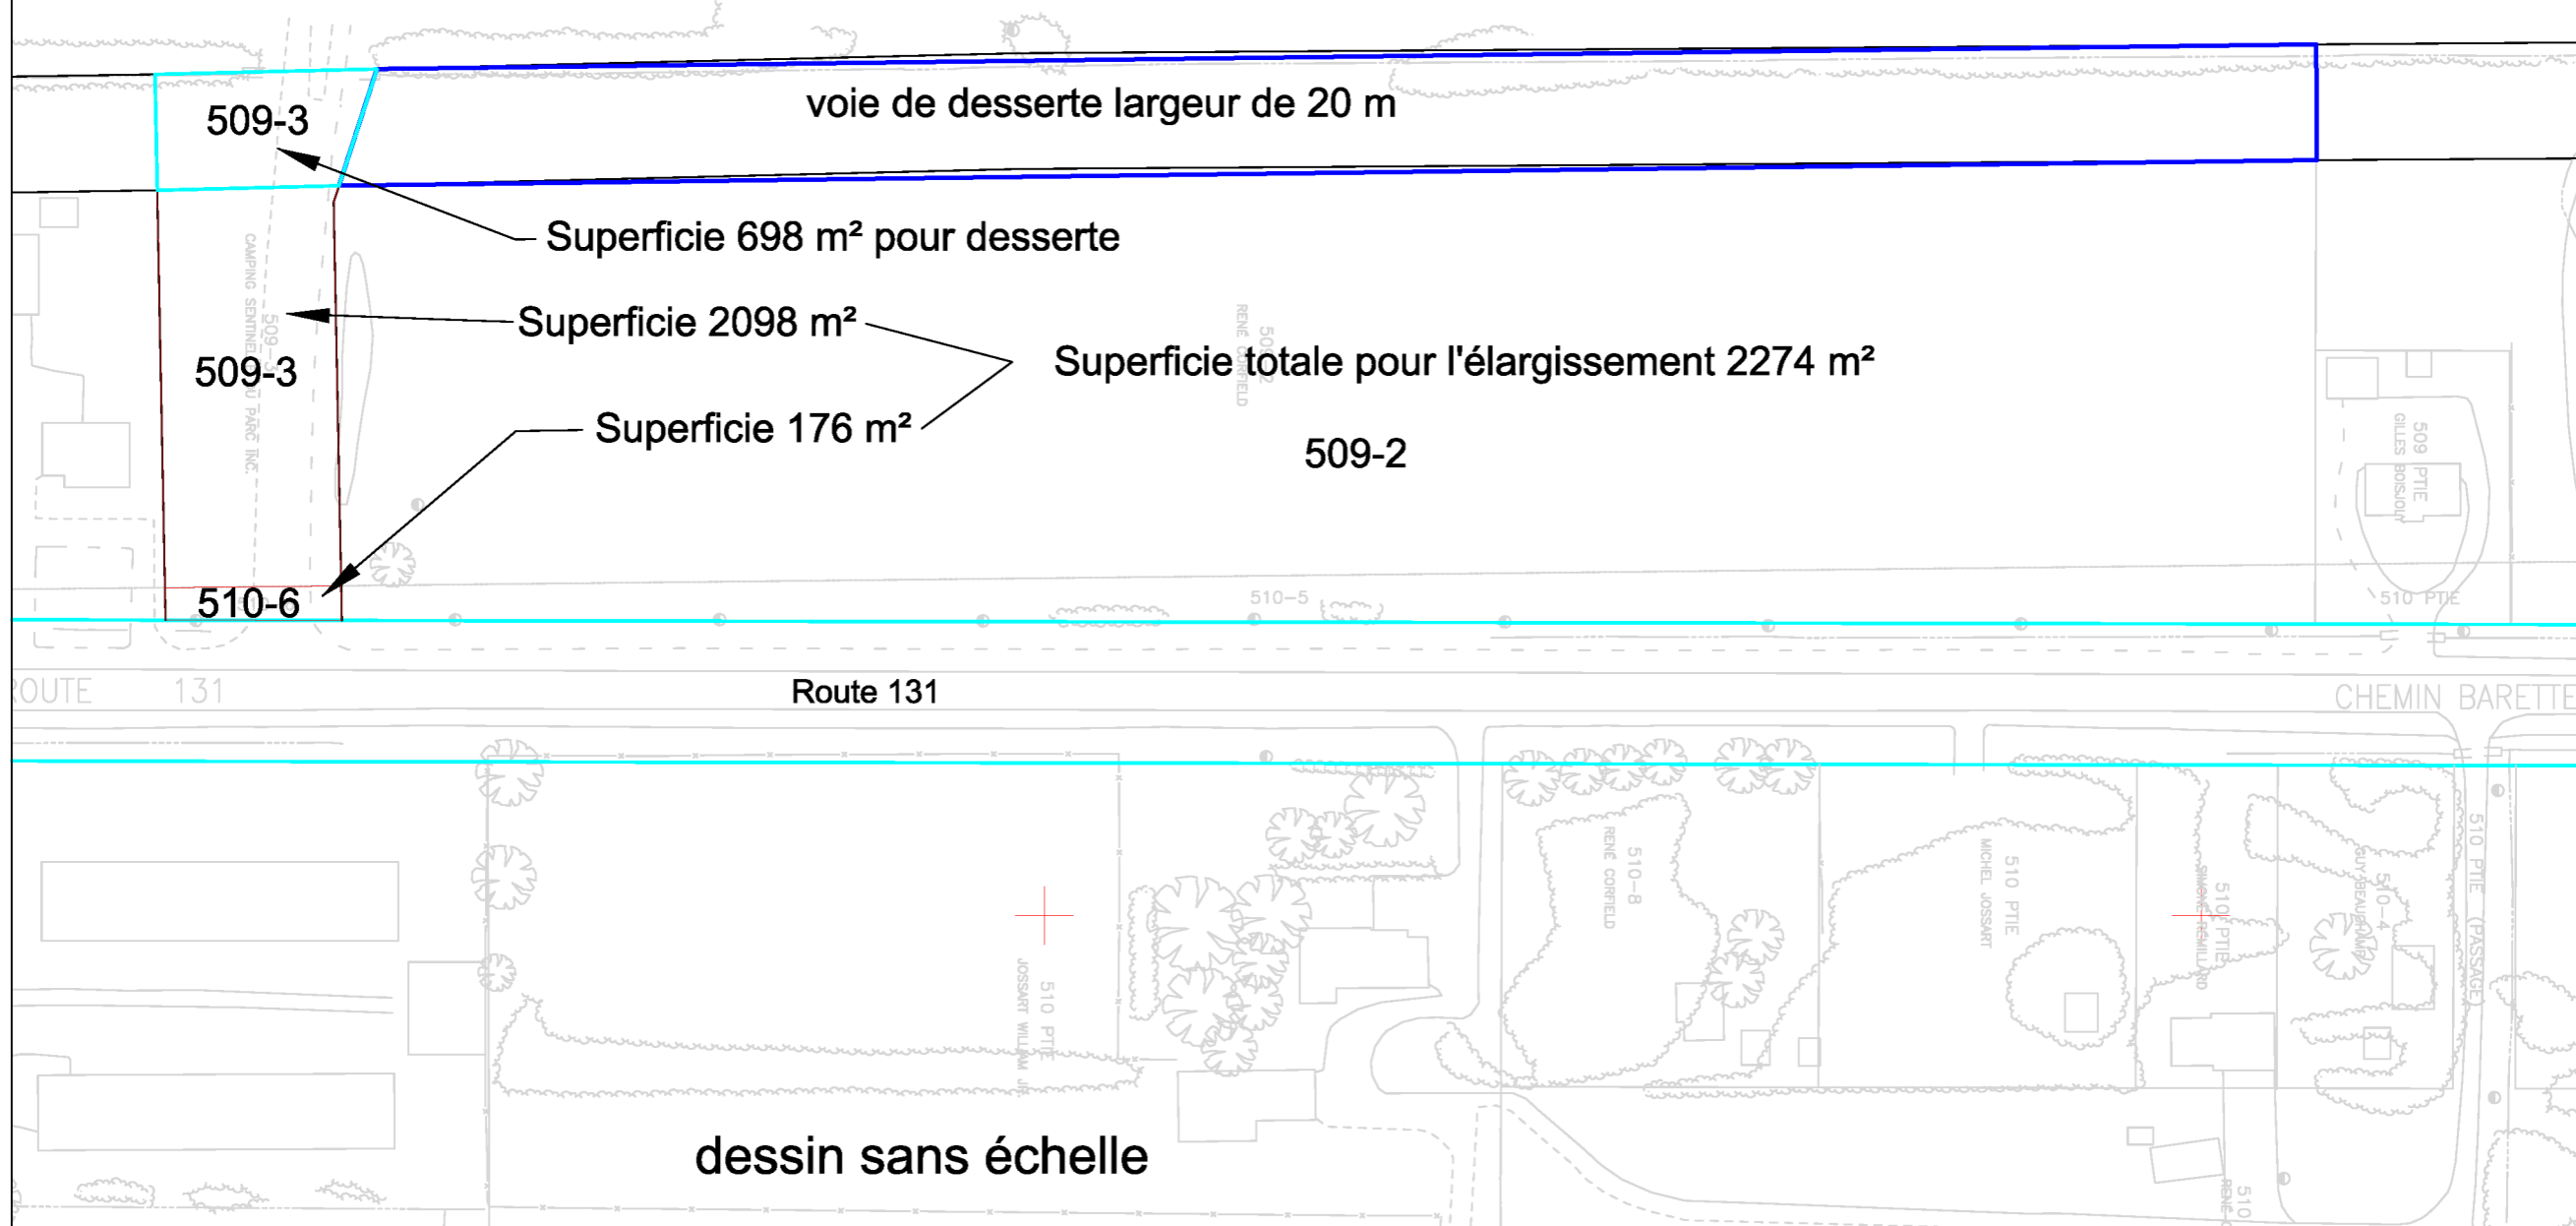


Superficie acquise Camping Sentinelle
(révisé le 7 juin 2007)

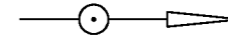

voie de desserte largeur de 20 m

509-3

Superficie 698 m² pour desserte

Superficie 2098 m²

Superficie totale pour l'élargissement 2274 m²

Superficie 176 m²

509-2

509-3

510-6

510-5

510-8
RENE CORNFIELD

510 PTIE
MICHEL JOSSEART

510 PTIE
SIMONE FÉHILLAND

510-4
SAUVAGEUR

510 PTIE (PASSAGE)
510

ROUTE 131

Route 131

CHEMIN BARETTE

dessin sans échelle