


Projets d'élargissement de la route 131 entre  
Notre-Dame-des-Prairies et Saint-Félix-de-Valois  
et de contournement à Saint-Félix-de-Valois  
Saint-Félix-de-Valois 6211-06-073

# Proposition Ferme Jolibec

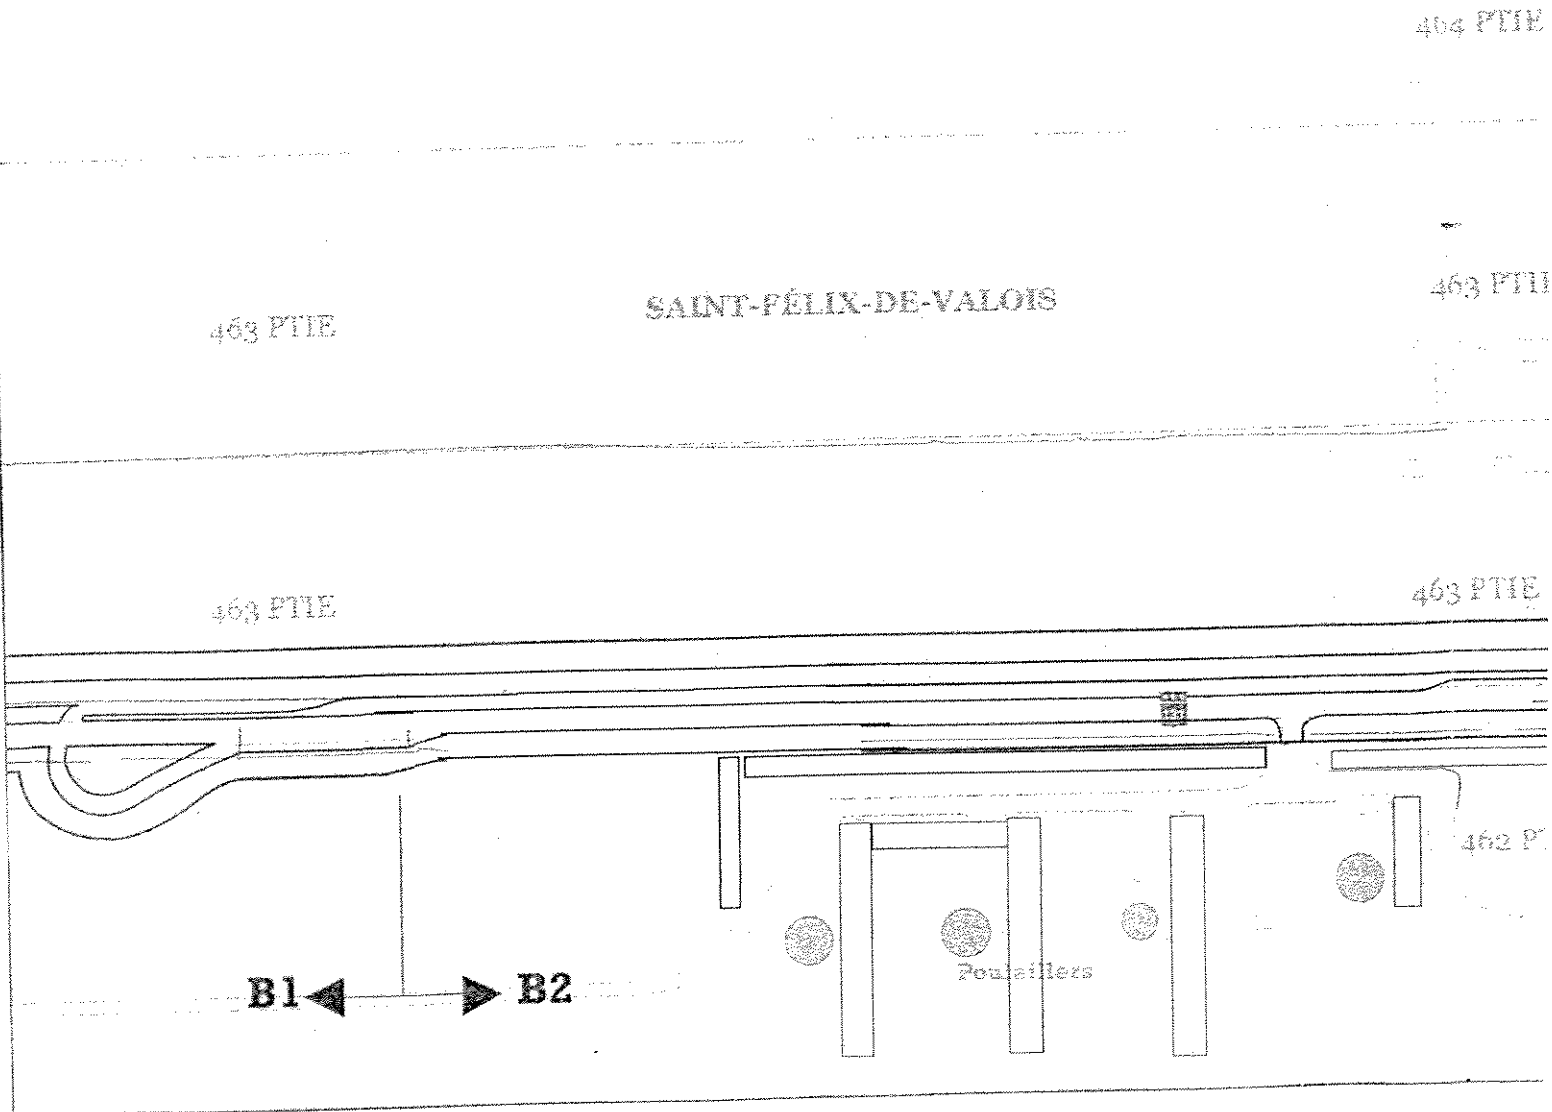

404 P11E

# PROPOSITION MINISTERE TRANSPORTS


403 P11

SAINT-FÉLIX-DE-VALOIS

403 P11E

403 P11E

403 P11E

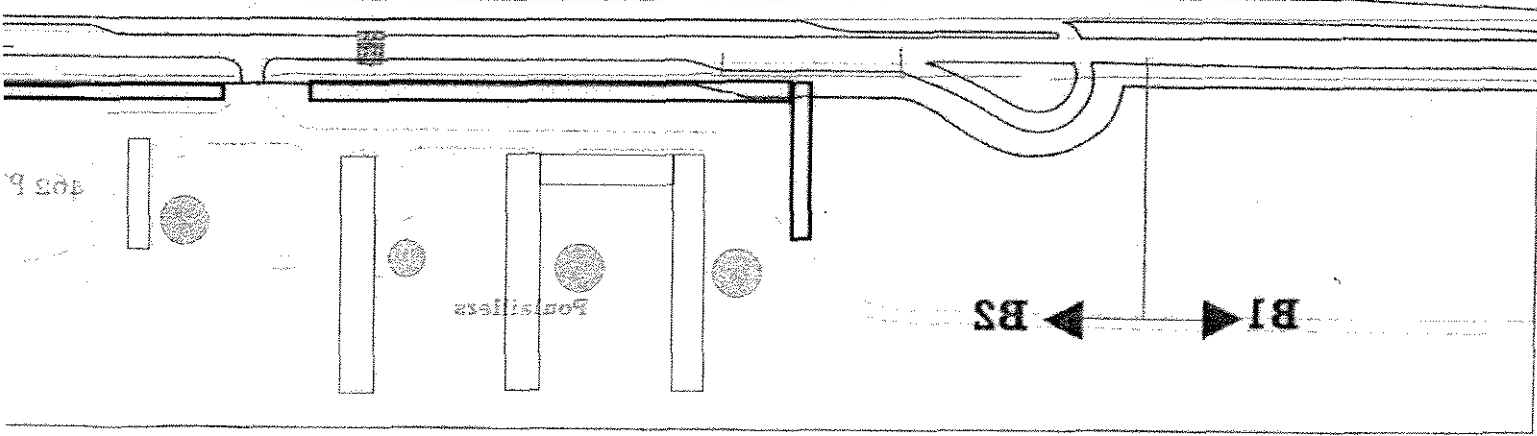

403 P