



CORRECTIONS À LA CARTE 4
DE L'ÉTUDE D'IMPACT :
Localisation des sites et inventaires archéologiques


ÉTUDE D'IMPACT SUR L'ENVIRONNEMENT
ROUTE 185
CABANO-SAINT-LOUIS-DU-HA! HA!

LOCALISATION DES SITES ET
INVENTAIRES ARCHÉOLOGIQUES

INVENTAIRE

- Dumais, P., 1983a
- Patrimoine Experts 2000n
- Dumais, P. et al., 1994
- Site archéologique

- Quadrilatère Borden
- CjEg** Coordonnées archéologiques (code Borden)
- Zone à l'étude (rayon 10 km)

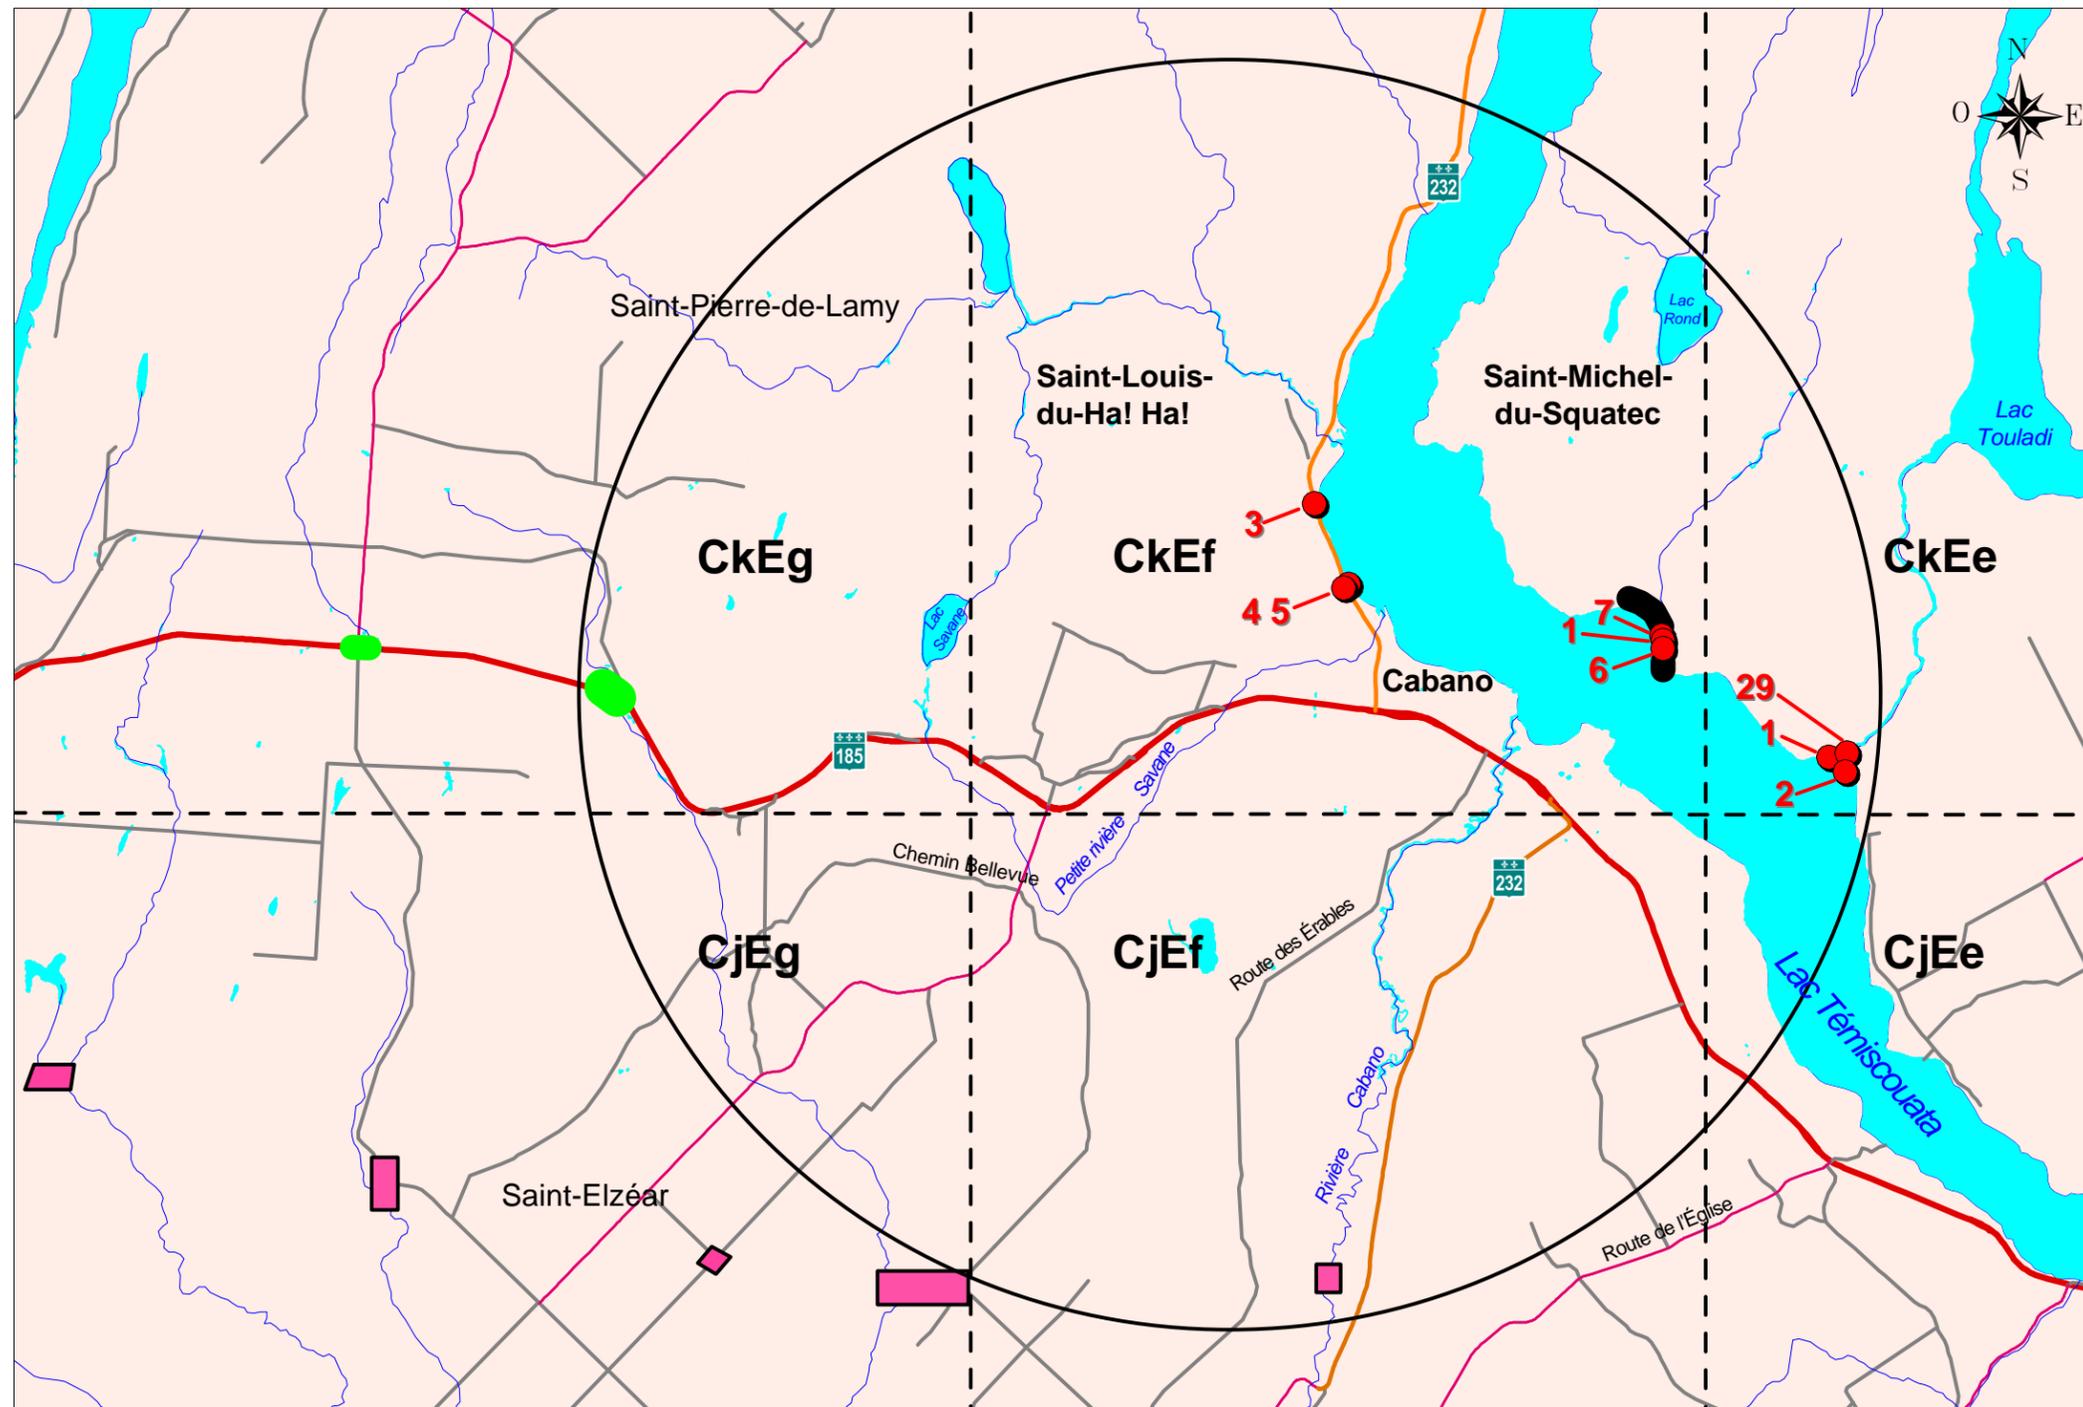

échelle 1 : 120 000

0 1500 3000 m

Février 2003