écolosol

2368 005
CENTRE D'ENFOUISSEMENT DE SOLS CONTAMINÉS AMÉNAGEMENT DE LA PHASE 2
TEL QUE CONSTRUIT

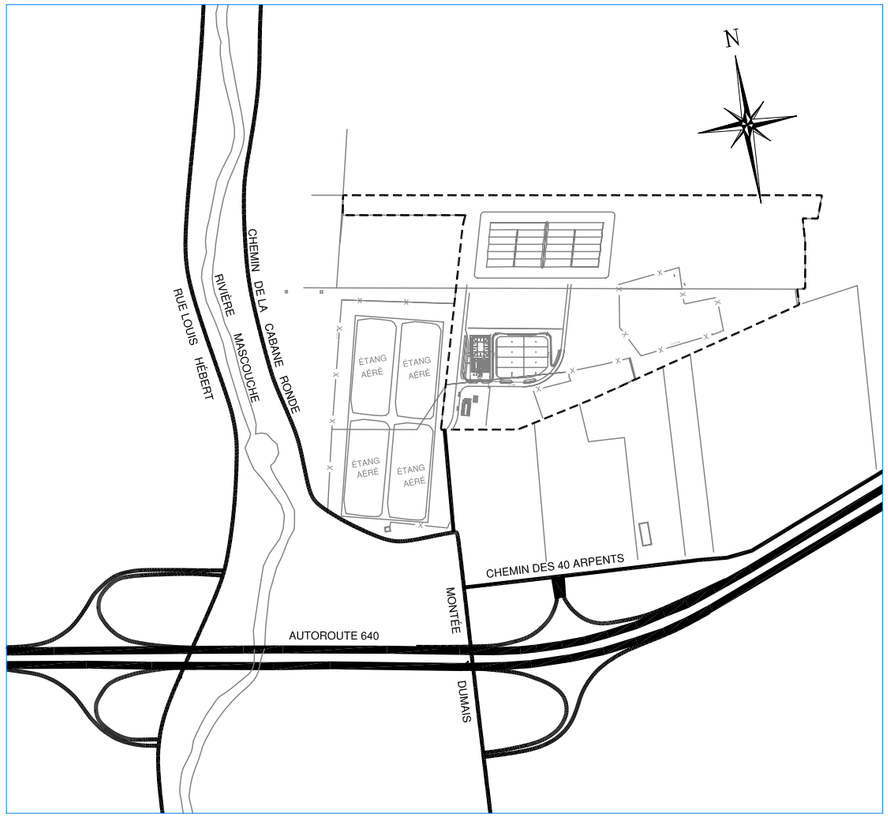

LÉGENDE

- - - - - - Limite du centre d'enfouissement des sols contaminés

Sources :
Fond du plan - plan "PAGE TITRE", Tellus
Experts-conseils inc., plan ECOG0000000 du 18-04-2007;

LISTE DES PLANS

01	PAGE TITRE
02	PLAN D'ENSEMBLE DU SITE
03	FOND D'EXCAVATION
04	FOND DE CELLULE
05	COUPES TYPES - SYSTÈMES DE DRAINAGE
06	COUPES TYPES - FOND DE CELLULE
07	COUPES TYPES - PUITS DE POMPAGE (1)
08	COUPES TYPES - PUITS DE POMPAGE (2)

RÉV	DATE	RÉVISIONS/DESCRIPTION	Dess.	Ver.
0	2008 02 13	Tel que construit	V.A.	P.G.

ÉMIS POUR:
TEL QUE CONSTRUIT

Client/Customer
écolosol
COMPLEXE ENVIRONEMENTAL LES MOULINS

solmers
☎ 1(450) 929 0303
1(450) 929 4334
www.solmers.ca

Projet/Project
CENTRE D'ENFOUISSEMENT DE SOLS CONTAMINÉS
AMÉNAGEMENT DE LA PHASE 2

Titre/Title
PAGE TITRE

Dessiné par /Drawn by	V. Angelov
Vérifié par /Checked by	P. Gince, ing.
Date	2008 02 13
Échelle/Scale	AUCUNE
Feuille/Sheet	1 de/of 8
Projet/Project	2368 005
Fichier/File	2368 005 T 01 r0
N° de Plan/Drawing N°	01 0