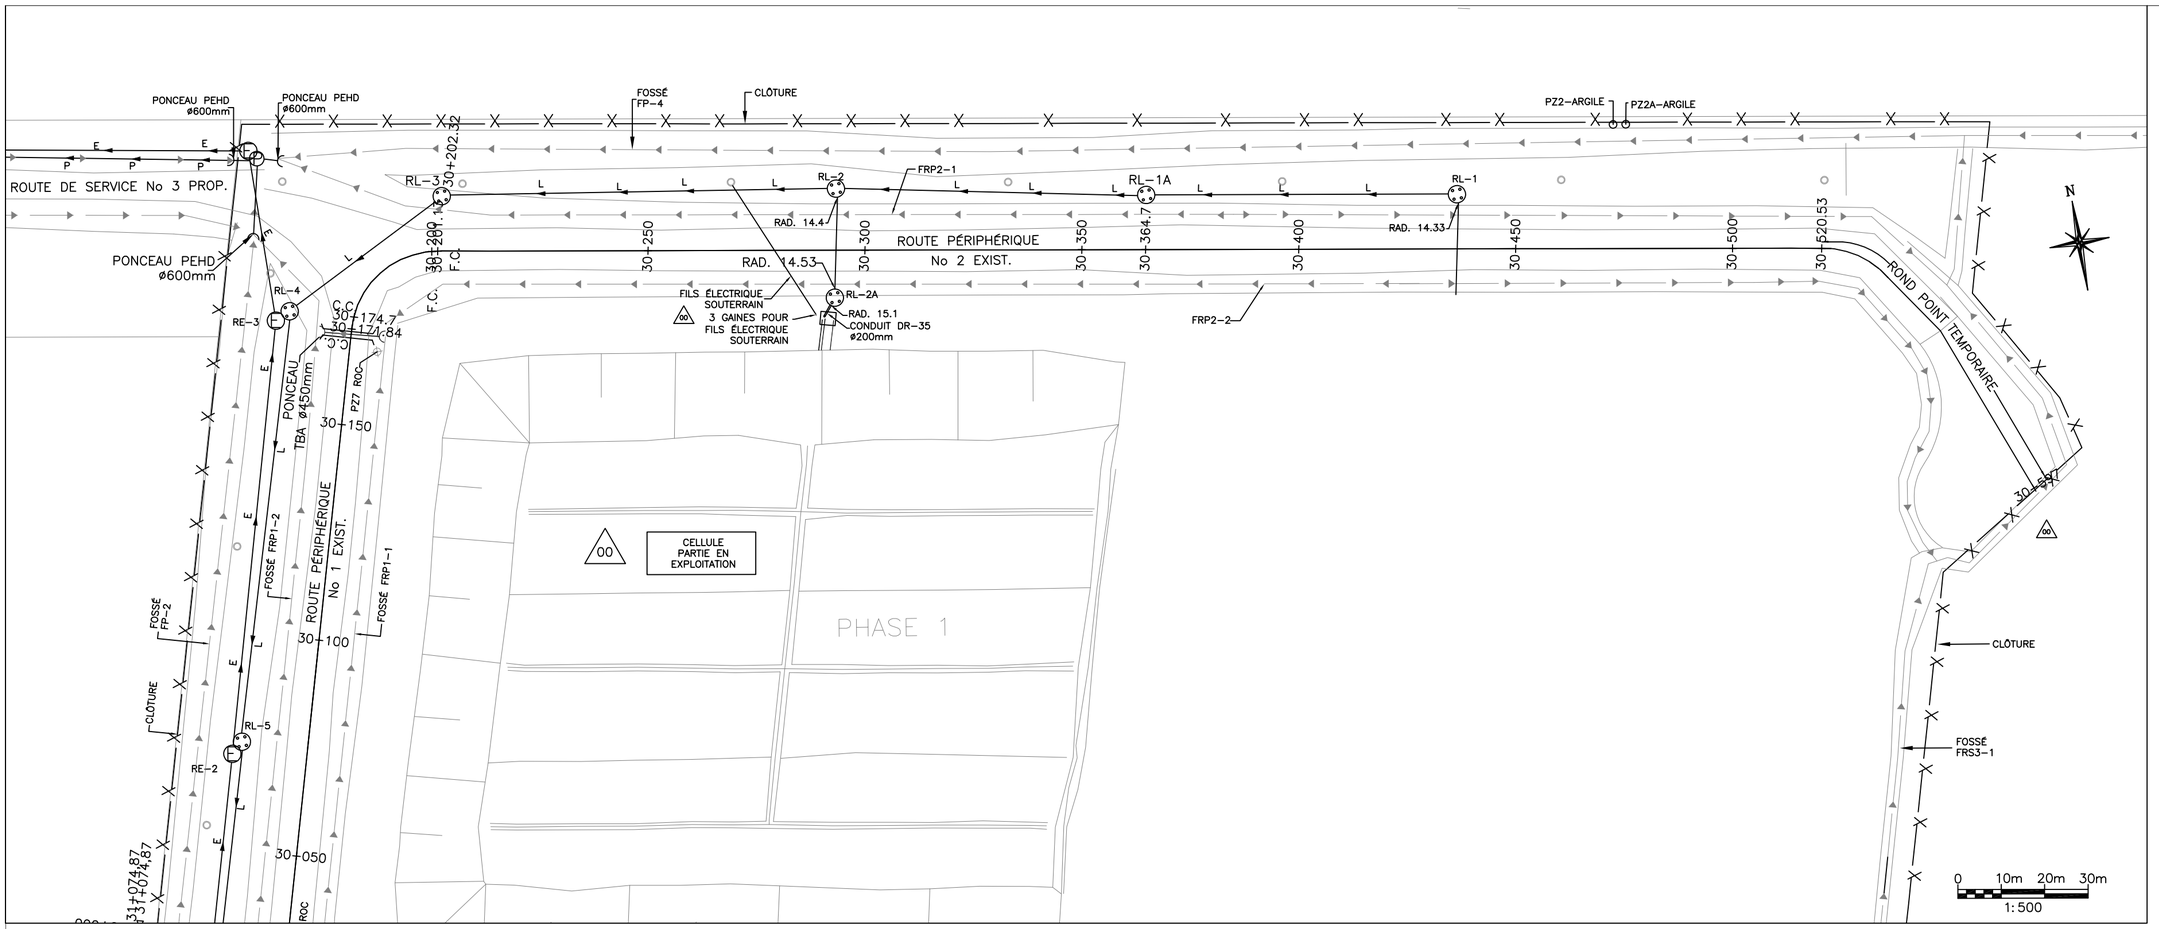

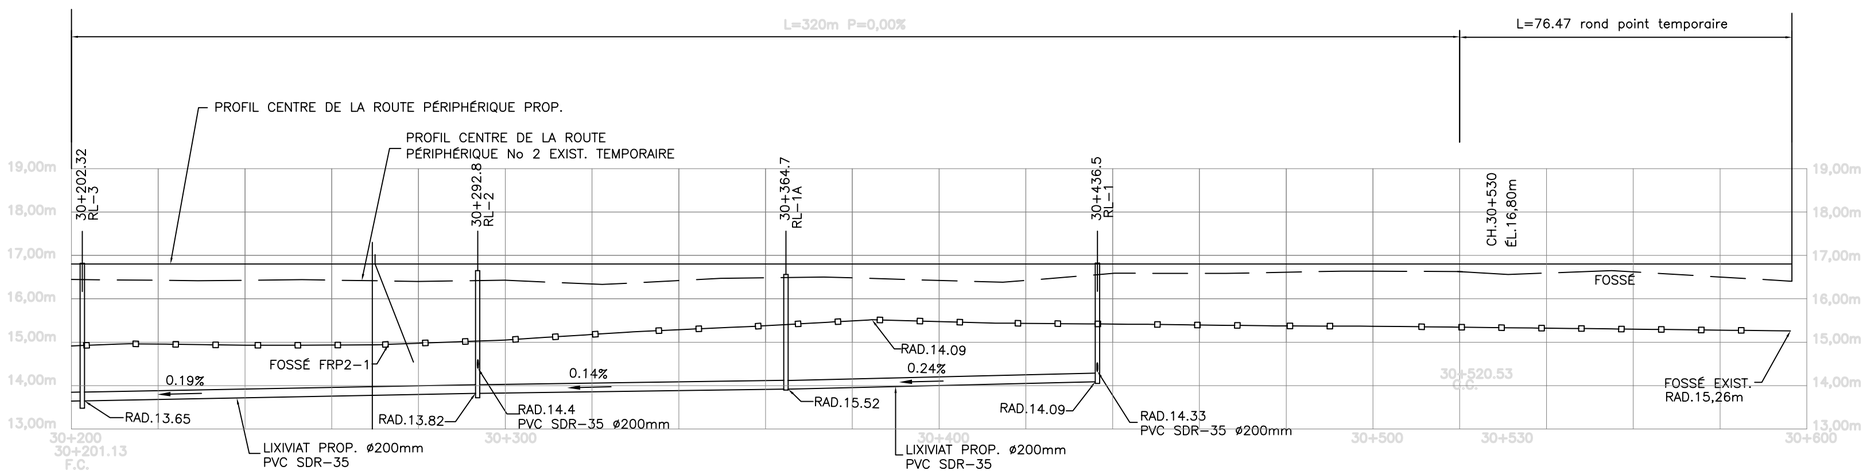

ROUTE PÉRIPHÉRIQUE 2
ÉCHELLE HORIZONTAL 1=500
ÉCHELLE VERTICAL 1=50

No.	Revisions	DATE
0A	POUR INFORMATION	16-05-2005
0B	AJOUT CONDUITE LIXIVIAT	13-04-2006
00	TEL QUE CONSTRUIT	16-11-2006

PUITS D'OBSERVATION PROPOSÉ NOVEMBRE 2004 (TELLUS-EXPERTS CONSEILS)

PUITS D'OBSERVATION NOVEMBRE 2001 (SANEXEN)

PUITS D'OBSERVATION OCTOBRE 1997 (LAVALIN)

POTEAU HQ

POTEAU HAUBAN

REGARD RÉSEAU ÉMISSAIRE

REGARD RÉSEAU LIXIVIAT

LIMITE DE PROPRIÉTÉ

FILS HAUTE TENSION H.Q.

CLÔTURE

BORNE-FONTAINE

VALVE

BOUCHON

FOSSÉ DE DRAINAGE PLUVIAL

PONCEAU

C.C= COMMENCEMENT DE COURBE
F.C.= FIN DE COURBE
D.P.= DÉBUT DE PENTE
F.P.= FIN DE PENTE
CL/CL= CENTRE LIGNE/CENTRE LIGNE
R= RAYON
A= ARC

CLIENT:
ECOLOSOL inc.

PROJET:
CENTRE DE STOCKAGE DES SOLS

INGÉNIEUR P. MASCIOTRA 29549 QUÉBEC

TELLUS EXPERTS-CONSEILS inc.
2555 avenue Dollard bureau 214, Edifice 5, Montréal, (Lasalle), QUÉBEC H8N 3A9
90 rue Vinet suite 103 Montréal (QUÉBEC) H3J 2G9
Tels.:(514) 365-6249
Fax: (514) 365-6256
Web: www.tellus-experts.com

TITRE:
PLAN ET PROFIL
ROUTE PÉRIPHÉRIQUE No 2
CHAINAGE 30+171.84 @ 30+597

DESSINÉ PAR:	PROJETÉ PAR:	APROUVÉ PAR:
M. DESROCHES	P. MASCIOTRA, ing.	P. MASCIOTRA, ing.

DATE:	ÉCHELLE:	
16 NOVEMBRE 2006	1: 500	
FICHIER AUTOCAD: ECOGOOO61000.DWG	E1C1O G1O1O1 6 1 1O O1O	Rev.