


No.	Revisions	DATE
0A	POUR INFORMATION	27-05-2005
0B	NIVEAUX DU FOND ONT ÉTÉ REMISES À ÉCOLEMENT (SRL) A ÉTÉ PERMISE VERS LE NORD	13-04-2006
0D	TEL QUE CONSTRUIT	05-03-2007


- PUIS D'OBSERVATION PROPOSÉ NOVEMBRE 2004 (TELUS-EXPERTS CONSEILS)
- PUIS D'OBSERVATION NOVEMBRE 2001 (SANEXEN)
- PUIS D'OBSERVATION OCTOBRE 1997 (LAVALIN)
- BORNE-FONTAINE
- POTEAU HQ
- POTEAU HAUBAN
- FILS H.Q. AÉRIEN
- REGARD

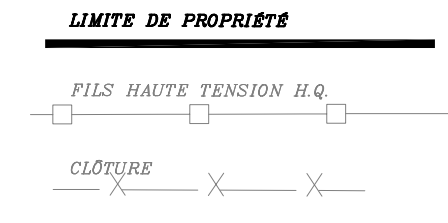

NIVEAU MOYEN DU FOND MEMBRANE SUPÉRIEURE= 11.94

CLIENT: ECOLOSOL inc.

PROJET: CENTRE DE STOCKAGE DES SOLS

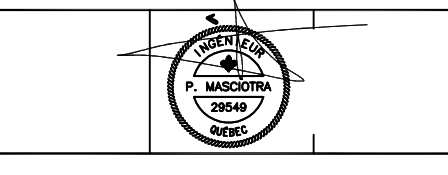

TELLUS EXPERTS-CONSEILS inc.
 2555 avenue Dollard bureau 214,
 Edifice St. Maurice, Lével, QUÉBEC
 H9N 3A9
 90 rue Viateur suite 103
 Montréal (QUÉBEC)
 H3J 2G9
 Tél: (514) 365-6249
 Fax: (514) 365-6256
 Web: www.tellus-experts.com

TITRE: FOND DE LA CELLULE NIVEAU GEOMEMBRANE SUPÉRIEURE DU SRL

DESSINÉ PAR: M. DESROCHES	PROJETÉ PAR: P. MASCIOTRA, Ing.	APPROUVÉ PAR: P. MASCIOTRA, Ing.
DATE: 5 MARS 2007	ÉCHELLE: 1: TEL QU'INDIQUÉ	
FICHER AUTOCAD: ECOL0051000.DWG		Rev: E,C,O,G,O,I,O,S,I,I,O,I,O

