

No.	Revisions	DATE
0A	POUR INFORMATION	24-03-2006
0B	DÉPLACEMENT SECTEURS 5-3, 5-4 ET DÉPLACEMENT SECTEUR 5-5.1	24-04-2006
0C	AGRANDISSEMENT SECTEUR 5-5.1 ET AJOUT BASSIN DE SÉDIMENTATION	12-06-2006
0D	AJOUT DE FOSSES ET ROUTE SECTEUR 4	03-07-2006
0D	MODIFICATION REGARD R-5	20-03-2007
0D	TEL. QUE CONSTRUIT	20-03-2007


R-1, R-2, R-3, R-4, R-6, R-7, R-8: REGARDS PUISARD TYPE P-900 ÉTANCHES DE L'ÉCUYER OU ÉQUIVALENT.

R-9: REGARD PUISARD TYPE P-1200 ÉTANCHE DE L'ÉCUYER OU ÉQUIVALENT.

R-5: REGARD TYPE M-900 ÉTANCHE DE L'ÉCUYER OU ÉQUIVALENT.


R-10: REGARD TYPE M-1200 ÉTANCHE DE L'ÉCUYER OU ÉQUIVALENT.

R-11: REGARD CHUTTE TYPE M-1600 AVEC TIOG ÉTANCHE DE L'ÉCUYER OU ÉQUIVALENT.

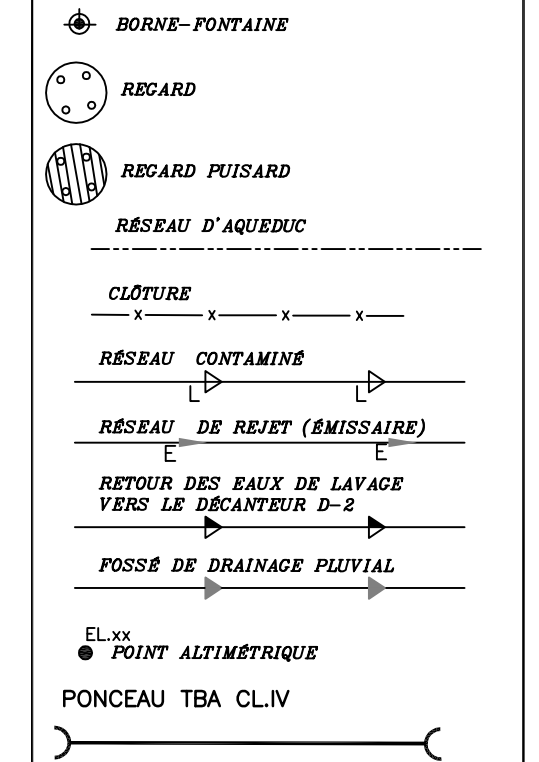

CLIENT: ECOLOSOL inc.

PROJET: AIRE D'ENTREPOSAGE DES SOLS

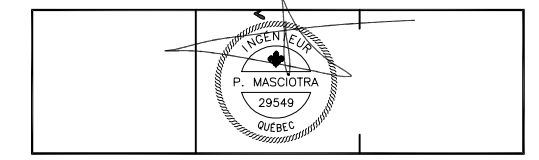

TELLUS EXPERTS-CONSEILS inc.  
7475 Boul. Newman suite 311  
Lévis (QUÉBEC)  
H3N 1X3  
90 rue Viret suite 103  
Montreal (QUÉBEC)  
H3J 2G9  
Tél: (514) 365-6249  
Fax: (514) 365-6256  
Web: www.tellus-experts.com

TITRE: AIRE D'ENTREPOSAGE DES SOLS <C> SECTEUR 5.1

DESSINÉ PAR: M. DESROCHES	PROJETÉ PAR: P. MASCIOTRA, ing.	APPROUVÉ PAR: P. MASCIOTRA, ing.
DATE: 20 MARS 2007	ÉCHELLE: 1: 250	Rev.:
FICHER AUTOCAD: ECOG0051400.DWG		ÉC: C   O   G   1   0   1   5   1   1   4   0   1   0

