


ROUTE DE SERVICE NO.1

ÉCHELLE HORIZONTALE 1:500

ÉCHELLE VERTICALE 1:500

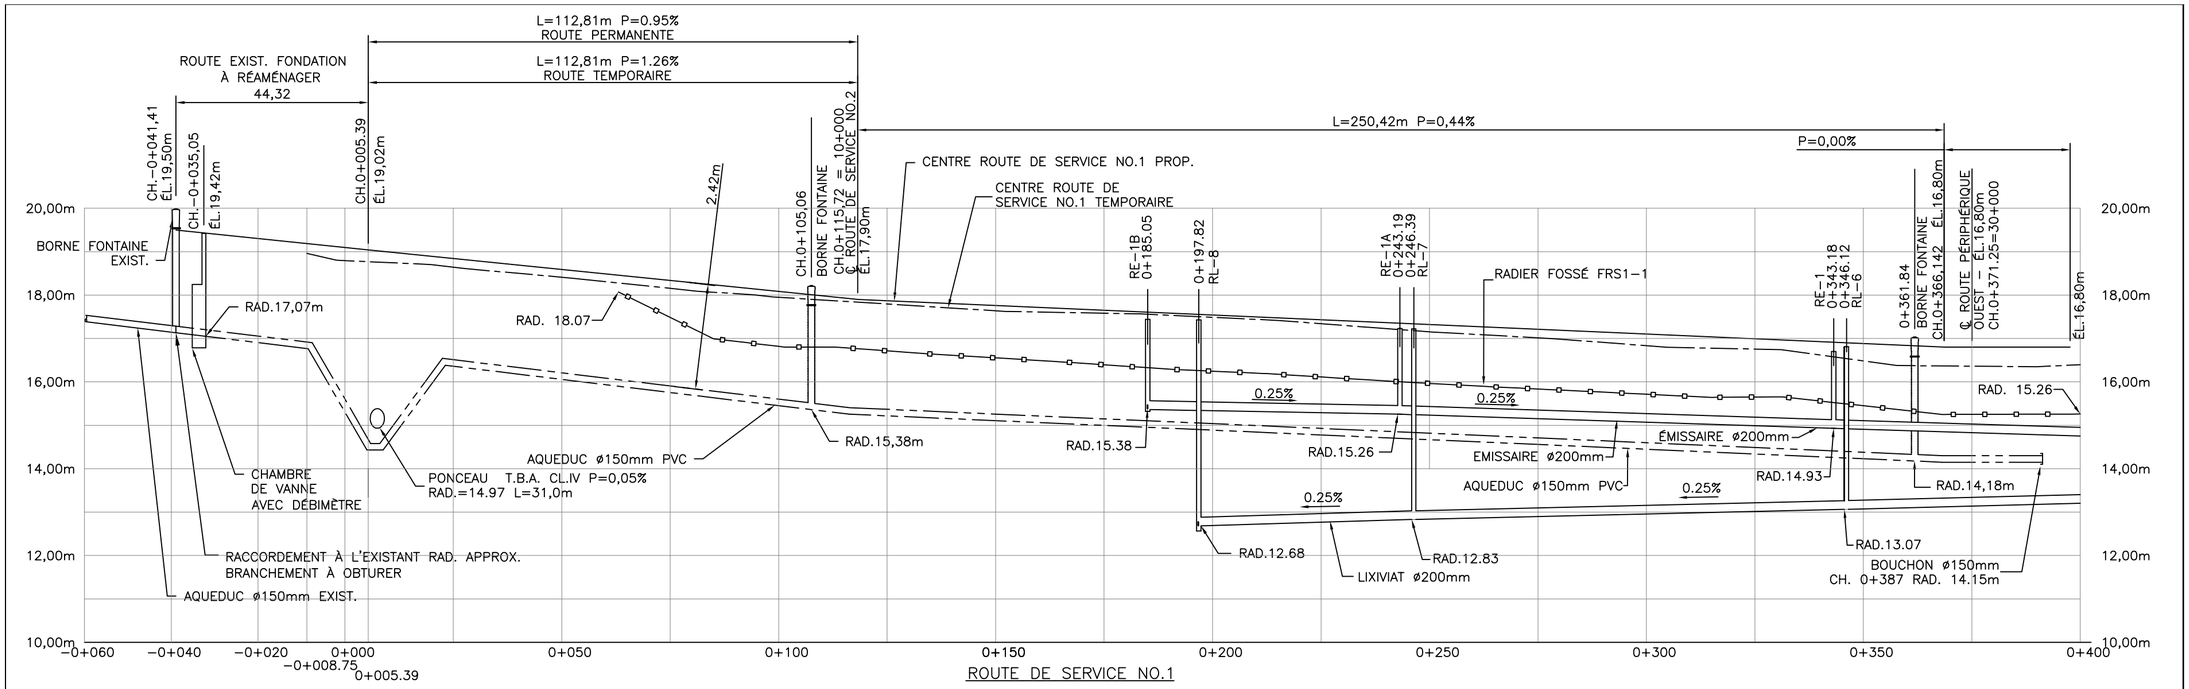


ROUTE DE SERVICE NO.1

ÉCHELLE 1:500

| No. | Revisions | DATE |
|---|---|---|
| 0A | POUR INFORMATION | 03-05-2005 |
| 00 | TEL QUE CONSTRUIT | 06-10-2006 |
| | | |
| | | |
| | | |

***PUITS D'OBSERVATION PROPOSÉ NOVEMBRE 2004 ( TELLUS-EXPERTS CONSEILS )***

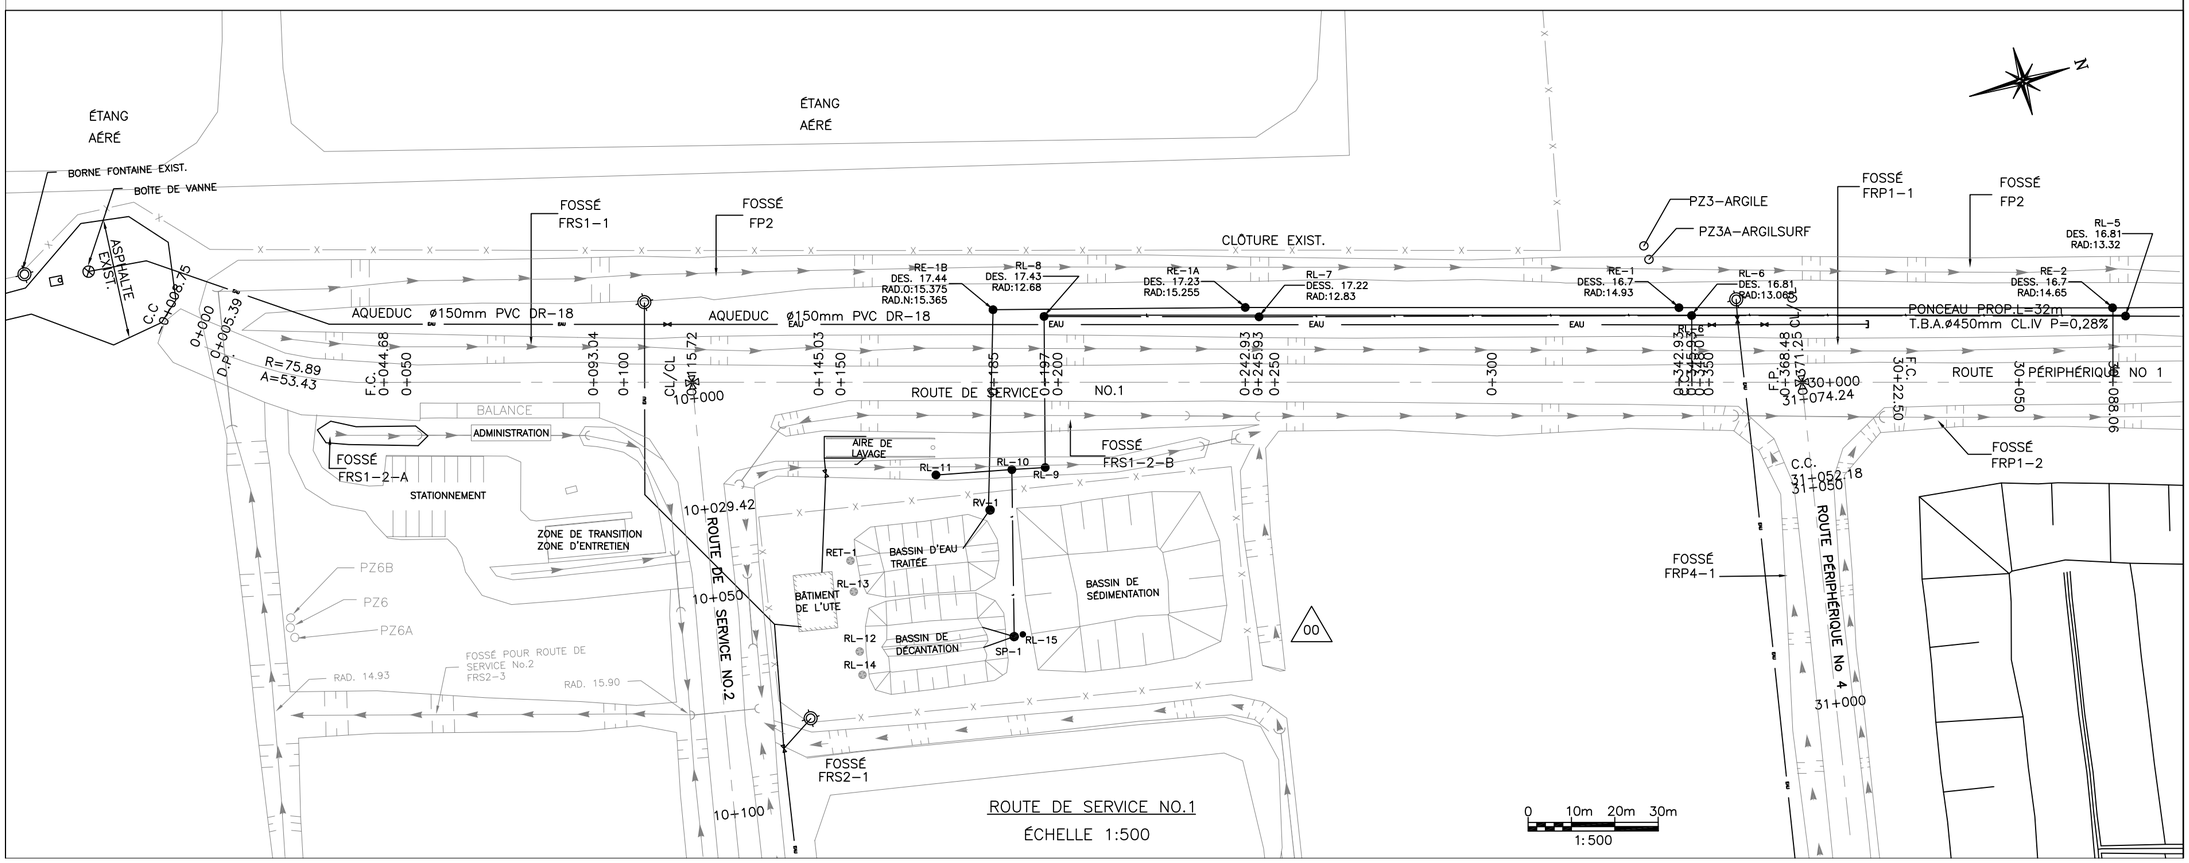*PUITS D'OBSERVATION NOVEMBRE 2001 ( SANEXEN )*

*PUITS D'OBSERVATION OCTOBRE 1997 ( LAVALIN )*

*BORNE-FONTAINE*

*POTEAU HQ*

*POTEAU HAUBAN*

*FILS H.Q. AÉRIEN*

*REGARD*

***LIMITE DE PROPRIÉTÉ***

*FILS HAUTE TENSION H.Q.*

*CLÔTURE*

*BORNE-FONTAINE*

*VALVE*

*BOUCHON* DN

CLIENT:
ECOLOSOL inc.

PROJET:
CENTRE DE STOCKAGE DES SOLS


TELLUS EXPERTS-CONSEILS inc
7475 Boul. Newman suite 311
Lasalle (QUEBEC)
H8N 1X3
90 rue Vinet suite 103
Montréal (QUEBEC)
H3J 2G9
Tels:(514) 365-6249
Fax: (514) 365-6256
Web: www.tellus-experts.com


TITRE:
AQUEDUC ROUTE DE SERVICE No 1
CHAINAGE 0+000 @ 0+388.85

TEL QUE CONSTRUIT

| DESSINÉ PAR: | PROJETÉ PAR: | APROUVÉ PAR: |
|---|---|---|
| M. DESROCHES | P. MASCIOTRA, ing. | P. MASCIOTRA, ing. |

| DATE: | ÉCHELLE: | |
|---|---|---|
| 03 MAI 2005 | 1: 500 | |
| FICHIER AUTOCAD: ECOG0060200.DWG | E C O G 0 0 6 0 2 0 0 | Rev. 0 0 |