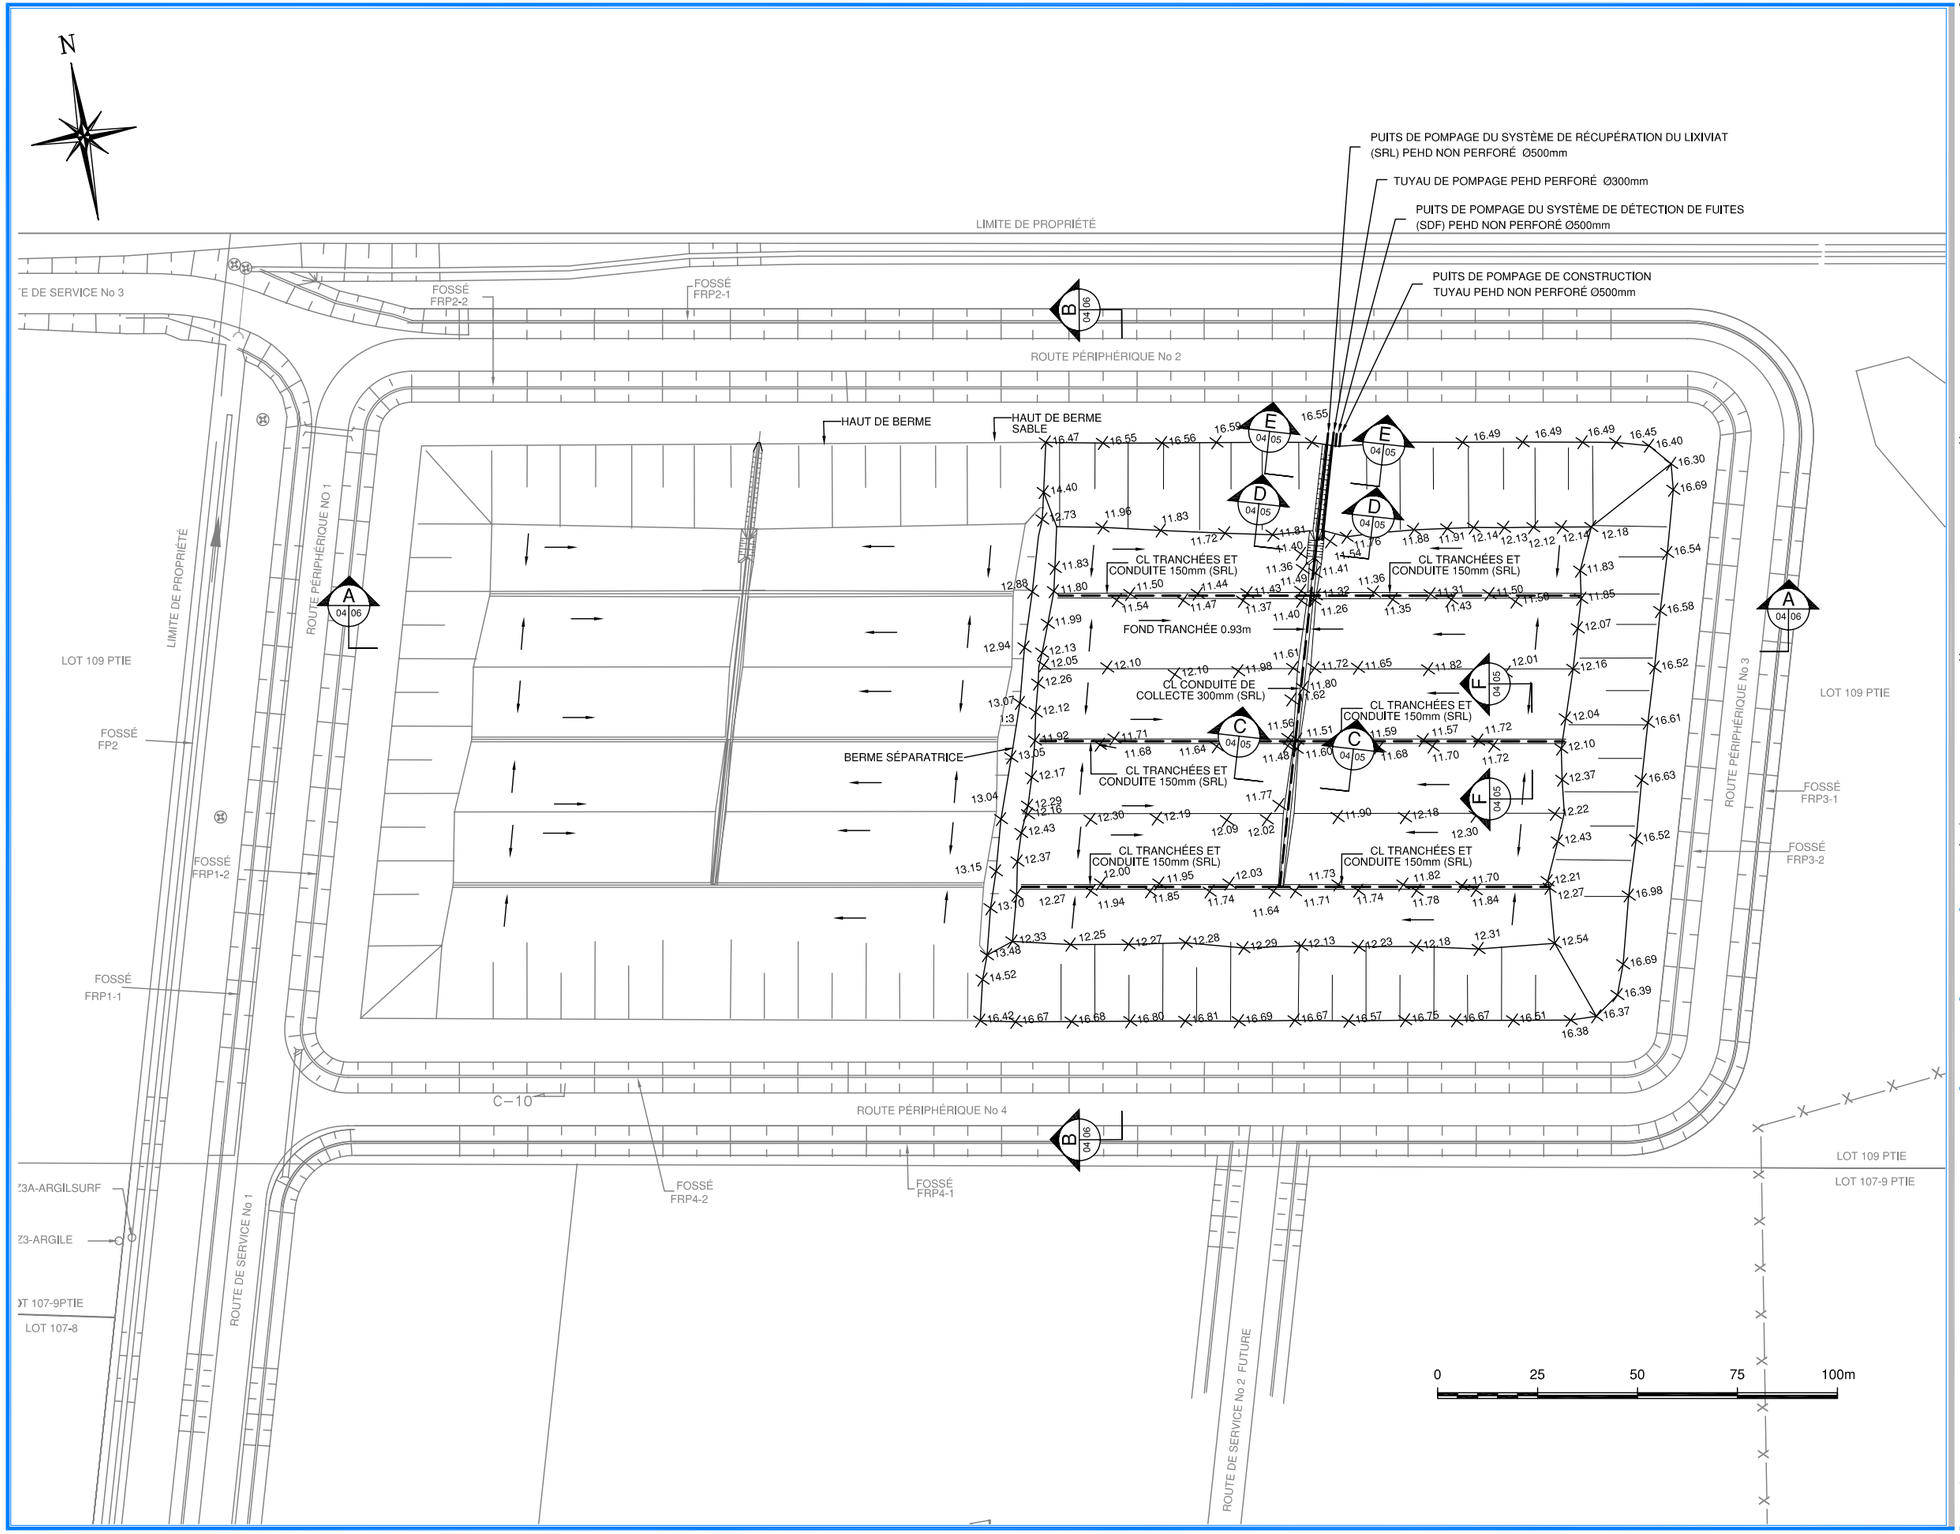

LÉGENDE

Regard

11.74 Points de controle

Sources :
Fond du plan - plan de construction "Fond de la cellule, niveau géomembrane supérieure du SRL", Tellus Experts-conseils inc., plan ECOG0050100, révision du 13-04-2006;

Points de controle - relevé TQC LOUISBOURG CONSTRUCTION 2007 09 11.

RÉV	DATE	RÉVISIONS/DESCRIPTION	Dess.	Ver.
0	2008 02 13	Tel que construit	V.A.	P.G.

ÉMIS POUR:
TEL QUE CONSTRUIT

Client/Customer
écolosol
COMPLEXE ENVIRONEMENTAL LES MOULINS

solmers
☎ 1(450) 929 0303
1(450) 929 4334
www.solmers.ca

Projet/Project
CENTRE D'ENFOUISSEMENT DE SOLS CONTAMINÉS

AMÉNAGEMENT DE LA PHASE 2

Titre/Title
FOND DE CELLULE

Dessiné par /Drawn by	V. Angelov
Vérifié par /Checked by	P. Gince, ing.
Date	2008 02 13
Échelle/Scale	1 : 1500
Feuille/Sheet	4 de/of 8
Projet/Project	2368 005
Fichier/File	2368 005 T 04 r0
N° de Plan/Drawing N°	04 0