PLANS TEL QUE CONSTRUITS DU C.A
ÉCOLOSOL INC.

AMÉNAGEMENT D'UNE CELLULE DE STOCKAGE DE SOLS CONTAMINÉS <C (MASCOUCHE, QUÉBEC)

LISTE DES PLANS RÉVISÉS DU C.A.

Numéro plan	Titre	Révision C.A	Révision tel que construit	Modification (s)
ECO G000 00	PLAN TITRE	0C	00	Ajout de la liste révisée des plans Tel que construit
ECO G000 01	PLAN D'AMÉNAGEMENT ET LIMITE DE LA DEMANDE DE C.A.	0A	00	Tel que construit
ECO G000 02	PLAN D'ENSEMBLE EXISTANT AVANT AMÉNAGEMENT AVEC COURBES DE NIVEAUX	0A	NA	NA
ECO G000 03	PLAN D'ENSEMBLE EXISTANT-PROPOSÉ	0A	00	Vue d'ensemble tel que construit
ECO G000 04	PLAN D'ENSEMBLE FORAGES GÉOTECHNIQUES ET LOCALISATION DES PÉZOMÈTRES	0B	00	Aménagement tel que relevé
ECO G000 05	PLAN D'ENSEMBLE MONTRANT LES SECTEURS	0D	NA	NA
ECO G000 06	PLAN D'AMÉNAGEMENT SECTEURS 1 ET 2	0A	00	Tel que construit
ECO G000 01	FOND DE LA CELLULE ET NIVEAU GLOMÉMBRANE INTÉRIEURE DU SDT	0B	00	Niveaux et alignements tels que construits
ECO G000 02	COUPES DU FOND DE LA CELLULE (EST/OUEST ET NORD/SUD)	0A	00	Niveaux tels que construits
ECO G000 03	COUPES ET DÉTAILS PUITS DE POMPAGE DE CONSTRUCTION TUYAU DE DRAINAGE SDT ET TUYAU DE DRAINAGE SRL	0A	00	Niveaux et détails tels que construits
ECO G000 04	COUPES TUYAU DE COLLECTE ET PUITS POMPAGE SDT ET TUYAU DE COLLECTE ET PUITS DE POMPAGE SRL	0A	00	Niveaux et détails tels que construits
ECO G000 05	COUPES DES COLLECTEURS DE LIXIVIAT AU FOND ET PUITS DE POMPAGE DANS LA PAROI	0A	00	Niveaux et détails tels que construits
ECO G000 06	PHASE D'EXPLOITATION NIVEAU MAXIMUM DES SOLS <C	0A	NA	NA
ECO G000 07	VUE EN PLAN DU TOIT FINAL	0A	NA	NA
ECO G000 08	COUPE LONGITUDINALLE EST/OUEST AVEC RECOUVREMENT FINAL	0A	NA	NA
ECO G000 09	COUPES TYPIQUES ET COUPE TRANSVERSALE NORD/SUD AVEC RECOUVREMENT FINAL	0B	NA	NA
ECO G000 10	FOND DE LA CELLULE NIVEAU GLOMÉMBRANE SUPÉRIEURE DU SRL	0B	00	Niveaux et alignements tels que construits
ECO G000 11	COUPES ET DÉTAILS CHEMINÉE DU CAPTAGE DES GAZ	0C	NA	NA
ECO G000 12	DÉTAILS ANCRAGES PHASE EXPLOITATION ET PHASE FERMETURE	0A	NA	NA
ECO G000 13	AMÉNAGEMENT SECTEURS 3 ET 4 LAGUNAGE ET TRAITEMENT DE LIXIVIAT ET AIRE DE LAVAGE	0B	00	Niveaux et détails tels que construits
ECO G000 14	AIRE D'ENTREPOSAGE DES SOLS < C SECTEUR 2-1	0D	00	Niveaux et détails tels que construits
ECO G000 15	PLAN D'AGRANDISSEMENT DE LA CELLULE	0A	NA	NA
ECO G000 16	AIRE D'ENTREPOSAGE DES SOLS <C ET DRAINAGE PLUVIAL	0B	NA	NA
ECO G006 02	AQUEDUC ROUTE DE SERVICE NO 1 CHAÎNAGE 0+000 @ 0+888.85	0A	00	Niveaux et aménagement tels que construits
ECO G006 05	PLAN D'ENSEMBLE NOMENCLATURE DES FOSSÉS ET ROUTES	0B	00	Aménagement tel que construit
ECO G006 06	PLAN ET PROFIL ROUTE DE SERVICE No 1 CHAÎNAGE 0+000.75 @ 0+371.25	0C	00	Niveaux et aménagement tels que construits

LISTE DES PLANS RÉVISÉS DU C.A.

Numéro plan	Titre	Révision C.A	Révision tel que construit	Modification (s)
ECO G006 07	COUPES TYPIQUES DES ROUTES	0B	NA	NA
ECO G006 08	PLAN ET PROFIL ROUTE DE SERVICE No 2 PROP CHAÎNAGE 0+000 @ 0+128.50 FUTUR CHAÎNAGE 10+192.90 @ 10+476.87	0B	00	Niveaux et aménagement tels que construits
ECO G006 09	PLAN ET PROFIL ROUTE PÉRIPHÉRIQUE No 1 CHAÎNAGE 2010+00 @ 2010+171.84	0C	00	Niveaux et aménagement tels que construits
ECO G006 10	PLAN ET PROFIL ROUTE PÉRIPHÉRIQUE No 2 CHAÎNAGE 2011+171.84 @ 2011+597	0B	00	Niveaux et aménagement tels que construits
ECO G006 11	PLAN ET PROFIL ROUTE PÉRIPHÉRIQUE No 3 CHAÎNAGE 2012+203.5 @ 2011+03.66	0A	NA	NA
ECO G006 12	PLAN ET PROFIL ROUTE PÉRIPHÉRIQUE No 4 CHAÎNAGE 2010+03.66 @ 2+10+93.87	0A	00	Niveaux et aménagement tels que construits
ECO G006 13	ROUTES PÉRIPHÉRIQUES No 1,2,3,4 ROUTES DE SERVICES No 1,2	0A	NA	NA
ECO G006 15	PLAN ET PROFIL ET COUPE TYPIQUE FOSSÉ PP4 CHAÎNAGE 2+000 @ 2+100	0A	00	Niveaux et aménagement tels que construits
ECO G006 16	PLAN ET PROFIL ET COUPE TYPIQUE FOSSÉ PP4 CHAÎNAGE 2+000 @ 2+815	0A	00	Niveaux et aménagement tels que construits
ECO G006 17	PLAN ET PROFIL ET COUPE TYPIQUE FOSSÉ PP2 CHAÎNAGE 3+000 @ 3+300	0A	00	Niveaux et aménagement tels que construits
ECO G006 18	PLAN ET PROFIL ET COUPE TYPIQUE FOSSÉ PP3 CHAÎNAGE 3+300 @ 3+571.44	0A	00	Niveaux et aménagement tels que construits
ECO G006 19	PLAN ET PROFIL ET COUPE TYPIQUE FOSSÉ PP1 CHAÎNAGE 4+000 @ 4+235	0A	00	Niveaux et aménagement tels que construits
ECO G006 20	VUE EN PLAN GÉNÉRALE TUYAU ÉMISSAIRE CHAÎNAGE 0+000 @ 1+012.44	0A	00	Niveaux et aménagement tels que construits
ECO G006 21	PLAN ET PROFIL TUYAU ÉMISSAIRE CHAÎNAGE 0+000 @ 0+300	0A	00	Niveaux, détails tels que construits
ECO G006 22	PLAN ET PROFIL TUYAU ÉMISSAIRE CHAÎNAGE 0+300 @ 0+550	0A	00	Niveaux tels que construits
ECO G006 23	PLAN ET PROFIL TUYAU ÉMISSAIRE ET ROUTE ET POSSÉ DE SERVICE No 3 CHAÎNAGE 0+550 @ 0+900	0A	00	Niveaux et aménagement tels que construits
ECO G006 24	PLAN ET PROFIL TUYAU ÉMISSAIRE CHAÎNAGE 0+900 @ 1+146.77	0A	00	Niveaux et aménagement tels que construits
ECO G006 25	COUPE ET DÉTAILS ROUTE DE SERVICE No 3 ET REGARDS RP-1 ET RP-1	0A	NA	NA
ECO G006 26	PLAN ET PROFIL RÉSEAU DE LIXIVIAT BRUT CHAÎNAGE 0+000 @ 0+170	0A	00	Niveaux et aménagement tels que construits
ECO G012 17	PLAN AMÉNAGEMENT BASSIN DE SÉDIMENTATION	02	03	Niveaux et aménagement tels que construits
ECO G012 18	DÉTAILS DU BASSIN DE SÉDIMENTATION	01	02	Niveaux tels que construits

LISTE DES PLANS DE CONSTRUCTION AJOUTÉS À CEUX FAISANT PARTIE DU C.A

Numéro plan	Titre	Révision construction	Révision tel que construit	Modification (s)
ECO G000 09	PLAN MONTRANT LA CLÔTURE CEINTURANT LE PROJET	00	01	Tel que construit
ECO G004 01	U T E BÂTIMENT DES FILTRES ET ZONE DE TRANSITION	00	01	Dimensions et niveaux tels que construits
ECO G004 02	U T E COUPE TRANSVERSALE DU BÂTIMENT DES FILTRES	00	01	Dimensions et niveaux tels que construits
ECO G004 03	PROFIL DE LA TUYAUTERIE DU SYSTÈME DE COLLECTE DU LIXIVIAT ET DE DÉCHARGE DE L'EAU TRAITÉE	0A	00	Niveaux et implantation tel que construit
ECO G004 05	U T E PLAN D'AMÉNAGEMENT BASSIN DE DÉCANTATION ET BASSIN D'EAU TRAITÉ	01	02	Dimensions et niveaux tels que construits
ECO G004 06	U T E COUPES DES BASSINS DE DÉCANTATION ET D'EAU TRAITÉE	01	02	Dimensions et niveaux tels que construits
ECO G004 07	U T E DÉTAILS ET COUPES DES BASSINS	01	02	Détails et niveaux tels que construits
ECO G004 09	COUPES ET DÉTAILS PUITS DE POMPAGE DE CONSTRUCTION BASSIN DE DÉCANTATION	00	01	Détails et niveaux tels que construits
ECO G004 11	PLAN MONTRANT LA CLÔTURE CEINTURANT LES BASSINS DE SÉDIMENTATION, DÉCANTATION, EAU TRAITÉE ET LE BÂTIMENT U T E.	00	01	Tel que construit

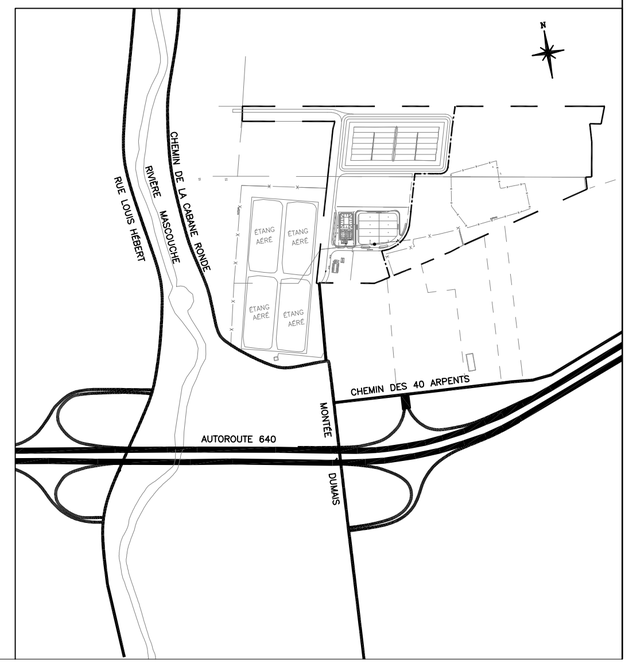

No.	Revisions	DATE
0A	POUR INFORMATION	18-06-2005
0B	MODIFICATION CA DE LA CELLULE	13-04-2006
0C	MODIFICATION CA DE LA CELLULE	13-06-2006
00	TEL QUE CONSTRUIT	18-04-2007

LIMITE DU CENTRE DE STOCKAGE DES SOLS

LIMITE APPROXIMATIVE DE LA DEMANDE DE C.A.

CLIENT:
ECOLOSOL inc.

PROJET:
CENTRE DE STOCKAGE DES SOLS

INGÉNIEUR
P. MASCIOTRA
29549
QUÉBEC

TELLUS EXPERTS–CONSEILS inc.
2555 avenue Dollard bureau 214,
Edifice 5, Montréal, (Lasalle), QUÉBEC
H8N 3A9
90 rue Vinet suite 103
Montréal (QUÉBEC)
H3J 2G9
Tele.:(514) 365-6249
Fax: (514) 365-6256
Web: www.tellus-experts.com

TITRE:
PLAN TITRE

DESSINÉ PAR:	PROJETÉ PAR:	APROUVÉ PAR:
M. DESROCHES	P. MASCIOTRA, ing.	P. MASCIOTRA, ing.

DATE: 18 AVRIL 2007
ÉCHELLE: SANS ÉCHELLE
FICHIER AUTOCAD: ECOG0000000.DWG
Rev. E|C|O|G|0|0|0|0|0|0