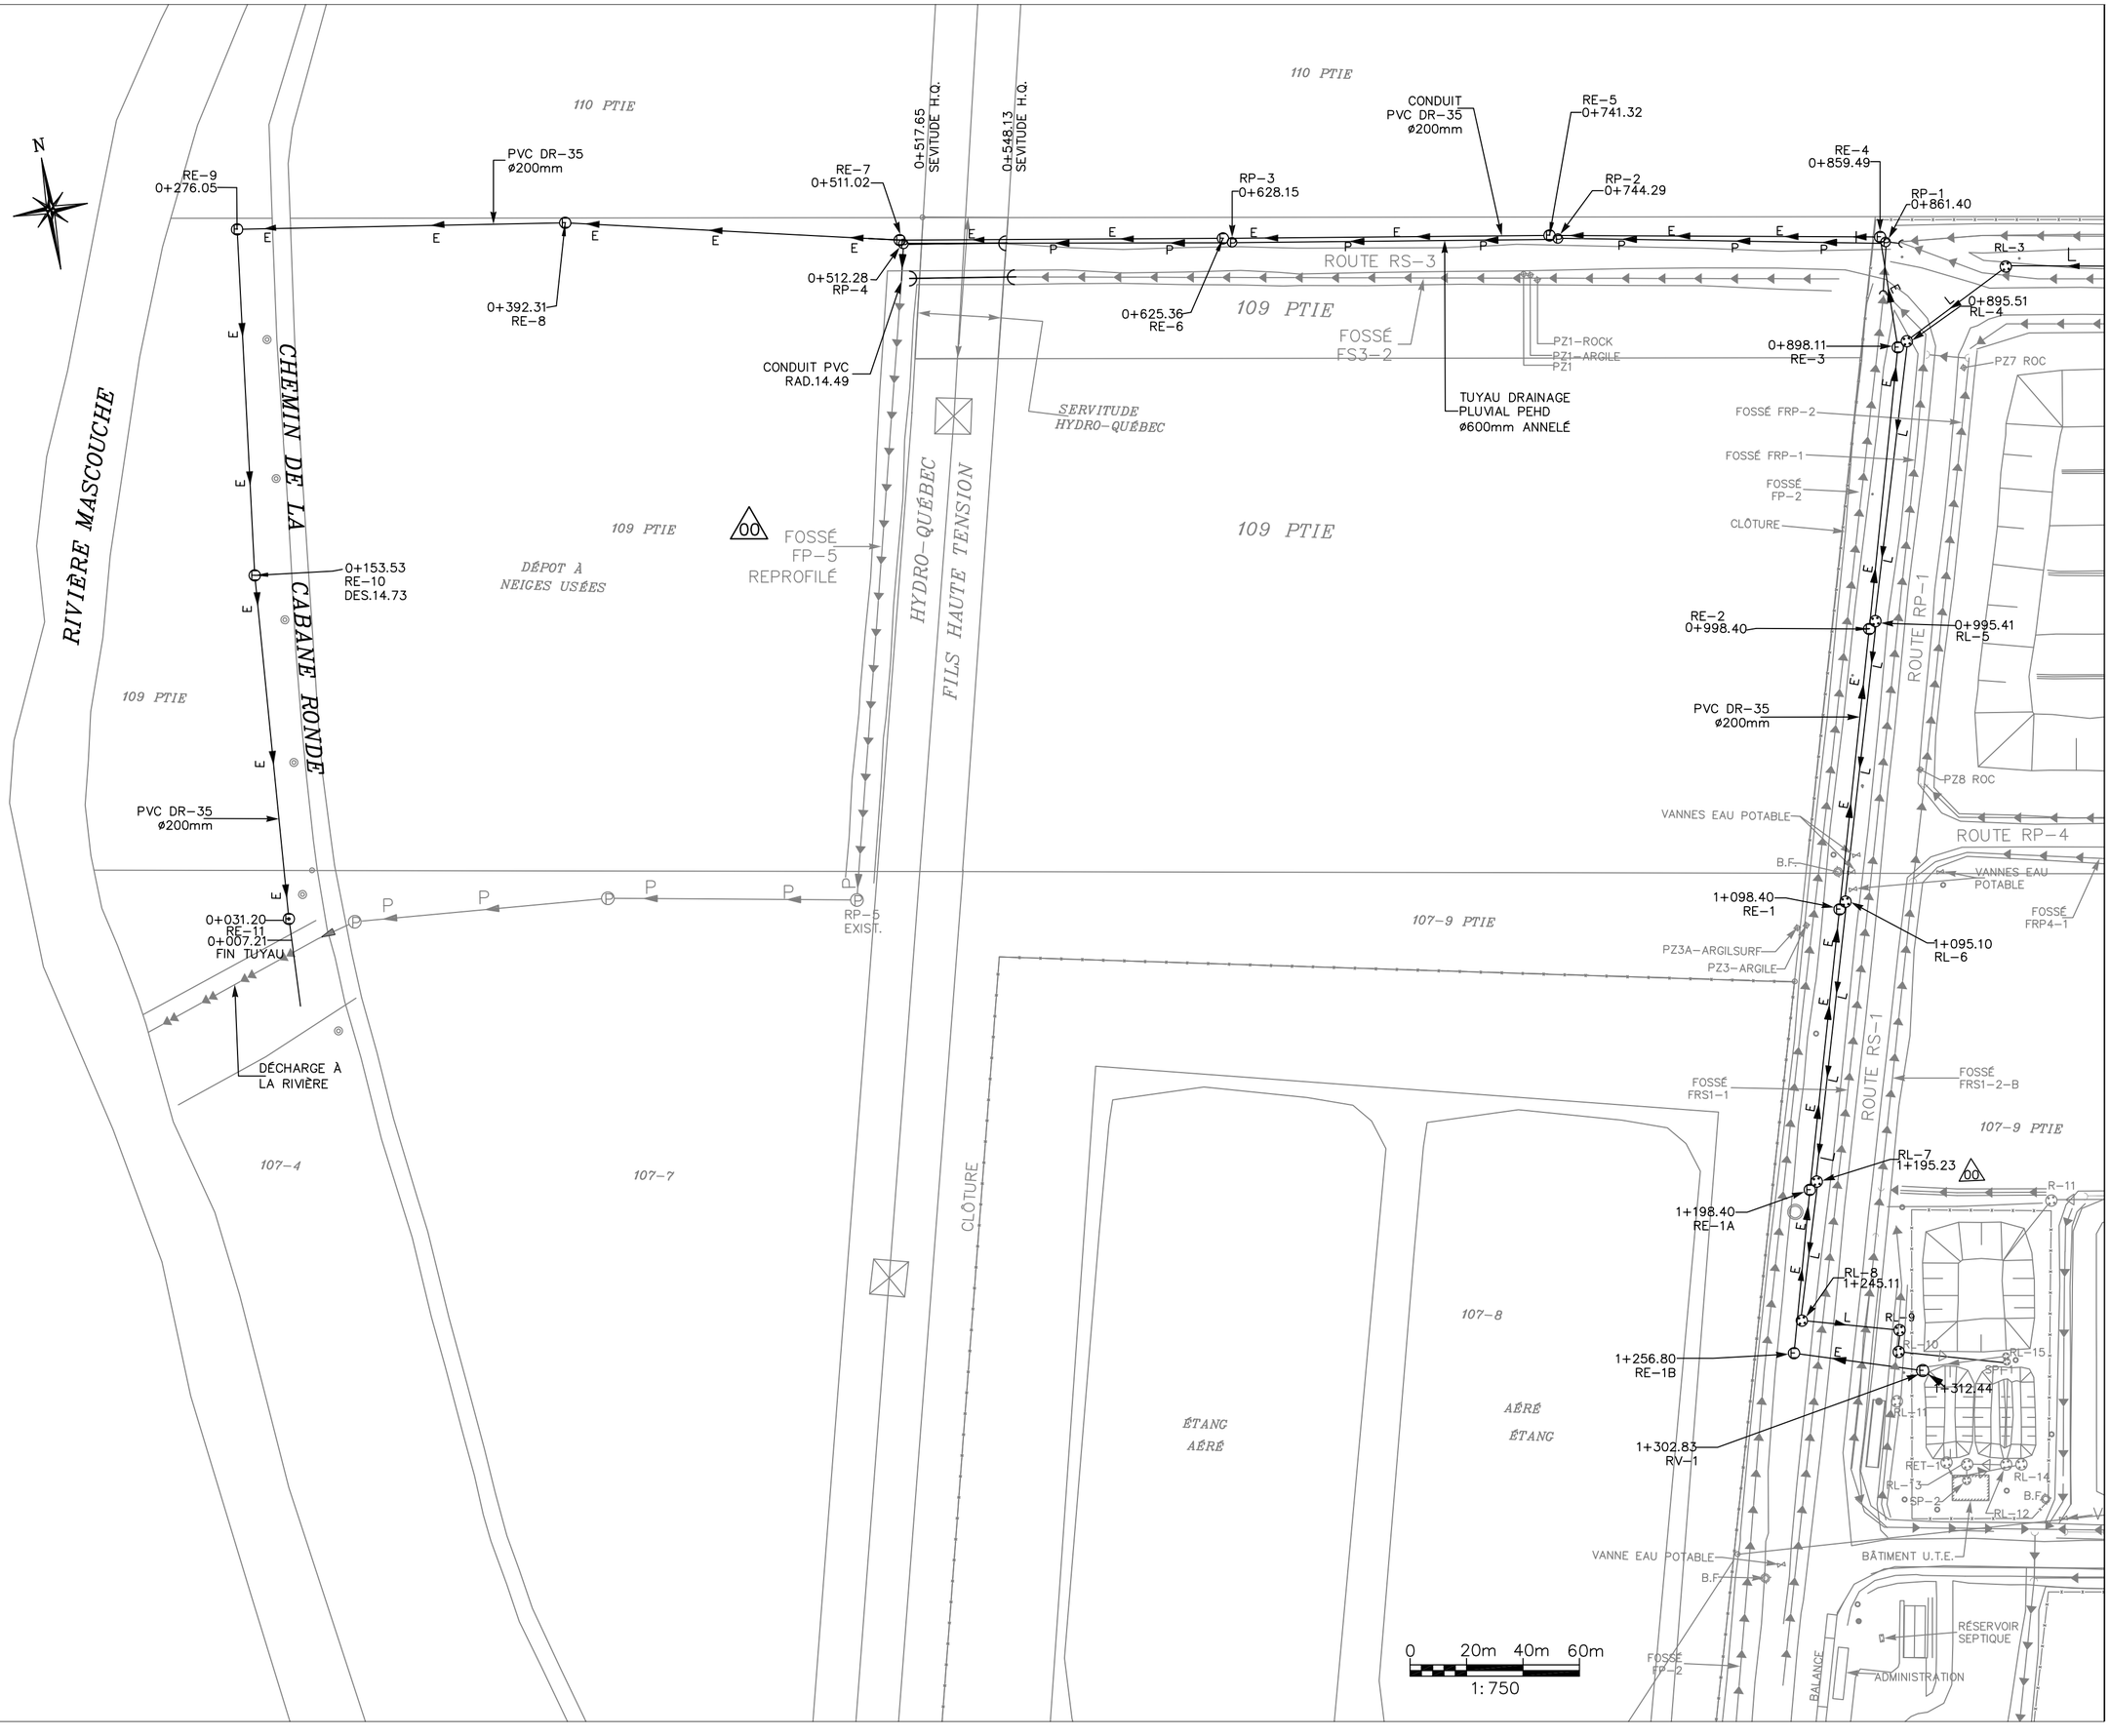

No.	Revisions	DATE
0A	POUR INFORMATION	15-06-2005
00	TEL QUE CONSTRUIT	05-10-2006

- PIEZOMÈTRE
- BORNE-FONTAINE
- POTEAU ÉLECTRIQUE
- REGARD RÉSEAU LIXIVIAT
- REGARD PUISARD RÉSEAU LIXIVIAT
- (E) REGARD RÉSEAU ÉMISSAIRE
- (P) REGARD RÉSEAU PLUVIAL
- LIMITE DE PROPRIÉTÉ
- FILS HAUTE TENSION H.Q.
- CLÔTURE
- RÉSEAU ÉMISSAIRE PVC DR-35 ø200mm
- FOSSÉ PLUVIAL
- RÉSEAU PLUVIAL PEHD 210 kPa ø600mm
- PONCEAU
- RÉSEAU DE LIXIVIAT PVC DR-35 ø200mm
- FOSSÉ DE DRAINAGE PLUVIAL
- RÉSEAU PLUVIAL D'ORIGINE

CLIENT:
ECOLOSOL inc.

PROJET:
CENTRE DE STOCKAGE DES SOLS

TELLUS EXPERTS-CONSEILS inc.
7475 Boul. Newman suite 311
Lasalle (QUÉBEC)
H8N 1X5
90 rue Vinet suite 103
Montréal (QUÉBEC)
H3J 2C9
Tél.: (514) 365-6249
Fax: (514) 365-6256
Web: www.tellus-experts.com

TITRE:
VUE EN PLAN GÉNÉRALE
TUYAU ÉMISSAIRE
CHAÎNAGE 0+000 @ 1+312.44

DESSINÉ PAR:	PROJETÉ PAR:	APROUVÉ PAR:
M. DESROCHES	P. MASCIOTRA, ing.	P. MASCIOTRA, ing.

DATE: 5 OCTOBRE 2006
ÉCHELLE: 1: 750
FICHIER AUTOCAD: ECOG0062000.DWG
E1C1O G1O1O1 6 2 1 0 0 Rev.