



No.	Revisions	DATE
00	POUR CONSTRUCTION	24-02-2006
00	TEL-QUE CONSTRUIT	03-10-2006

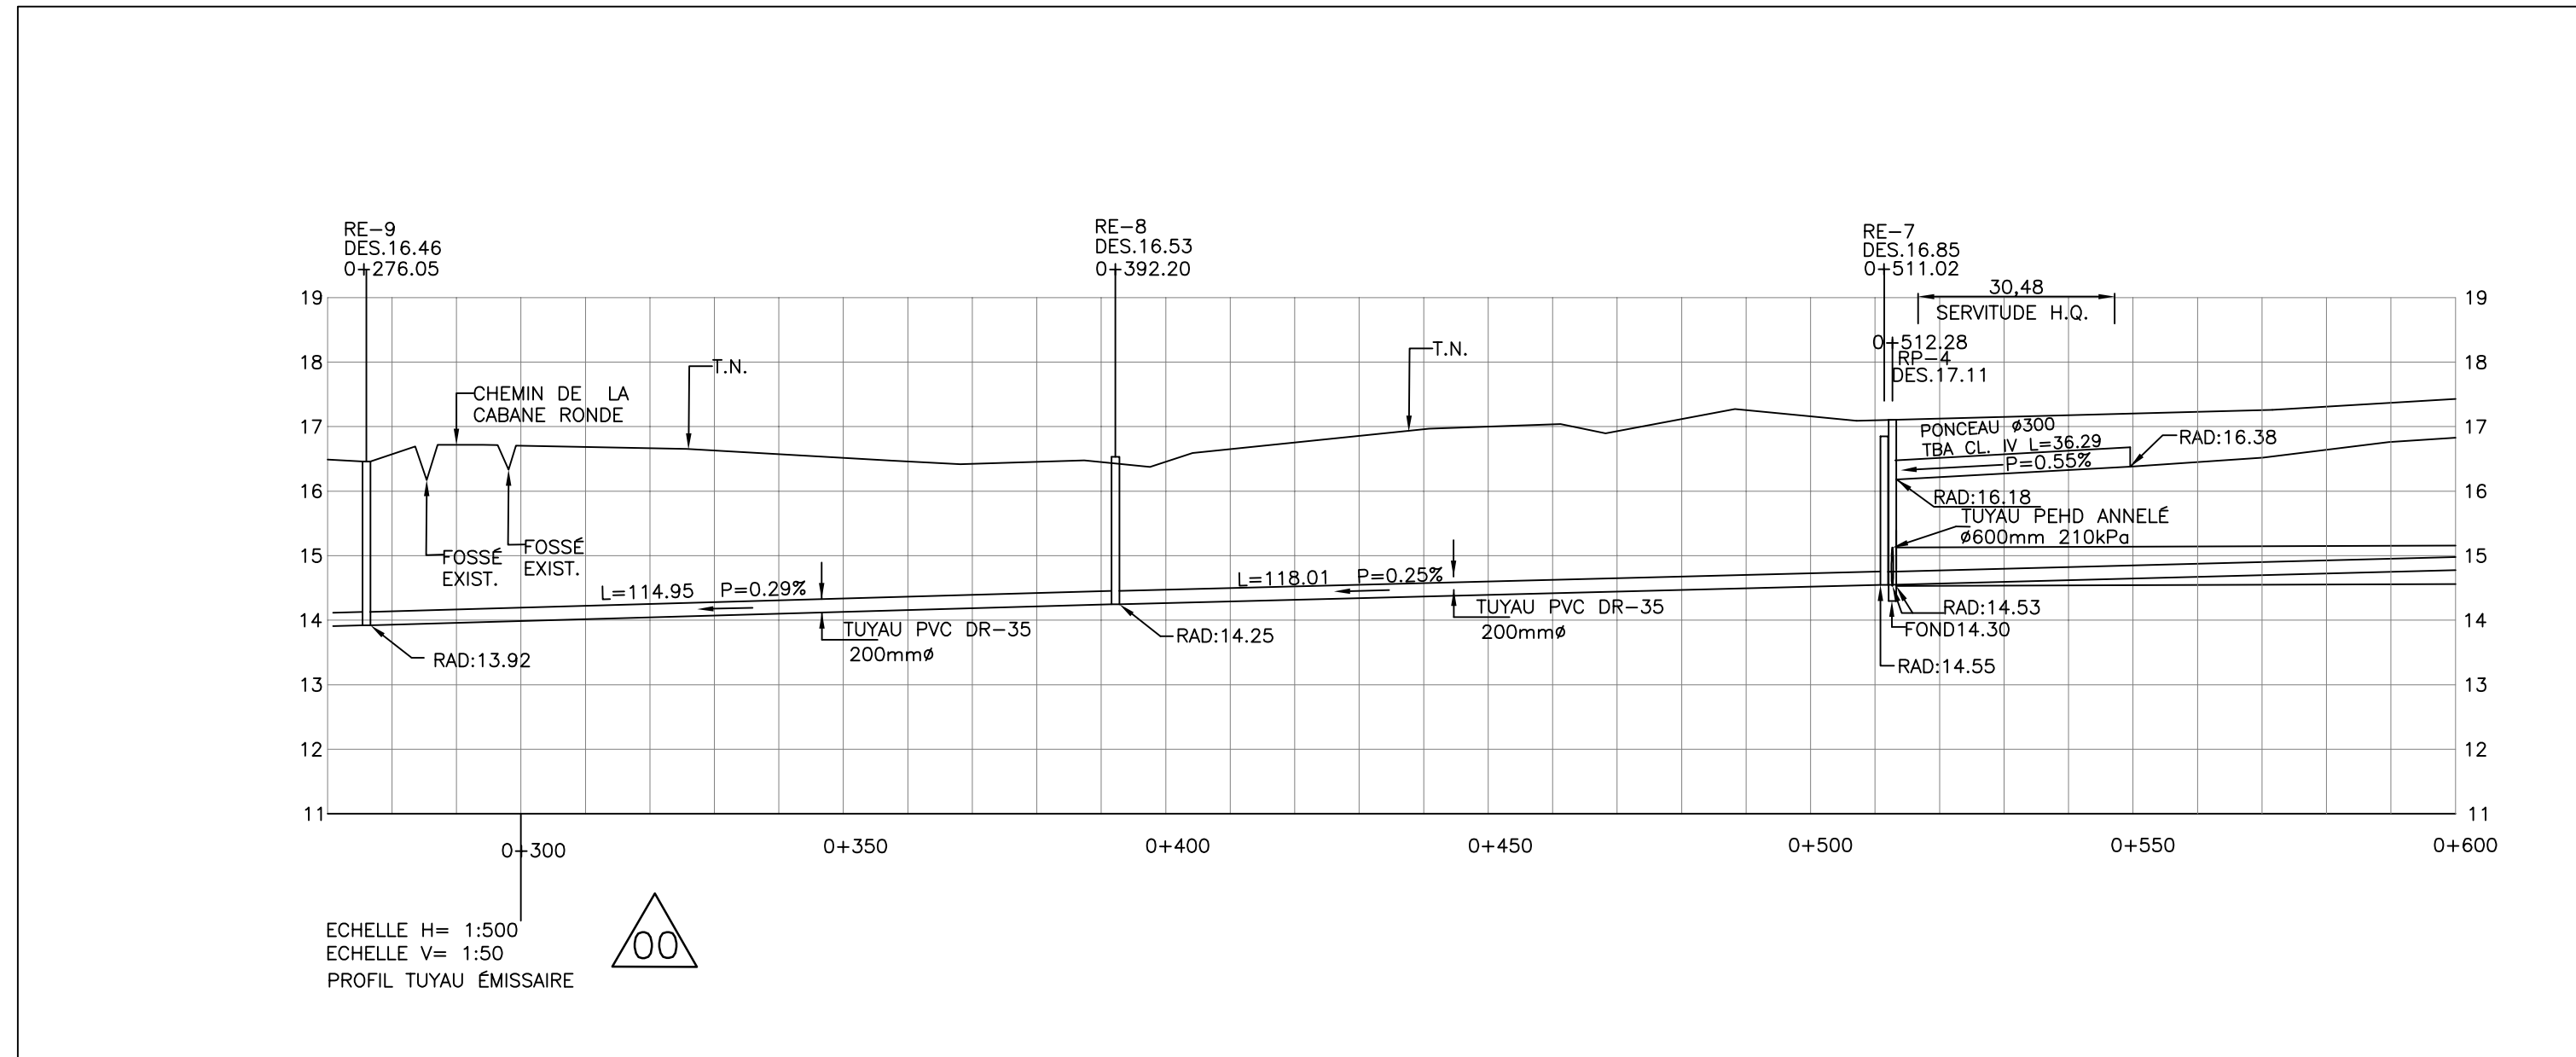


- ⊕ PIEZOMÈTRE
  - ⊙ BORNE-FONTAINE
  - ⊙ POTEAU ÉLECTRIQUE
  - ⊕ REGARD RÉSEAU ÉMISSAIRE
  - ⊕ REGARD RÉSEAU PLUVIAL
- LIMITE DE PROPRIÉTÉ**
- ⊗ FILS HAUTE TENSION H.Q.
  - ⊗ CLÔTURE
  - É RÉSEAU ÉMISSAIRE PVC DR-35 Ø200mm
  - F FOSSE PLUVIAL
  - RP RP RÉSEAU PLUVIAL PEHD 210 kPa Ø600mm
  - P PONCEAU
  - L RÉSEAU DE LIXIVIAT PVC DR-35 Ø200mm
  - ←←← FOSSE DE DRAINAGE PLUVIAL

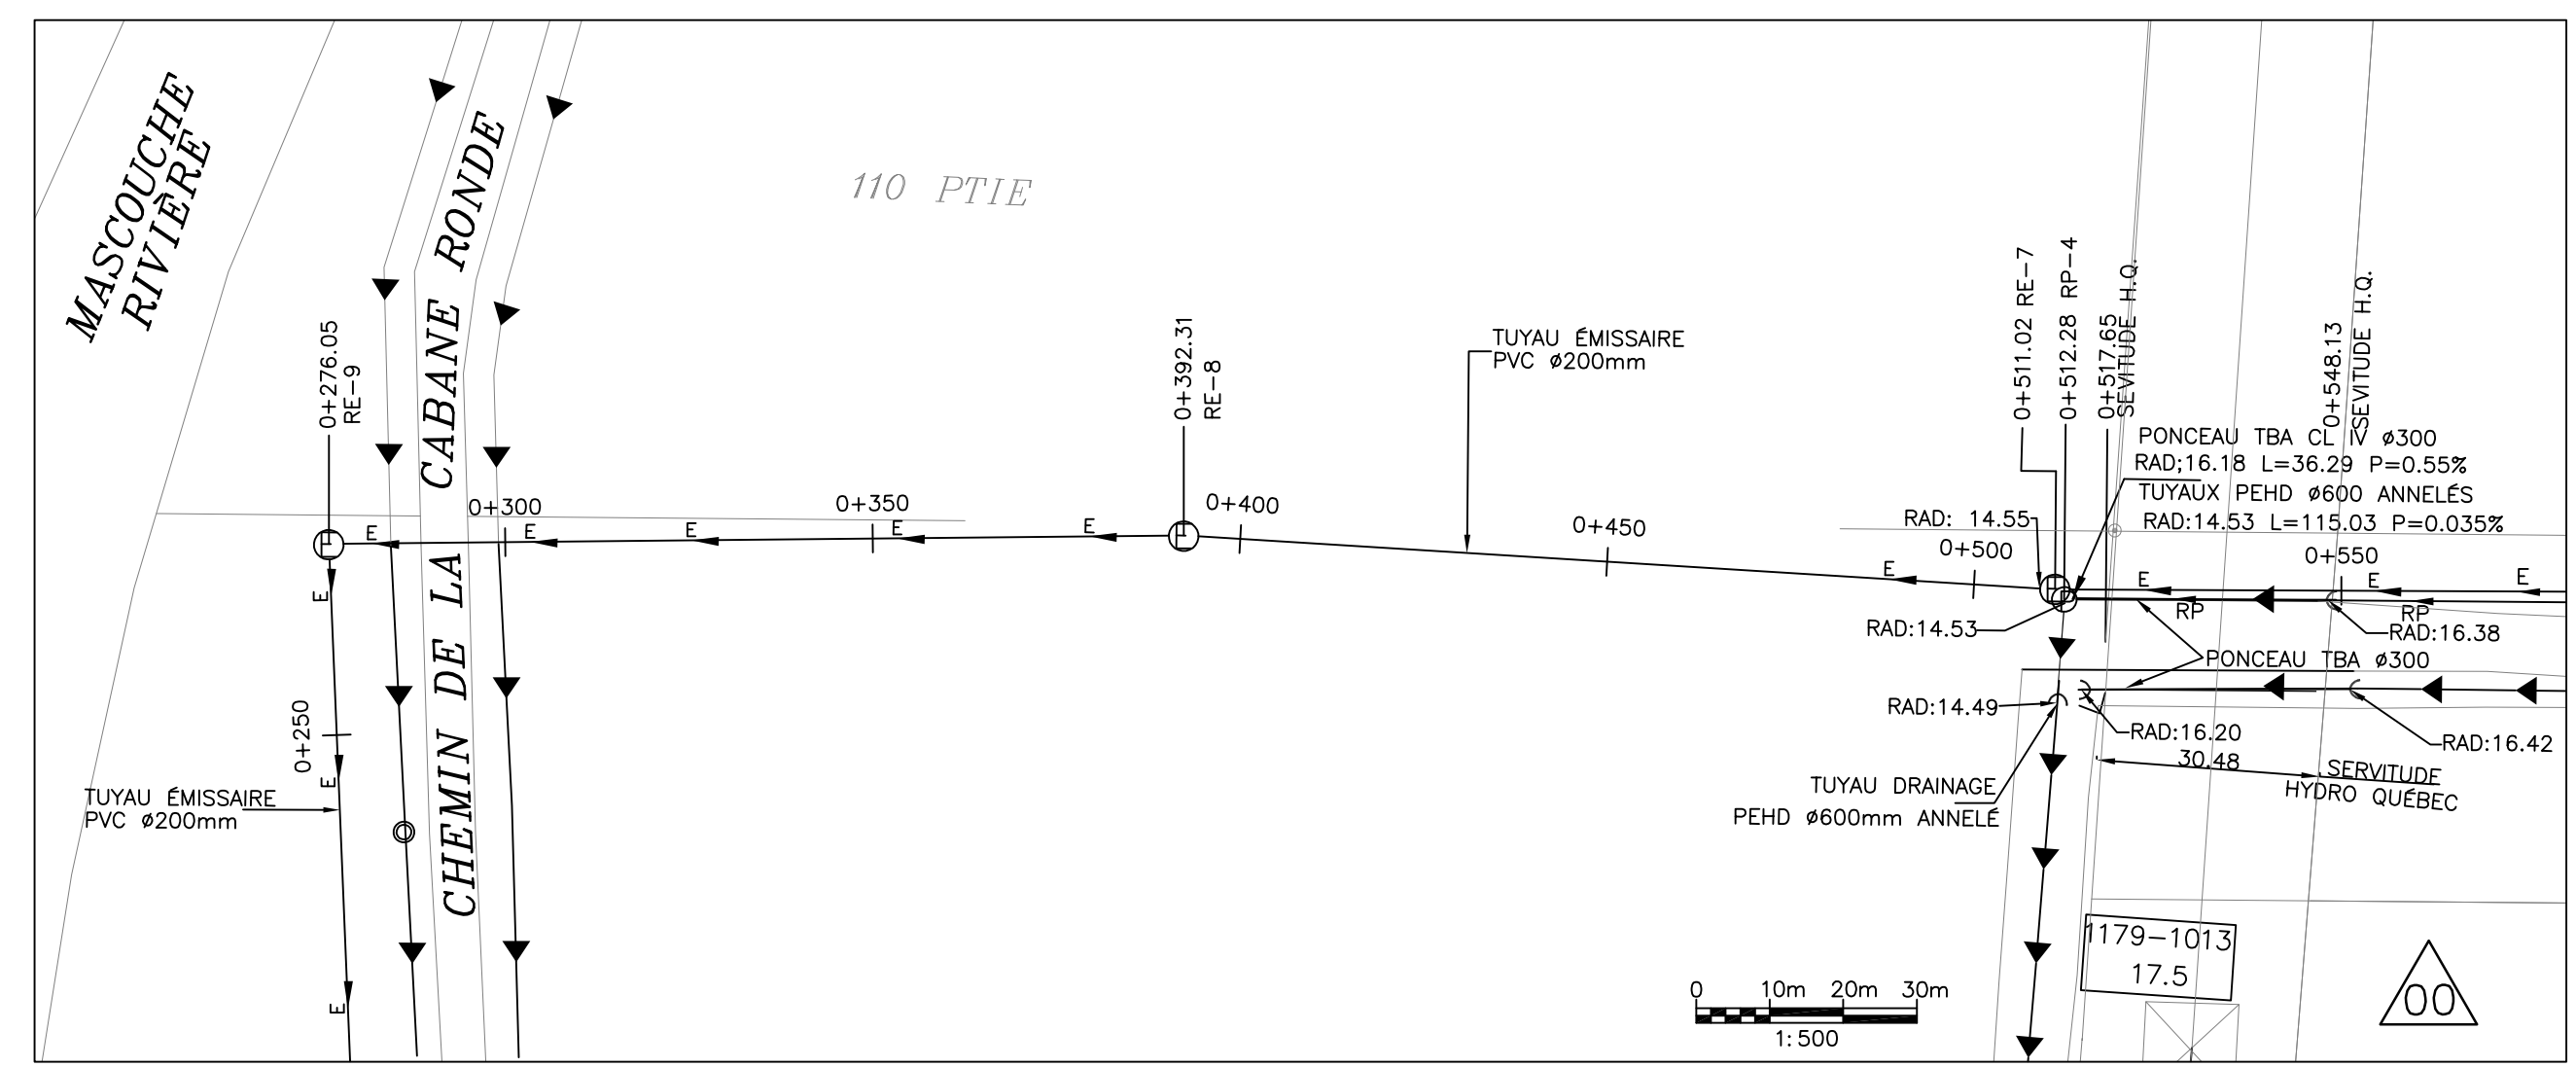

CLIENT: ECOLOSOL inc.

PROJET: CENTRE DE STOCKAGE DES SOLS

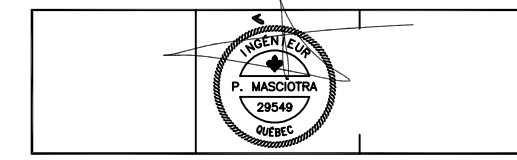


TELLUS EXPERTS-CONSEILS inc.  
 7475 Boul. Newman suite 311  
 Lachine (QUÉBEC)  
 H9N 1X3  
 90 rue Viret suite 103  
 Montréal (QUÉBEC)  
 H3J 2G9  
 Tél: (514) 365-6249  
 Fax: (514) 365-6256  
 Web: www.tellus-experts.com

TITRE: PLAN ET PROFIL TUYAU ÉMISSAIRE CHAINAGE 0+300 @ 0+550

DESSINÉ PAR: M. DESROCHES	PROJETÉ PAR: P. MASCIOTRA, ing.	APPROUVÉ PAR: P. MASCIOTRA, ing.
DATE: 3 OCTOBRE 2006	ÉCHELLE: TEL QU'INDIQUÉ	Rev:
FICHER AUTOCAD: ECOG0062100.DWG	E1C10G1016212010	