


C-1 PROFIL DU RESEAU DE LIXIVIAT DE LA CELLULE DE STOCKAGE
 ÉCHELLE H: 1:1000
 ÉCHELLE V: 1:100

No.	Revisions	DATE
0A	POUR INFORMATION	16-04-2005
0D	TEL QUE CONSTRUIT	30-03-2007

- BORNE-PONTAINE
- REGARD RÉSEAU LIXIVIAT
- ⊗ REGARD FUISARD RÉSEAU LIXIVIAT
- ⊙ REGARD RÉSEAU ÉMISSAIRE
- ⊕ REGARD RÉSEAU PLUVIAL
- RÉSEAU D'AQUEDUC
- CLÔTURE
- RÉSEAU CONTAMINÉ
- RÉSEAU DE REJET (ÉMISSAIRE)
- RETOUR DES EAUX DE LAVAGE VERS LE DÉCANTEUR D-2
- FOSSE DE DRAINAGE PLUVIAL
- EL.xx
- POINT ALTIMÉTRIQUE
- PONCEAU TBA CL.IV

CLIENT:
 ECOLOSOL inc.

PROJET:
 CENTRE DE STOCKAGE DES SOLS

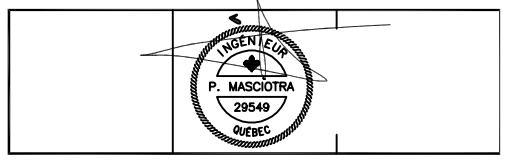

TELLUS EXPERTS-CONSEILS inc.
 7475 Boul. Newman suite 311
 Lachine (QUÉBEC)
 H9N 1X3
 90 rue Vintault suite 103
 Montréal (QUÉBEC)
 H3J 2G9
 Tél: (514) 365-6249
 Fax: (514) 365-6256
 Web: www.tellus-experts.com

TITRE:
 PLAN ET PROFIL
 DU RÉSEAU DE LIXIVIAT BRUT
 CHAINAGE 0+000 @ 0+750

DESSINÉ PAR: M. DESROCHES	PROJETÉ PAR: P. MASCIOTRA, ing.	APPROUVÉ PAR: P. MASCIOTRA, ing.
DATE: 30 MARS 2007	ÉCHELLE: TEL QU'INDIQUÉ	Rev:
FICHER AUTOCAD: ECOG0062600.DWG		E1C10G1016216010