


No.	Revisions	DATE
0A	POUR INFORMATION	27-05-2005
0B	NIVEAUX DU FOND ONT ÉTÉ REMISES À ÉCOLEMENT (SRL) A ÉTÉ PERMISE VERS LE NORD	13-04-2006
0D	TEL QUE CONSTRUIT	05-03-2007


- PUIITS D'OBSERVATION PROPOSÉ NOVEMBRE 2004 ( TELUS-EXPERTS CONSEILS )
- PUIITS D'OBSERVATION NOVEMBRE 2001 ( SANEXEN )
- PUIITS D'OBSERVATION OCTOBRE 1997 ( LAVALIN )
- BORNE-FONTAINE
- POTEAU HQ
- POTEAU HAUBAN
- FILS H.Q. AÉRIEN
- REGARD

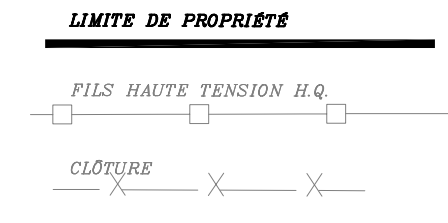

NIVEAU MOYEN DU FOND MEMBRANE SUPÉRIEURE= 11.94

CLIENT: ECOLOSOL inc.

PROJET: CENTRE DE STOCKAGE DES SOLS

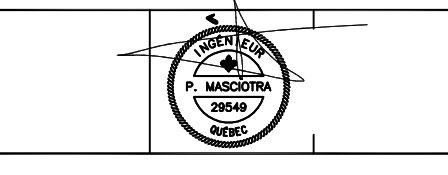

TELLUS EXPERTS-CONSEILS inc.  
 2555 avenue Dollard bureau 214,  
 Edifice St. Maurice, Lével, QUÉBEC  
 H3N 3A9  
 90 rue Viateur suite 103  
 Montréal (QUÉBEC)  
 H3J 2G9  
 Tél: (514) 365-6249  
 Fax: (514) 365-6256  
 Web: www.tellus-experts.com

TITRE: FOND DE LA CELLULE NIVEAU GEOMEMBRANE SUPÉRIEURE DU SRL

DESSINÉ PAR: M. DESROCHES	PROJETÉ PAR: P. MASCIOTRA, ing.	APPROUVÉ PAR: P. MASCIOTRA, ing.
DATE: 5 MARS 2007	ÉCHELLE: 1: TEL QU'INDIQUÉ	Rev:
FICHER AUTOCAD: E:\C\O\G\O\05\1\0\0		