


**Plan de localisation – Échantillonnages
des sols et de l'eau souterraine**

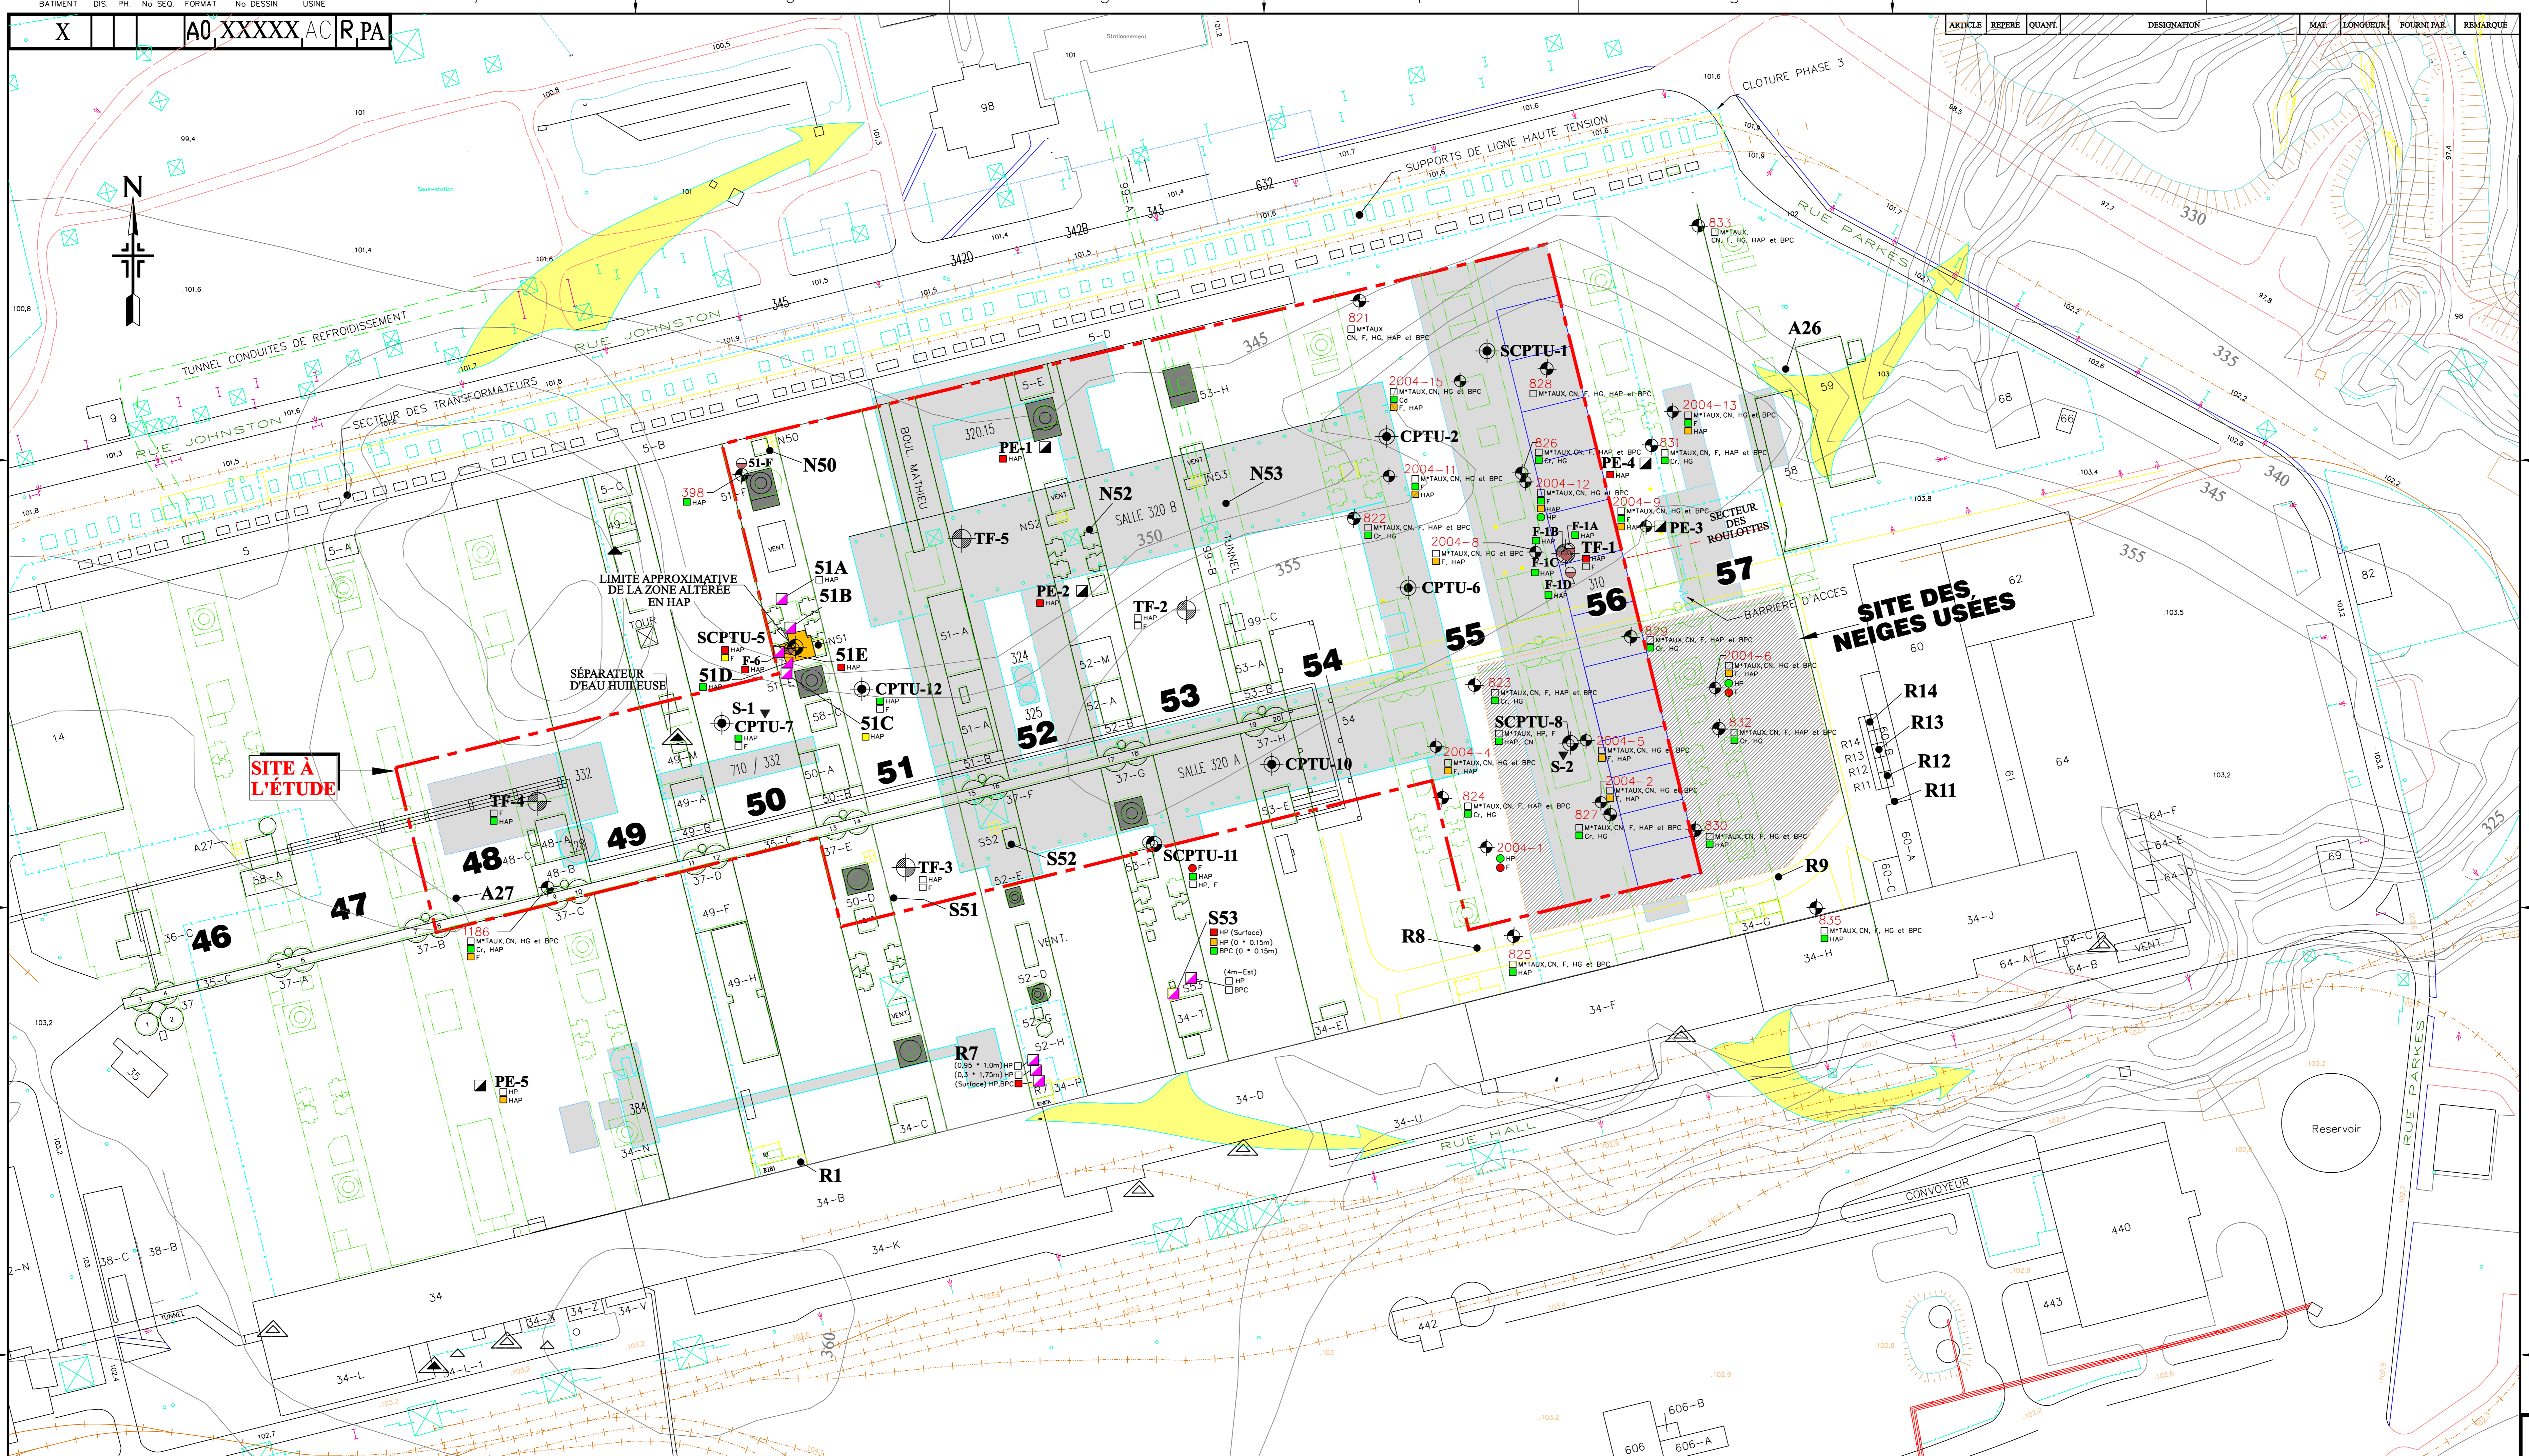

LÉGENDE GÉOTECHNIQUE

- SONDAGE RÉALISÉ EN 2005 (PROFONDEUR 2005)
- SONDAGE RÉALISÉ EN 2007 (PROFONDEUR 2007)
- SONDAGE AU PRÉCÉDENT RÉALISÉ (OUILLET 2005)
- SONDAGE AU PRÉCÉDENT RÉALISÉ (OUILLET 2007)
- PRÉLEVEMENT DE SOL DE SURFACE (OUILLET 2005)
- PRÉLEVEMENT DE SOL DE SURFACE (OUILLET 2007)
- PUITS D'EXPLORATION RÉALISÉ (OUILLET 2005)
- PUITS D'EXPLORATION RÉALISÉ (OUILLET 2007)

SOURCE POTENTIELLE D'ALTÉRATION

- OPÉRATEUR EN PLACE (MARS 2008)
- USINE EN CLASSE D'OPÉRATION
- USINE EN CLASSE D'OPÉRATION

CONTAMINANTS POTENTIELS ANALYSÉS

DANS LES REMBLAIS ET PLAGE DE CONTAMINATION SELON LES CRITÈRES PRÉSCRITS PAR LE MDDEP

QUALITÉ DES SOLS

■ RÉSULTAT D'ANALYSE SUPÉRIEUR AU CRITÈRE C DU MDDEP

■ RÉSULTAT D'ANALYSE DANS LA PLAGE B/C

■ RÉSULTAT D'ANALYSE DANS LA PLAGE A

QUALITÉ DES EAUX

● RÉSULTAT D'ANALYSE SUPÉRIEUR À LA CLASSE B (0,2 mg/L)

● RÉSULTAT D'ANALYSE DANS LA CLASSE C (0,5 mg/L)

● RÉSULTAT D'ANALYSE DANS LA CLASSE D (1,0 mg/L)

LÉGENDE

■ CLOTURE

○ COULÉE TOROÏDARIENNE DU TERRAIN ORIGINAL (325 EN PIEDS)

→ DIRECTION D'ÉCOULEMENT DE L'EAU SOUTERRAINE PRÉVUE

LÉGENDE

■ BÂTIMENTS ET ÉQUIPEMENTS PROJÉTÉS

NOTES GÉNÉRALES

1- L'USAGE DE CE Dessin EST POUR RÉFÉRENCE SEULEMENT (SE RÉFÉRER AUX PLANS D'INGÉNIEURIE POUR LES TRAVAUX DE CONSTRUCTION)

2- CE Dessin ET LES RÉFÉRENCES ASSOCIÉES DOIVENT ÊTRE UTILISÉS CONJOINTEMENT AVEC LE RAPPORT TECHMAT N° 100714 (2007) OUI L'ACCOMPAGNER.

ARTICLE	RÉFÉRE	QUANT	DÉSIGNATION	MAT.	LONGUEUR	FOURNI PAR	REMARQUE
---------	--------	-------	-------------	------	----------	------------	----------

PA	2007-06	POUR ÉTUDE ENVIRONNEMENTALE	TECHMAT
X	X	X	X

NO.	DATE	BUT & DISTRIBUTION	ÉMETTEUR	NO. DESSEINS	TITRE CONCRIS	REV.	DATE	OBJET DE LA REVISION	# PROJET	RESSOURCE	DESSINE	APPROB.	INGÉNIEUR	NO. C/D

L'USINE ET/OU SIGLE DU CONSULTANT CONCEPTEUR

TECHMAT

PROJET N° 100714

FRANÇOIS TREMBLAY, ing., 2007-09-12

MICHEL VACHON, 2007-09-12

FRANÇOIS TREMBLAY, ing., 2007-09-12

APPROBATION ADMINISTRATIVE

BRUNO TREMBLAY

CHARGÉ DE PROJET

DATE: _____

SALLES DE CLIVES (CEE)

USINE PILOTE AR-50 PHASE 1

PLAN DE LOCALISATION DES FORAGES ET SONDAGES ET DES SITUATIONS À RISQUES D'ALTÉRATION (VOLET ENVIRONNEMENTAL)

Alcan, Inc. Groupe M'Al primaire Québec Usines Arvida et Vaudreuil

1955 Mellon Jonquières (Québec) G7S 4L2

