


221

DC1


Projet de parachèvement de l'autoroute 35 entre la
frontière américaine et Saint-Jean-sur-Richelieu
MRC Le Haut-Richelieu 6211-06-110

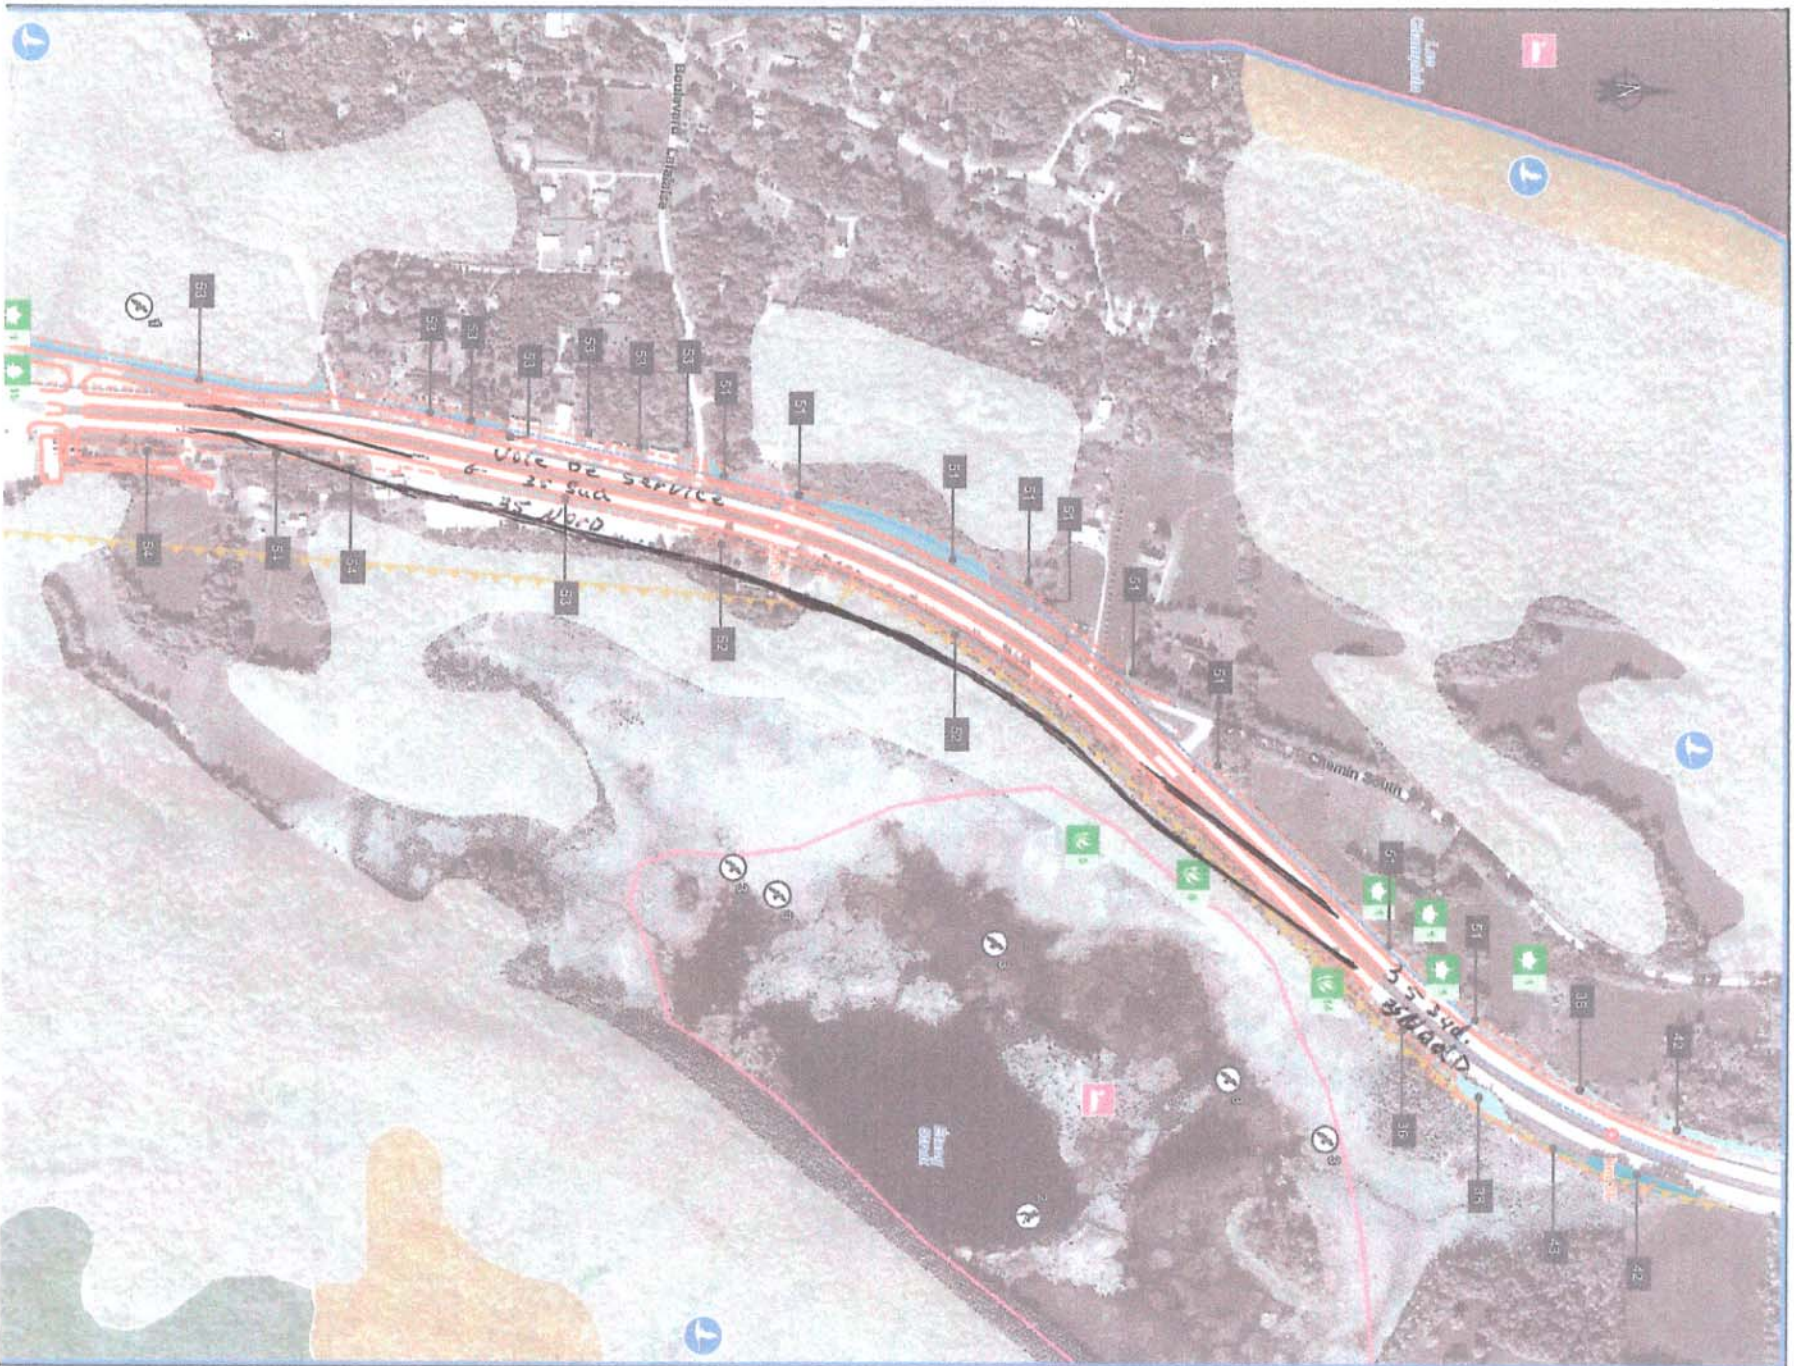

Marat
Patisserie
Sugeston

14

PROPOSITION DE LA REQUERANTE

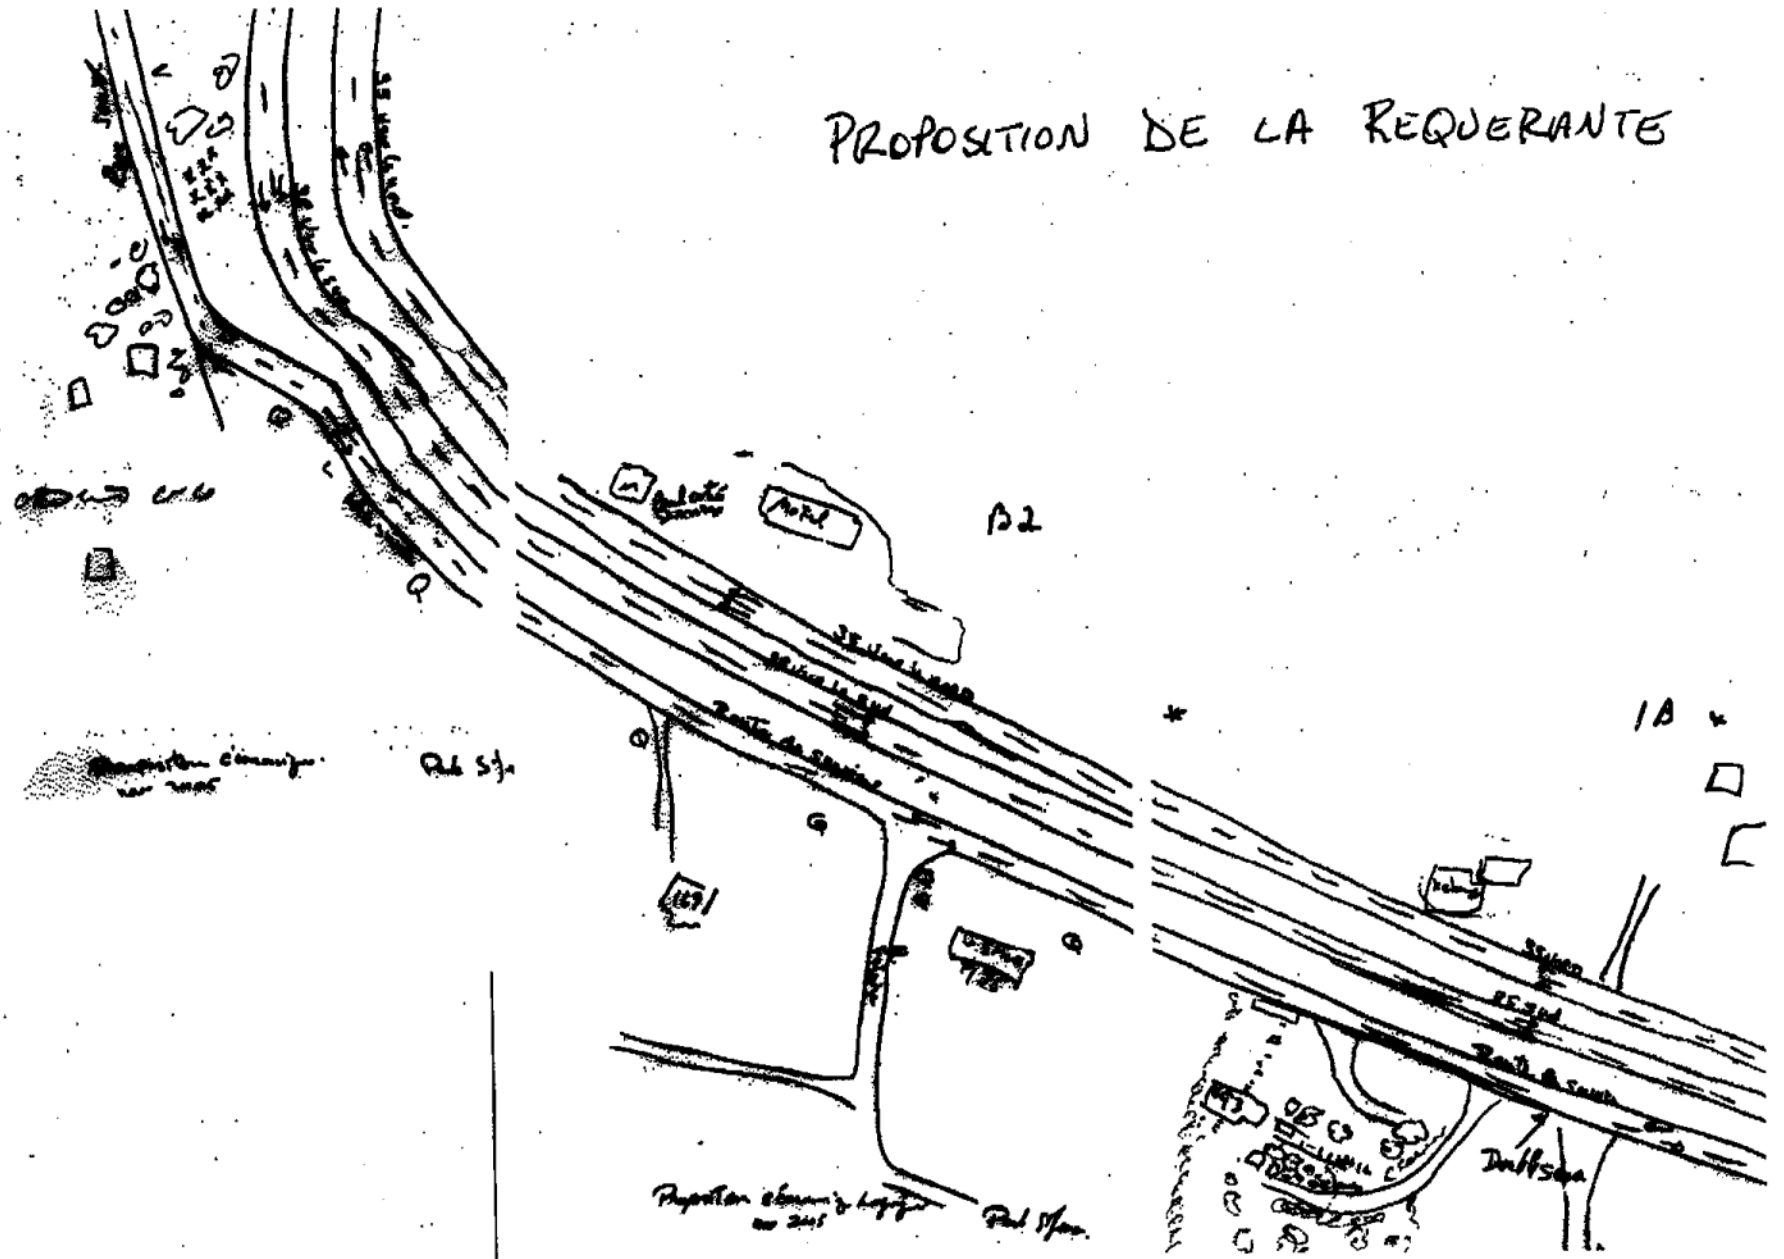

SITUATION ACTUELLE

