


ANNEXE 5

Optimisation du tracé dans le secteur du ruisseau de la Barbotte

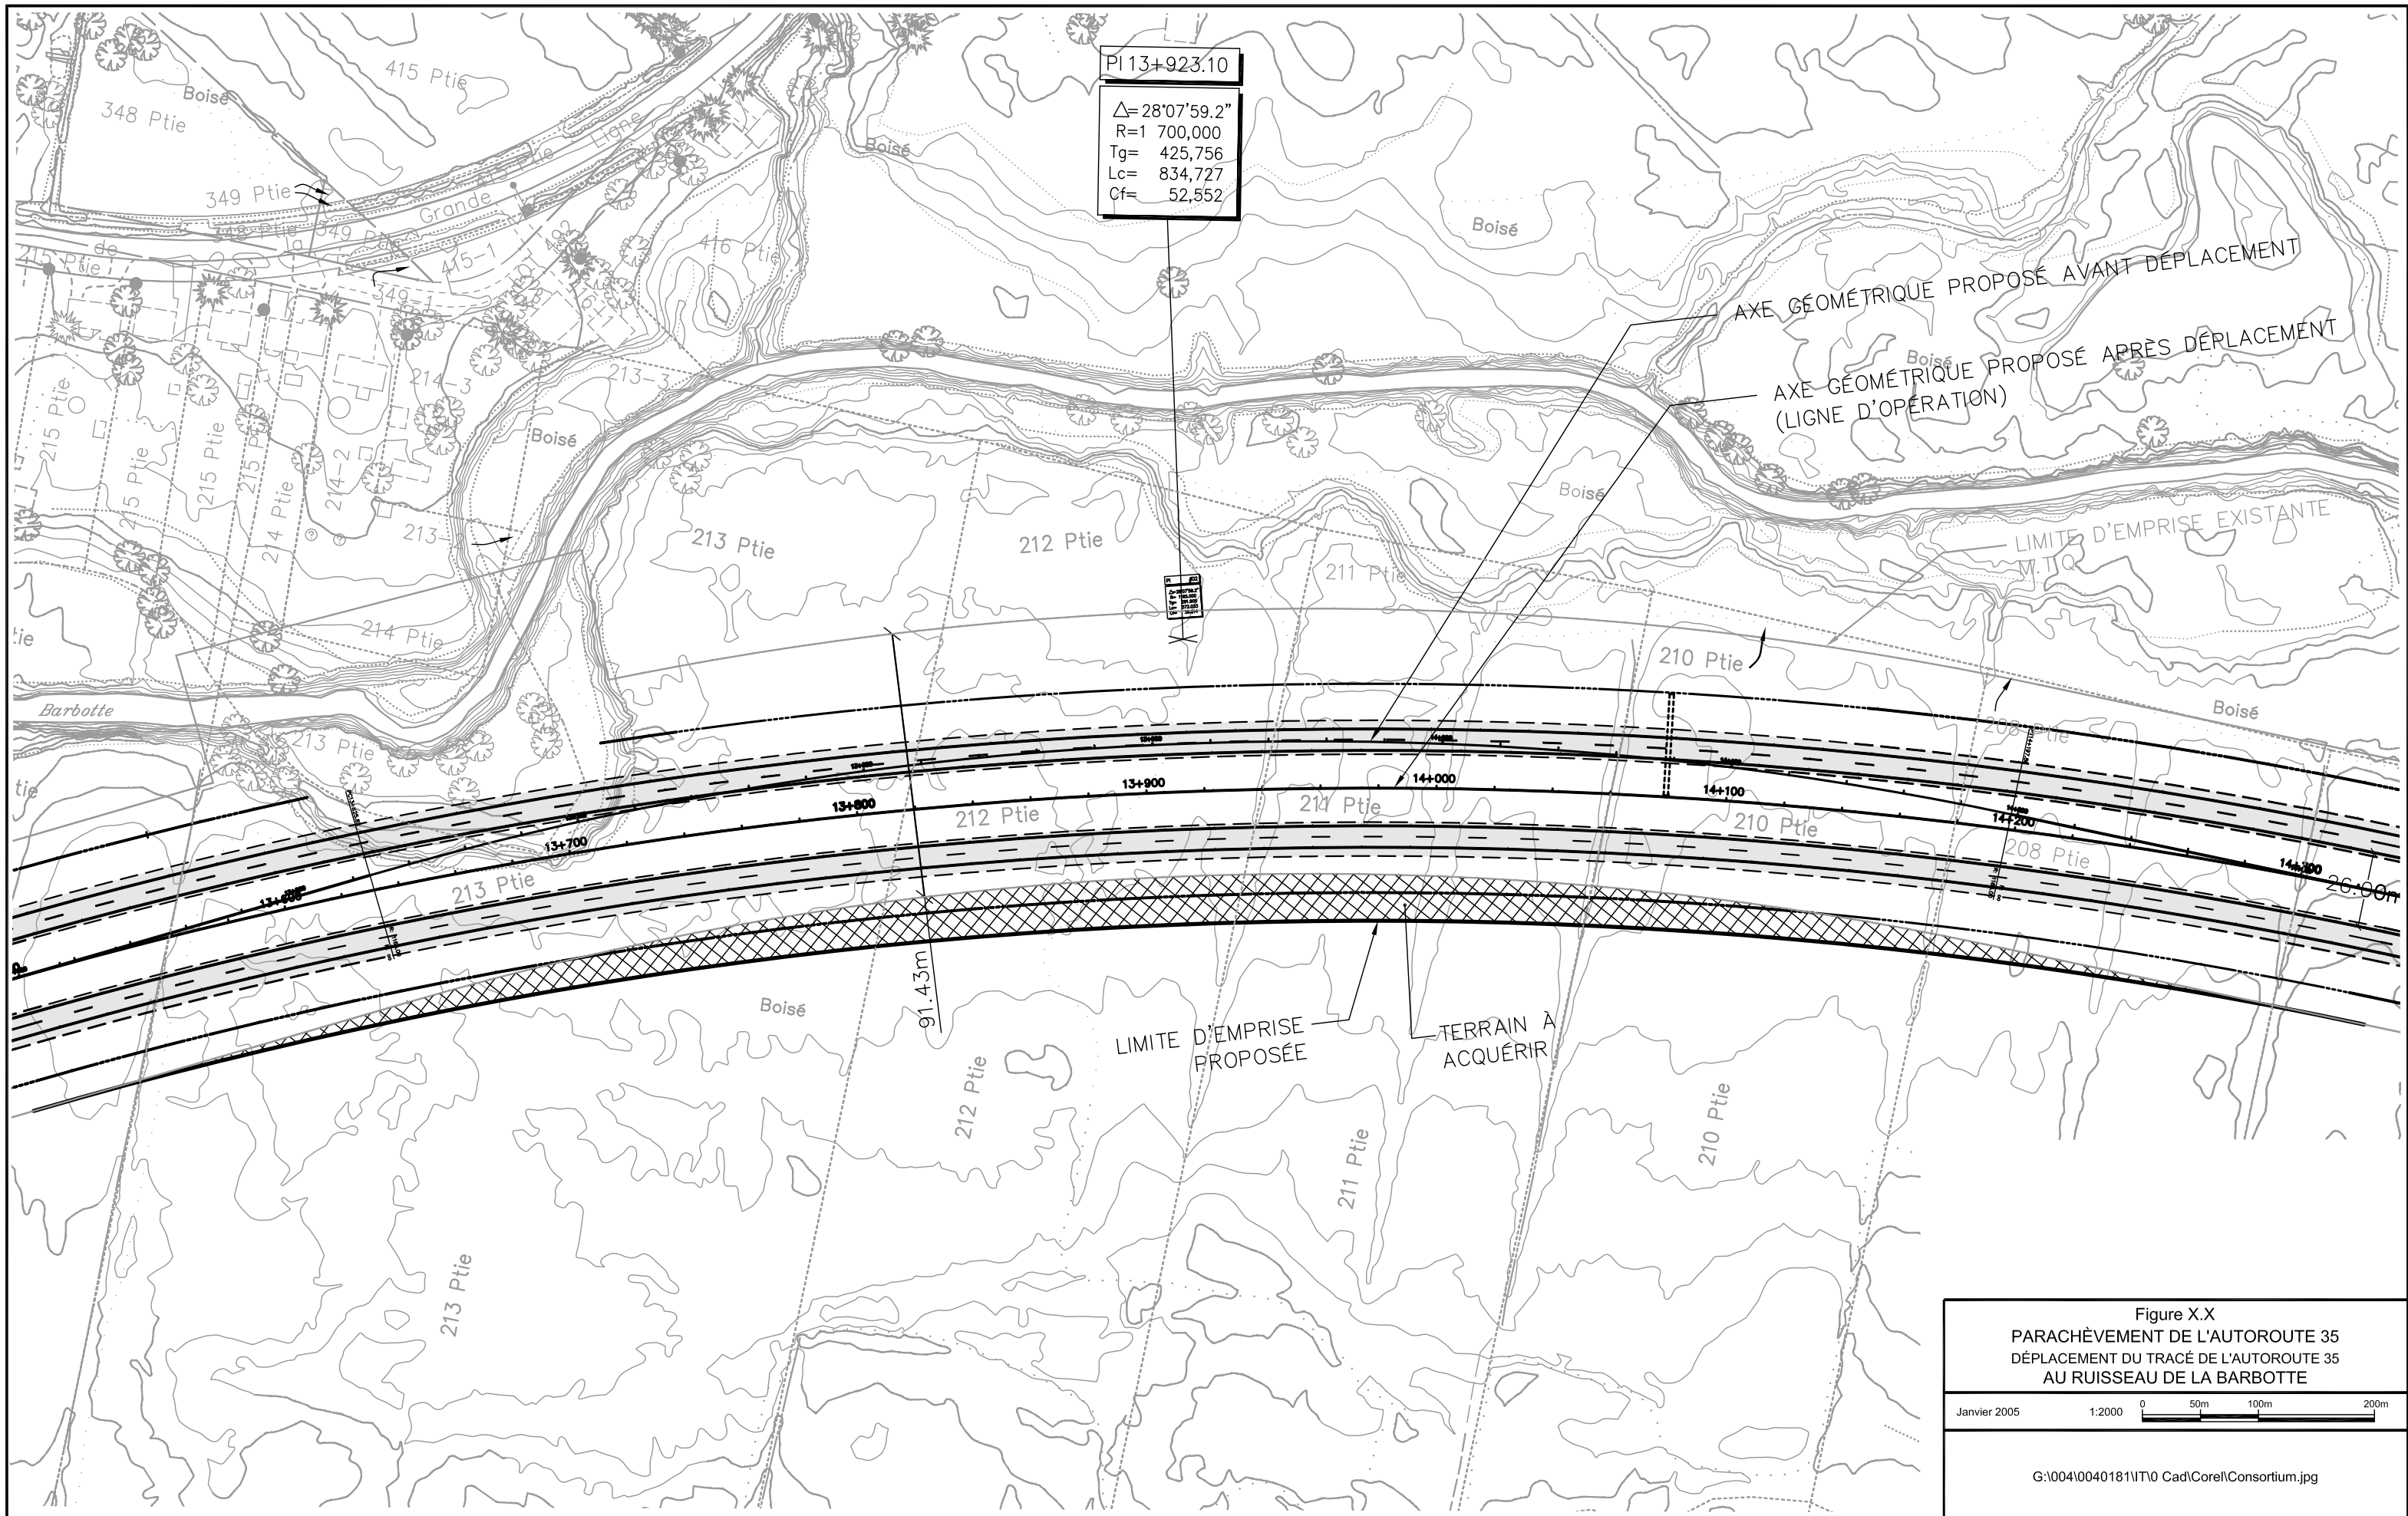

PI 13+923.10
 $\Delta=28^{\circ}07'59.2''$
 $R=1\ 700,000$
 $Tg= 425,756$
 $Lc= 834,727$
 $Cf= 52,552$

AXE GÉOMÉTRIQUE PROPOSÉ AVANT DÉPLACEMENT
 AXE GÉOMÉTRIQUE PROPOSÉ APRÈS DÉPLACEMENT
 (LIGNE D'OPÉRATION)

LIMITE D'EMPRISE EXISTANTE

LIMITE D'EMPRISE PROPOSÉE
 TERRAIN À ACQUÉRIR

Figure X.X
 PARACHÈVEMENT DE L'AUTOROUTE 35
 DÉPLACEMENT DU TRACÉ DE L'AUTOROUTE 35
 AU RUISSEAU DE LA BARBOTTE

Janvier 2005 1:2000 0 50m 100m 200m