


Niveaux de service

Heure de pointe du matin et heure de pointe du soir

Figure 3-41 Concept, débits et niveaux de service du scénario A2

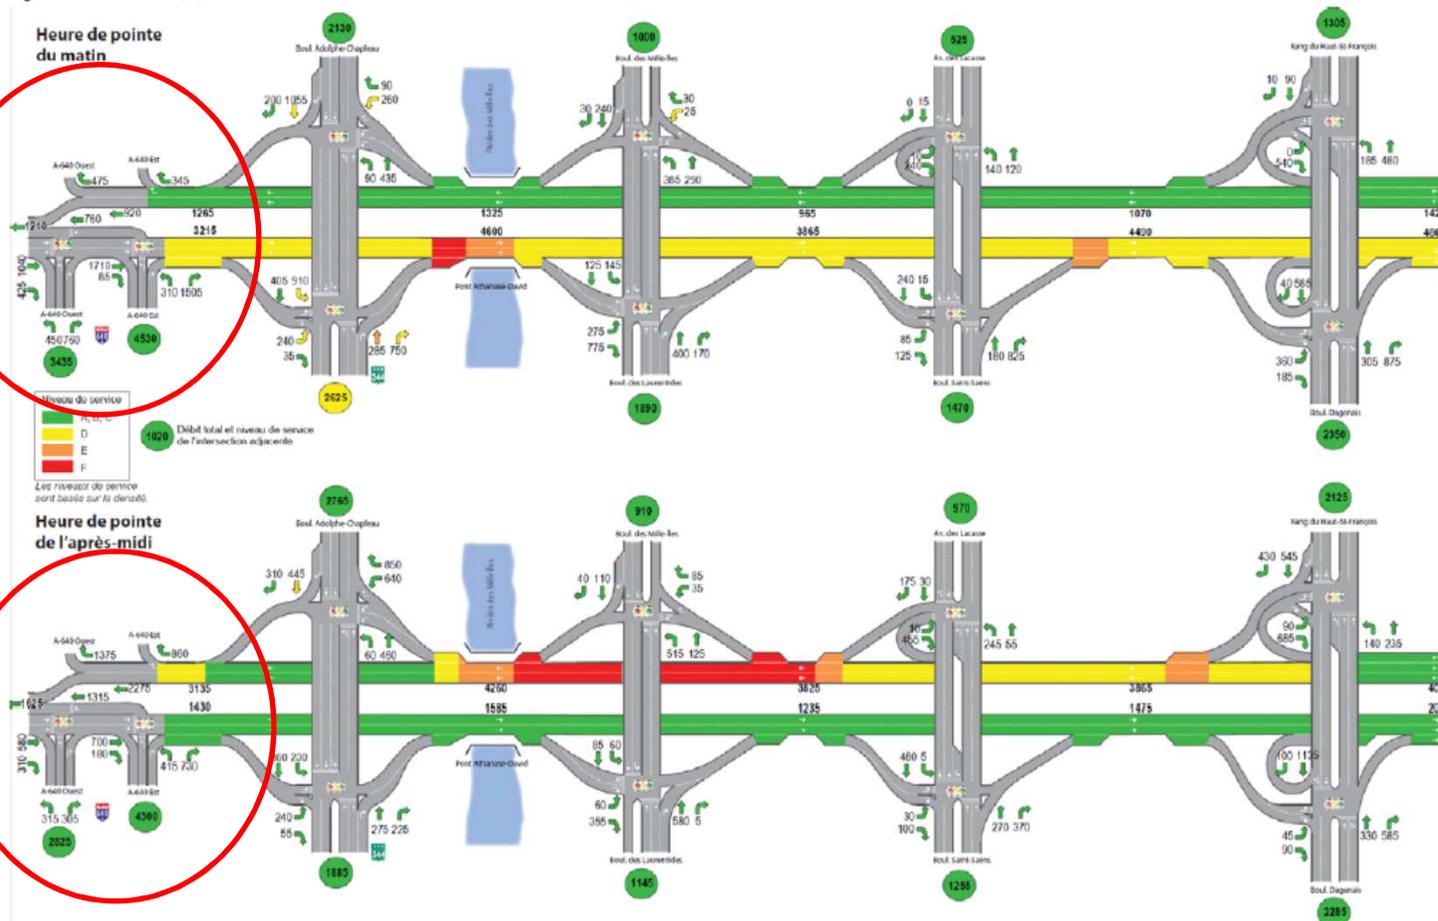

Secteur modifié

Étude d'impact, figure 3-41, page 93