

# Comparaison MOTREM-03 et MOTREM-08


## Bassin de captage du pont Athanase-David (ppam)

312

DA30

Projet de parachèvement de l'autoroute 19  
avec voies réservées au transport collectif à  
Laval et à Bois-des-Filion

6211-06-155

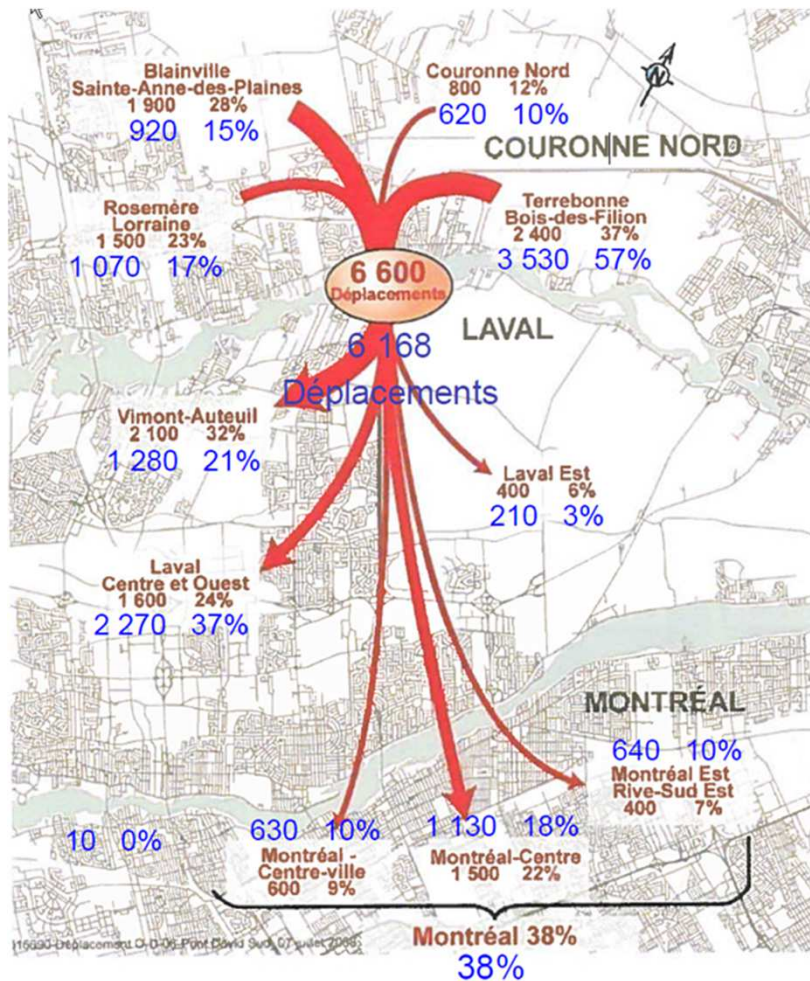

**En brun** : conditions de référence 2006  
(sous MOTREM-03)

**En bleu** : conditions de référence 2011  
(sous MOTREM-08)

Étude d'Impact, fig. 3-14, p. 31