

Comparaison MOTREM-03 et MOTREM-08


Bassin de captage A-19 au sud de Dagenais (ppam)

312

DA31

Projet de parachèvement de l'autoroute 19
avec voies réservées au transport collectif à
Laval et à Bois-des-Filion

6211-06-155

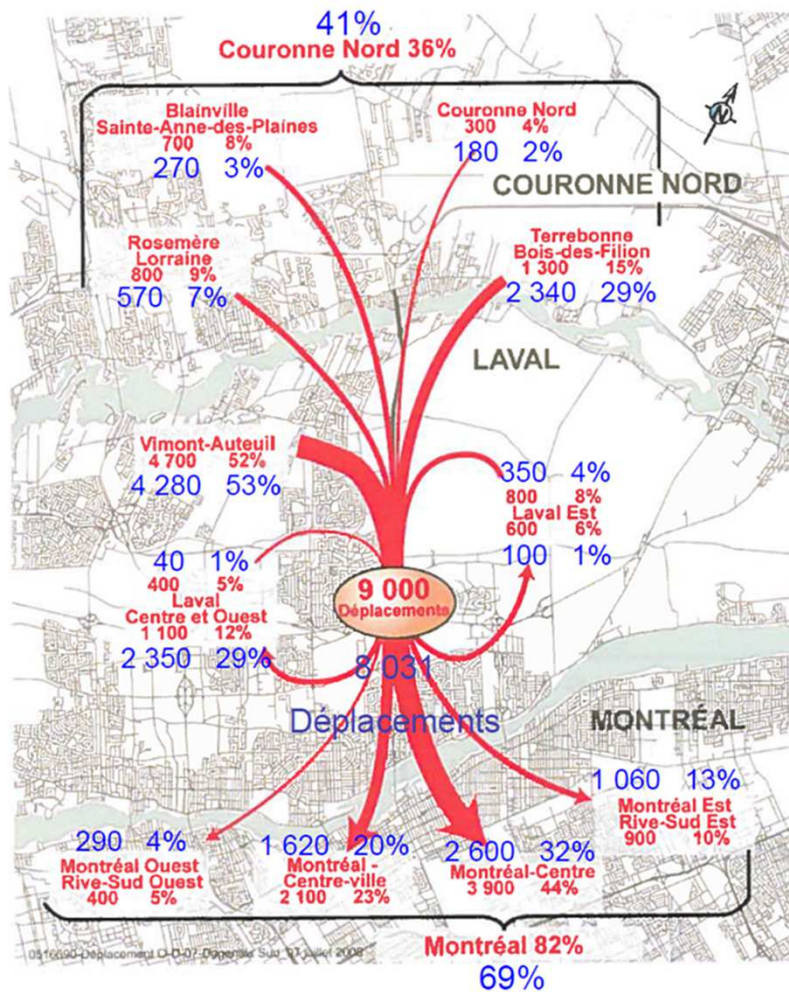

En rouge : conditions de référence 2006
(sous MOTREM-03)

En bleu : conditions de référence 2011
(sous MOTREM-08)

Étude d'Impact, fig. 3-14, p. 31