
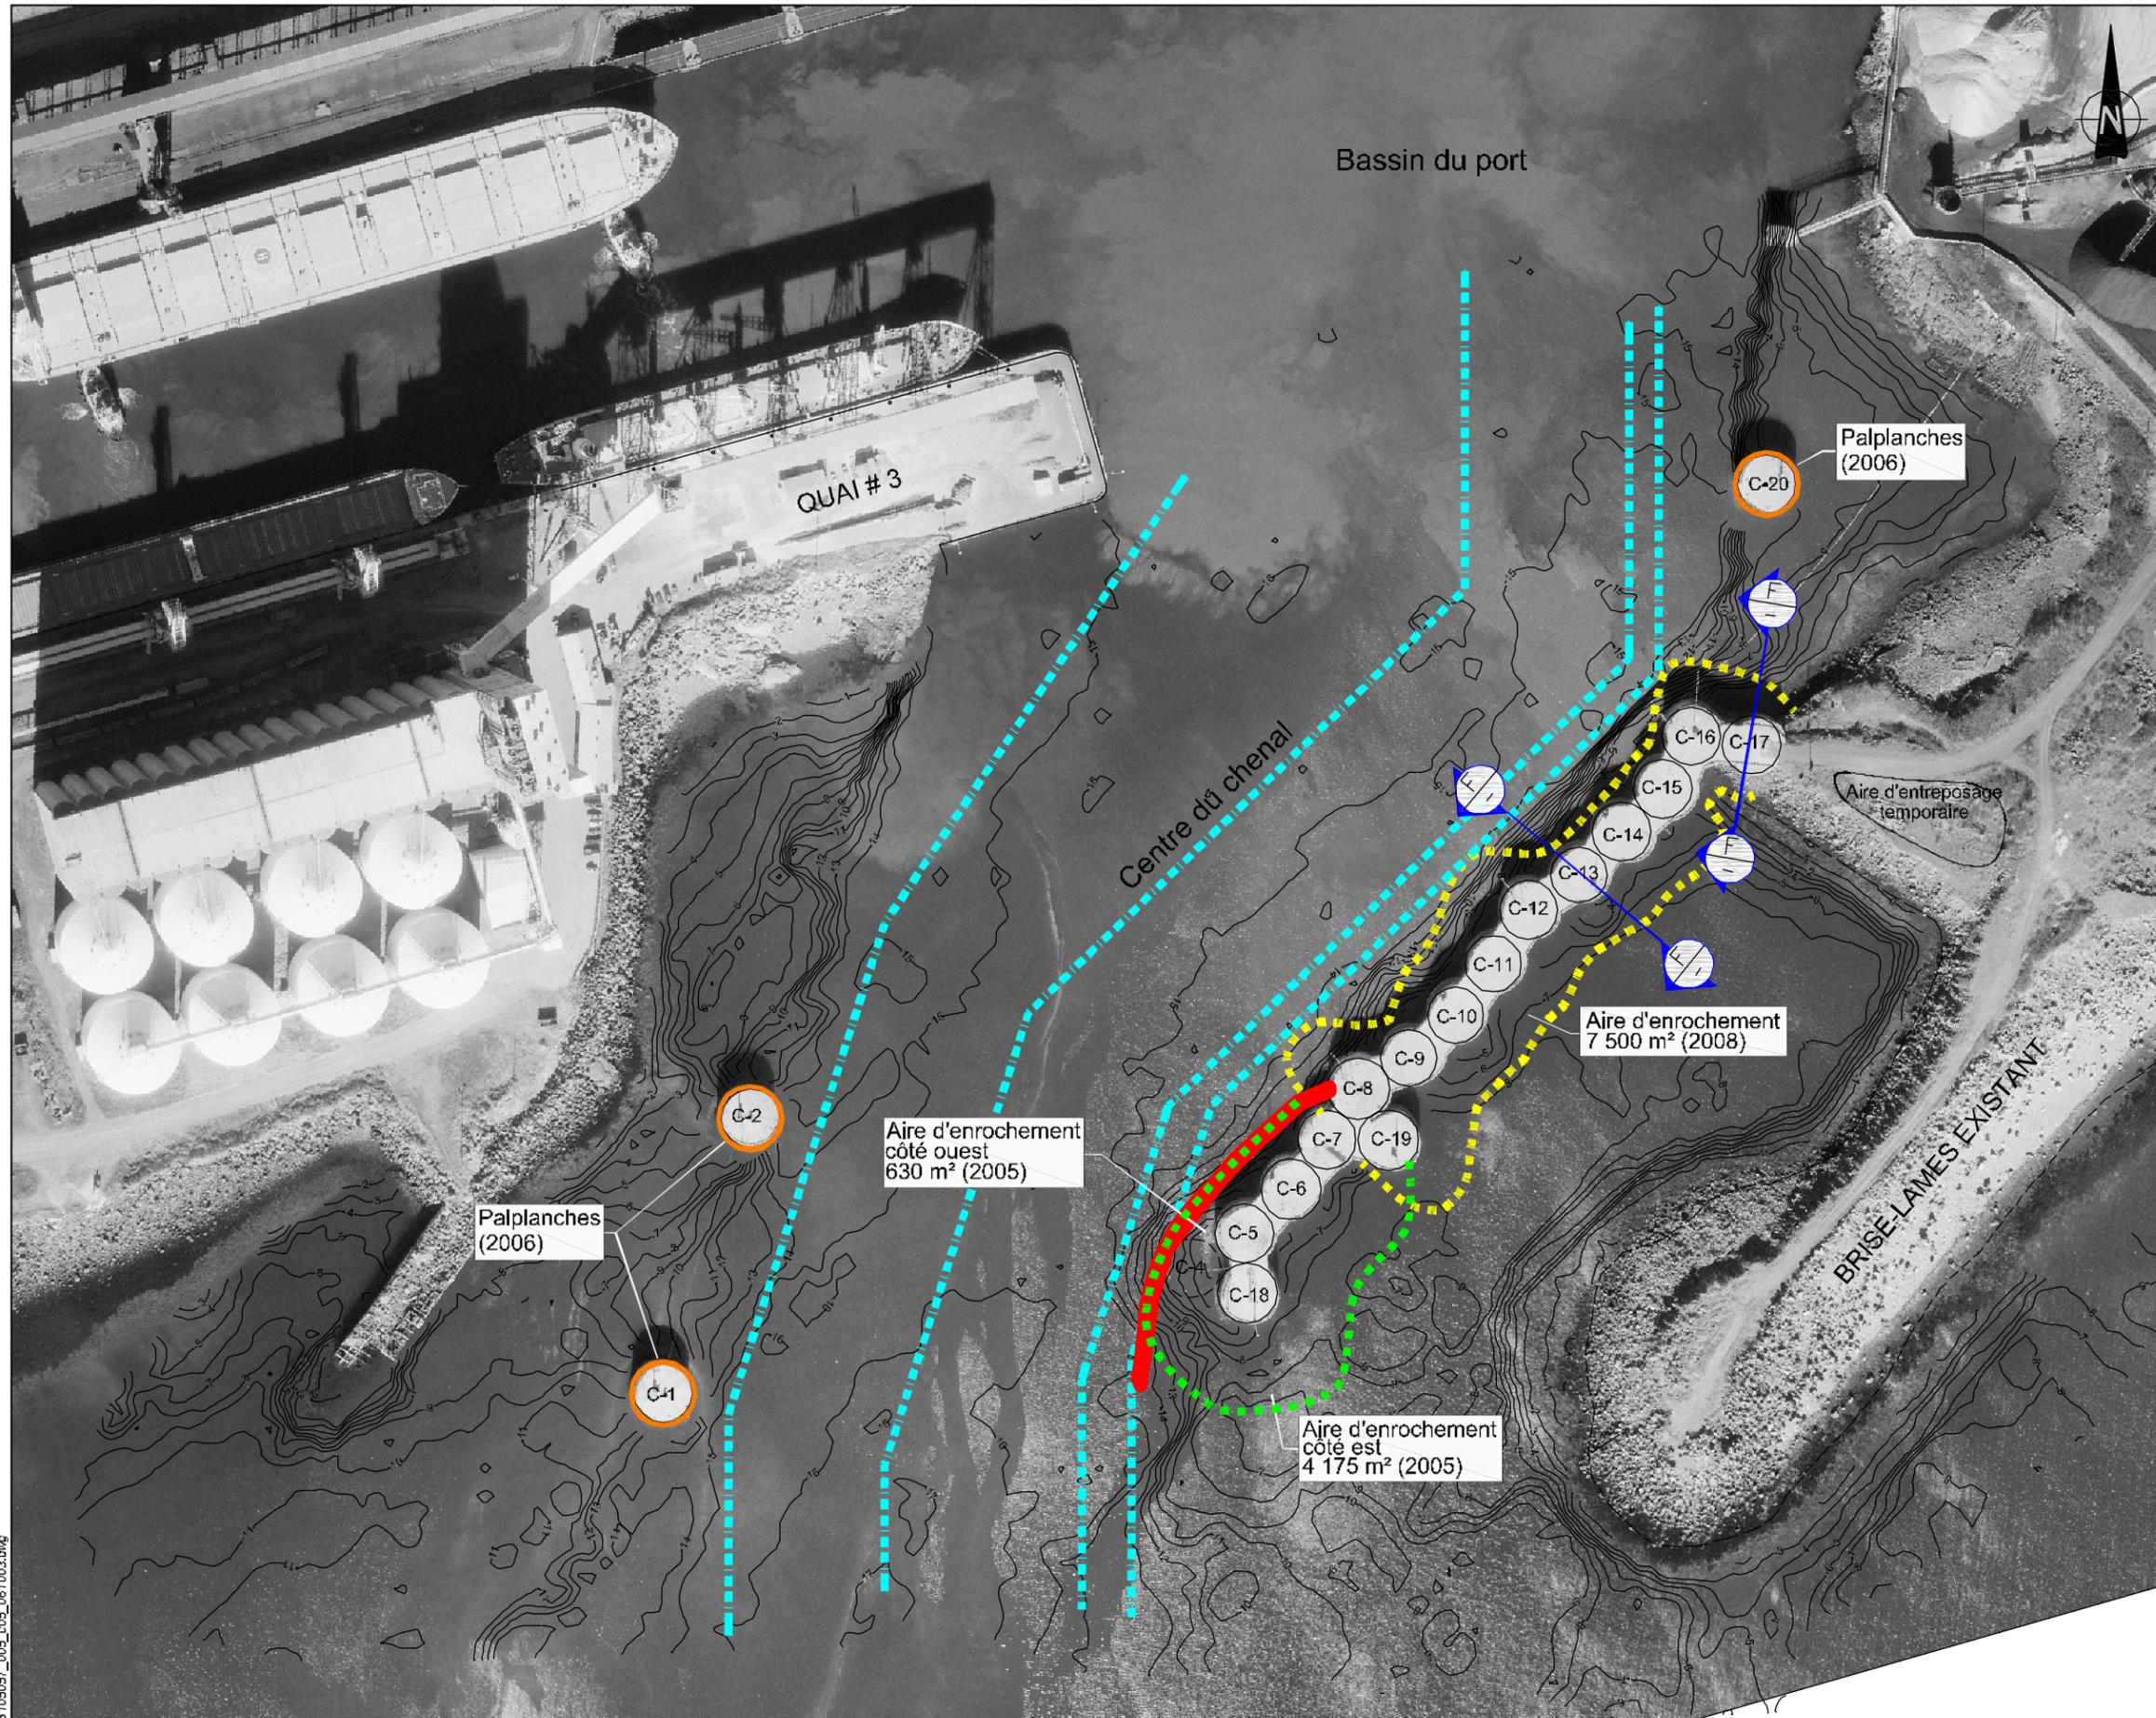


Carte 5
Travaux réalisés dans le cadre de la
réhabilitation du brise-lames

 

-  Courbe bathymétrique à tous les mètres
-  Profondeur indiquée en mètre
-  Chenal de navigation
-  Travaux réalisés en 2005
-  Travaux réalisés en 2006
-  Travaux prévus en 2008
-  Bordure en blocs de roc (10 t)


Les profondeurs ont été obtenues à l'aide d'un échosondeur "ODOM HYDROTRAC" d'une précision de 0,1 mètre et ajusté avec une plaque d'acier à une profondeur fixe.

Le positionnement a été effectué avec un système DGPS "LEICA 530" en mode RT-K.

Profondeurs en mètres et décimètres réduites au zéro des cartes qui est à 5,57 mètres au-dessous du BM-1. Ce BM est situé sous une tablette de bronze à la base du second bollard du côté sud du quai. (Référence charte 1240 S.H.C.)

Sources :

- Plan de base : CMQC
- Levé bathymétrique : EnL NORMAND JUNEAU Inc. (21-25/06/2005)
- Photo aérienne : XEOS Imagerie Inc.

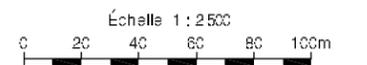

Octobre 2006