


Figure 5. Illustration de la station de mesure située dans le bief d'amont de la centrale de Grand-Mère - Grandes-Piles (milieu exposé)

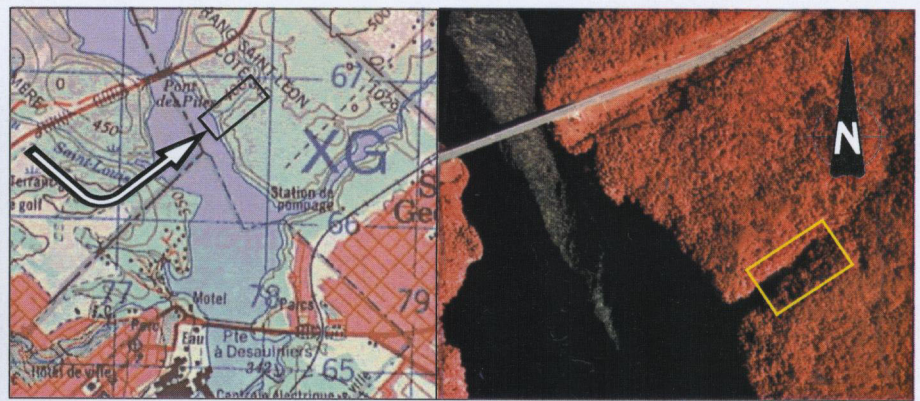

Légende

	Milieu terrestre
	Marécage
	Haut marais
	Bas marais
	Eau peu profonde
	Transect de mesure
	Balises permanentes
	LHEP

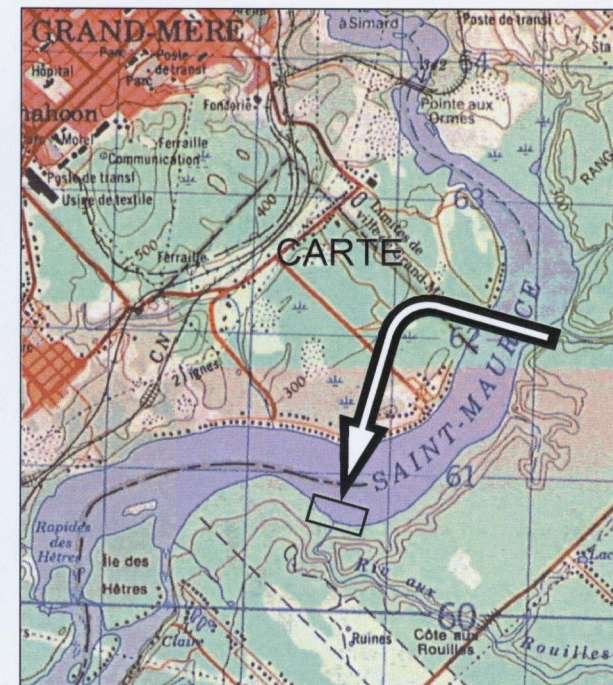
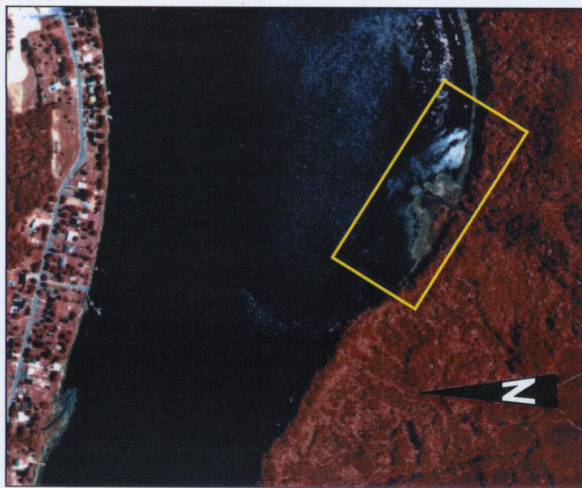
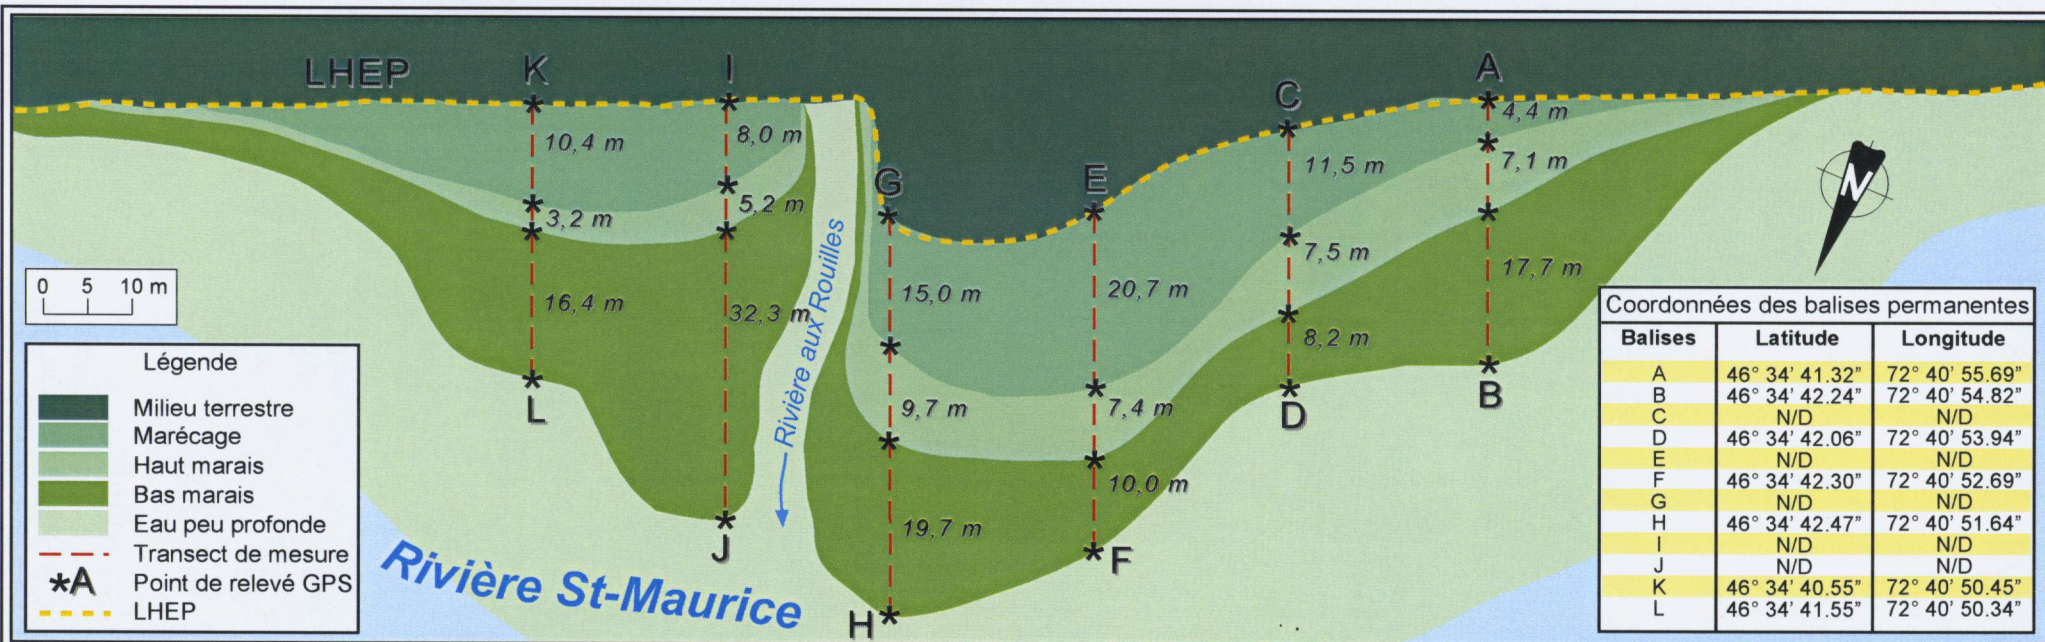


Figure 6. Illustration de la station de mesure située dans le bief d'aval de la centrale de Grand-Mère - Secteur Rivière aux Rouilles

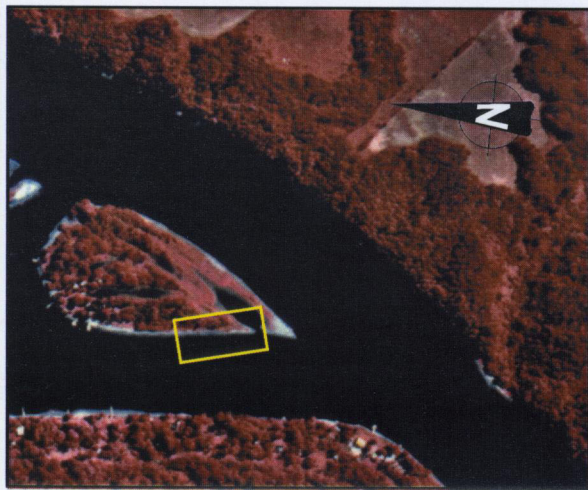
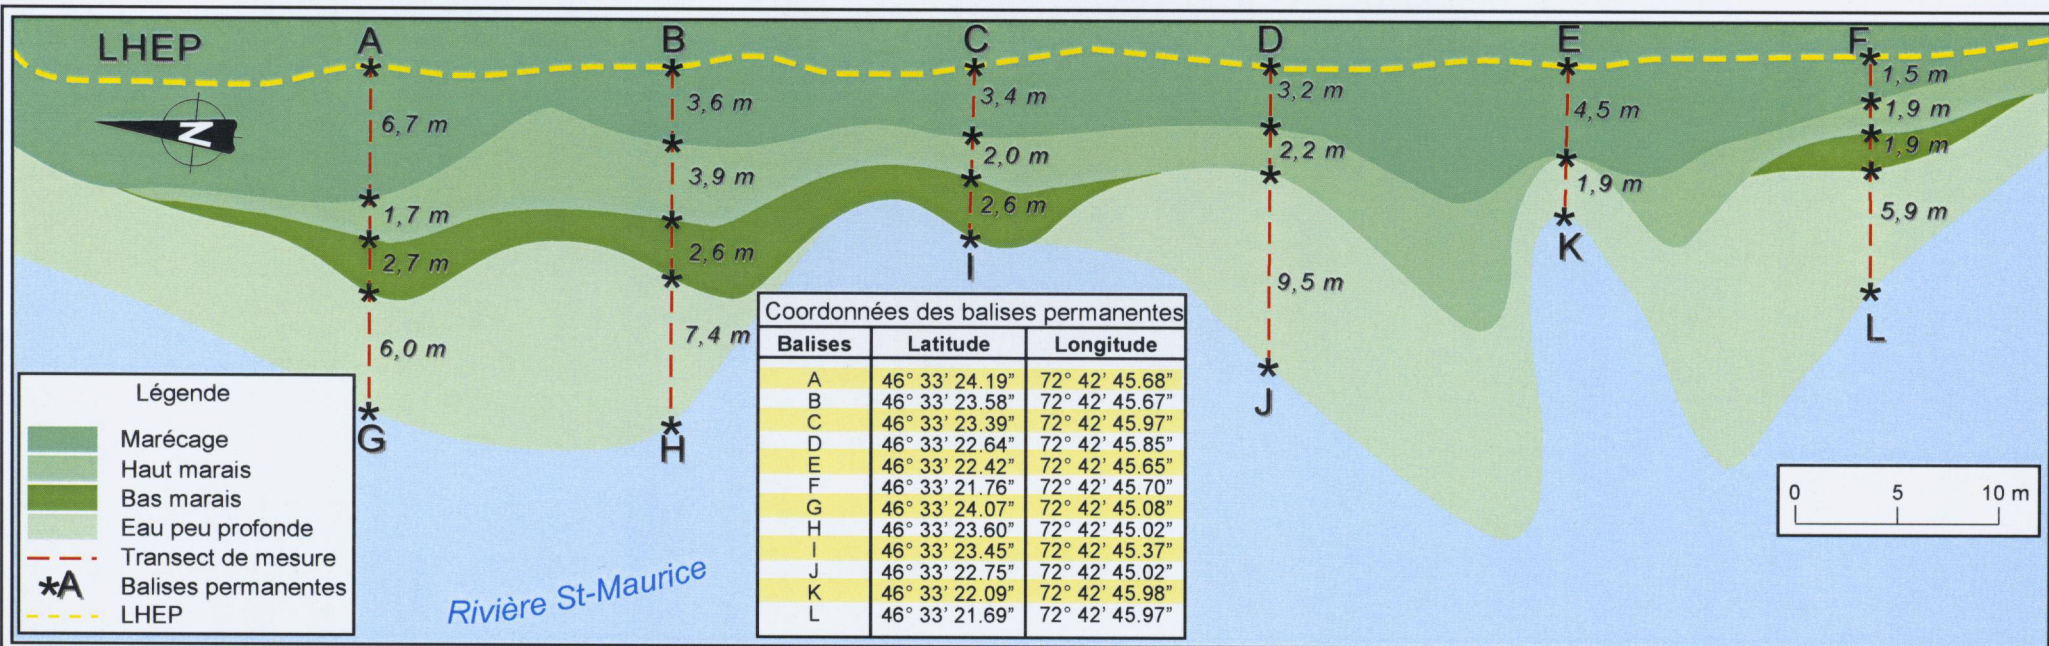


Figure 7. Illustration de la station de mesure située dans le bief d'amont de la centrale Shawinigan - Secteur de l'Île Marchesseault

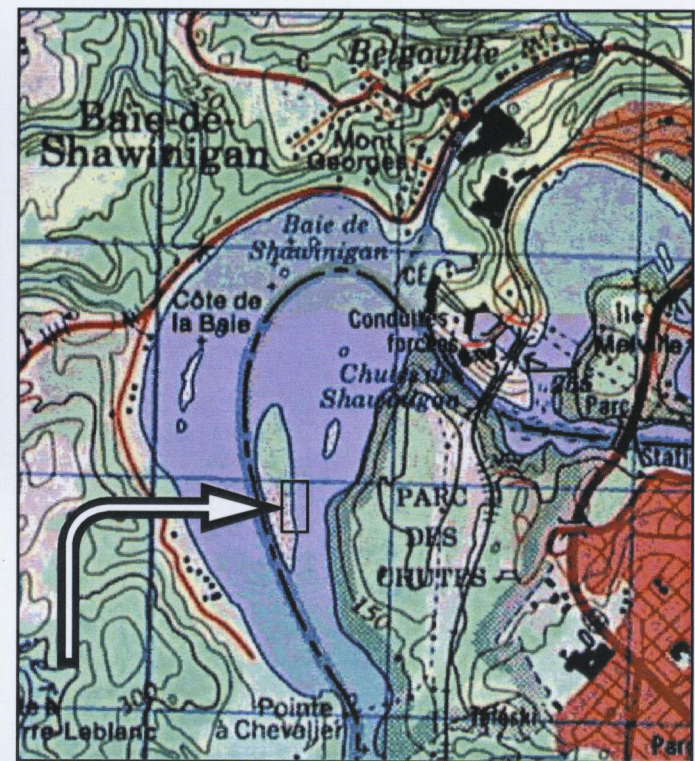
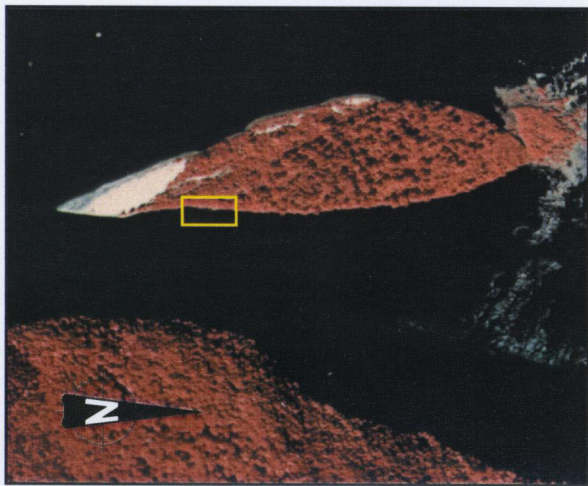
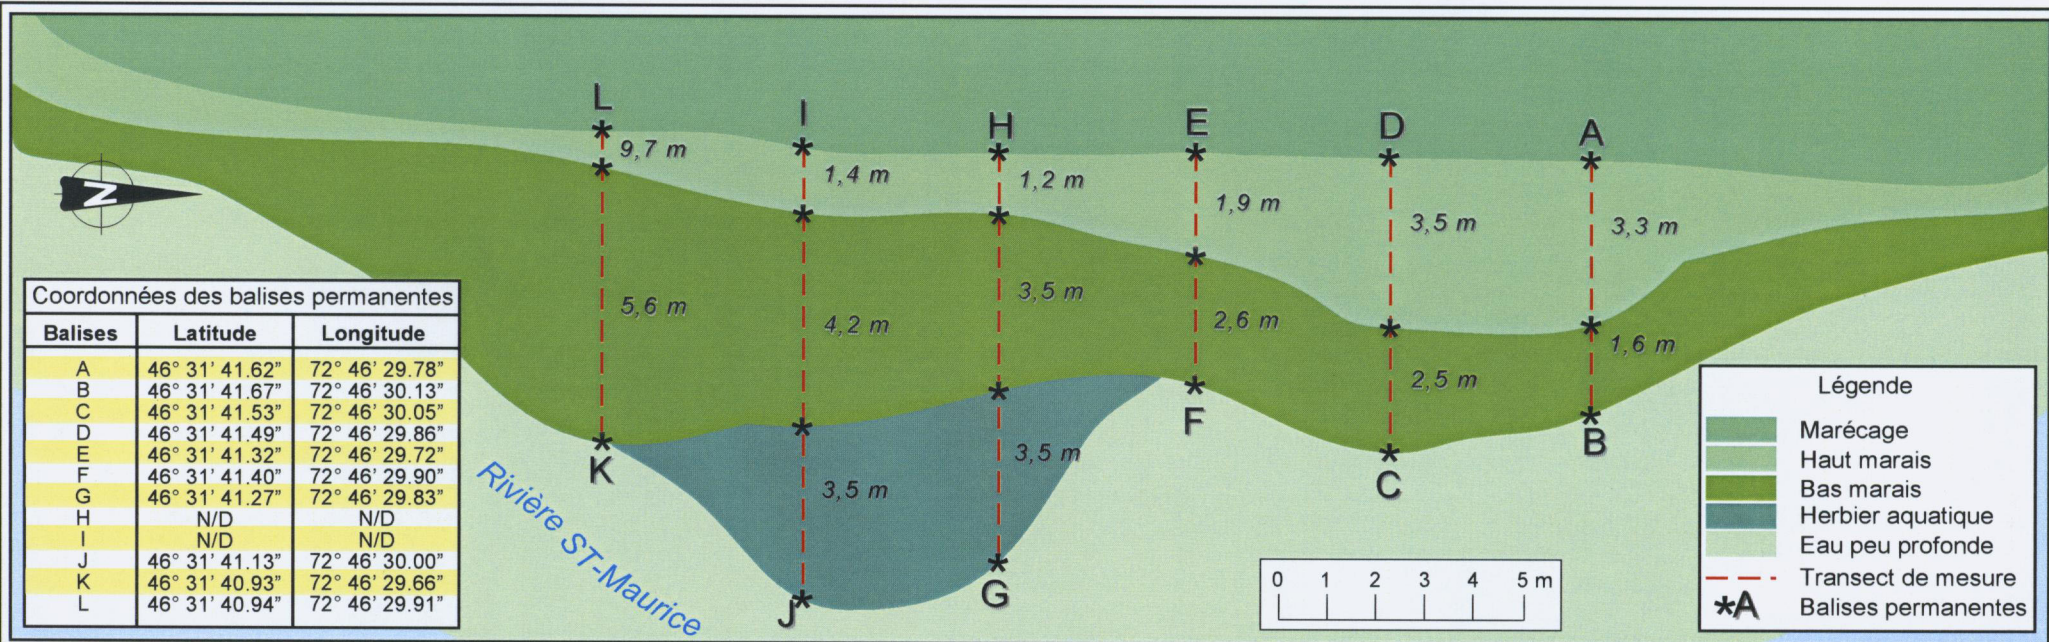


Figure 8. Illustration de la station de mesure située dans le bief d'aval de la centrale de Shawinigan - Île de la Baie de Shawinigan

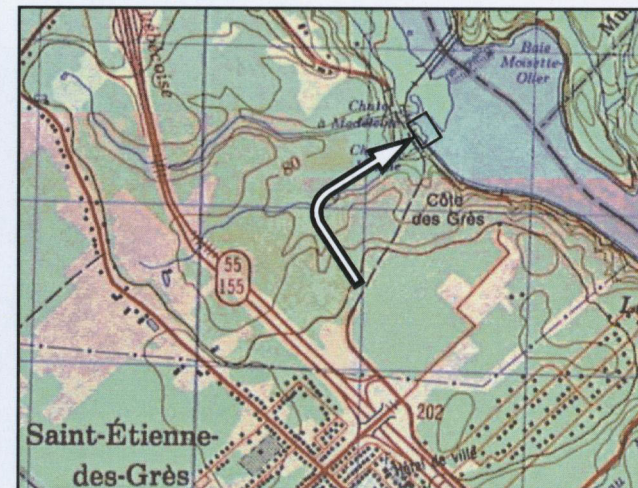
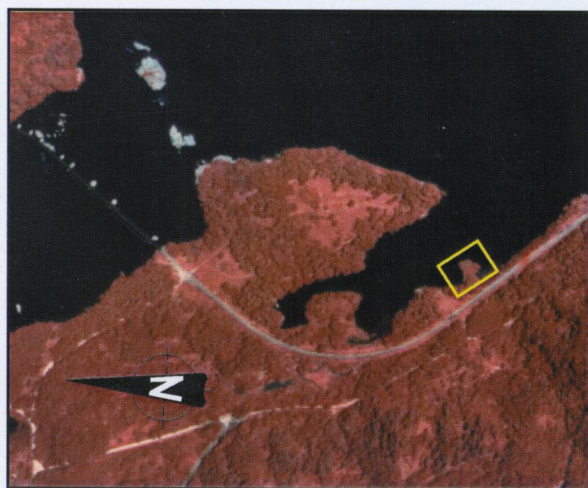
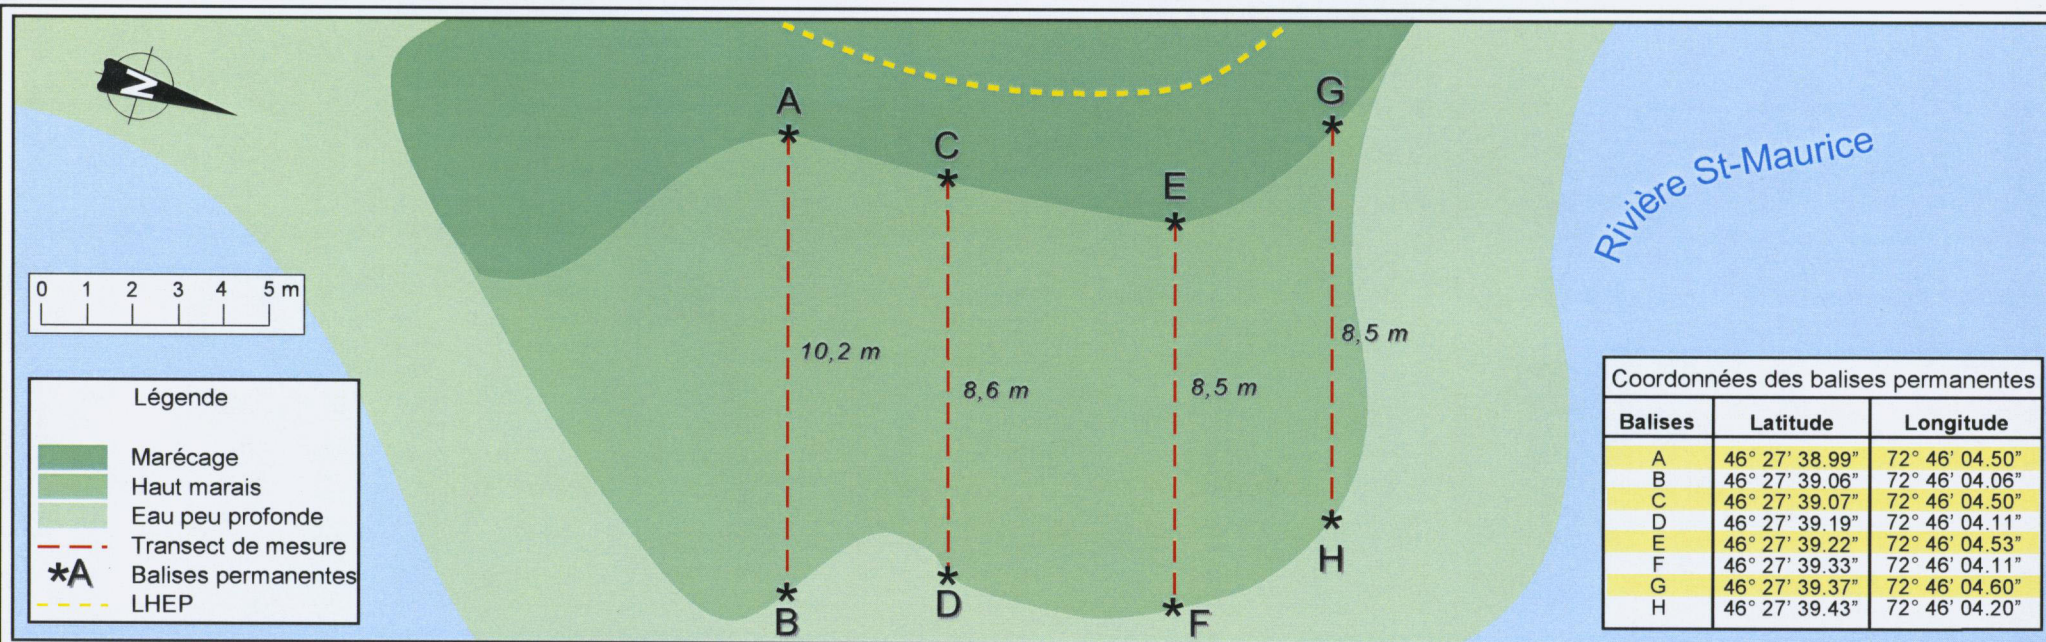


Figure 9 . Illustration de la station de mesure située dans le bief d'amont de la centrale La Gabelle - Secteur Chute-à-Hélène