



FIGURE I

CLUB NAUTIQUE DE  
L'ILE BACCHUS INC.

St-Laurent Ile d'Orléans  
Québec, Canada GOA 3Z0  
Tel: 418-828-9447

DATE du relevé : 25 MAI 2001

Les élévations ont été calculées  
d'après le zéro maritime émis par  
Transport maritime du Canada

La différence entre le niveau géodésique  
et le niveau maritime est de 2,12 mètres

NOTES:

La marina avait été creusée à -3.0 mètres  
en 1983

La profondeur minimum d'eau au niveau  
zéro est de 1,5 mètre en 2001

Nous avons constaté un dépôt de vase  
d'environ 1 mètre d'épaisseur en moyenne

Volume de vase à enlever pour obtenir  
une profondeur de -3.0 mètres est de  
15,200 mètres cubes

● Points d'échantillonnages

Échelle: 1 : 1000

Beauport, le 1 OCTOBRE 2002

Préparé par:

Claude Picard  
Arpenteur-géomètre

LAT: NORD 46° 51' 29"  
LONG: OUEST 71° 00' 10"

Chaîne 45.0 m

Bloc

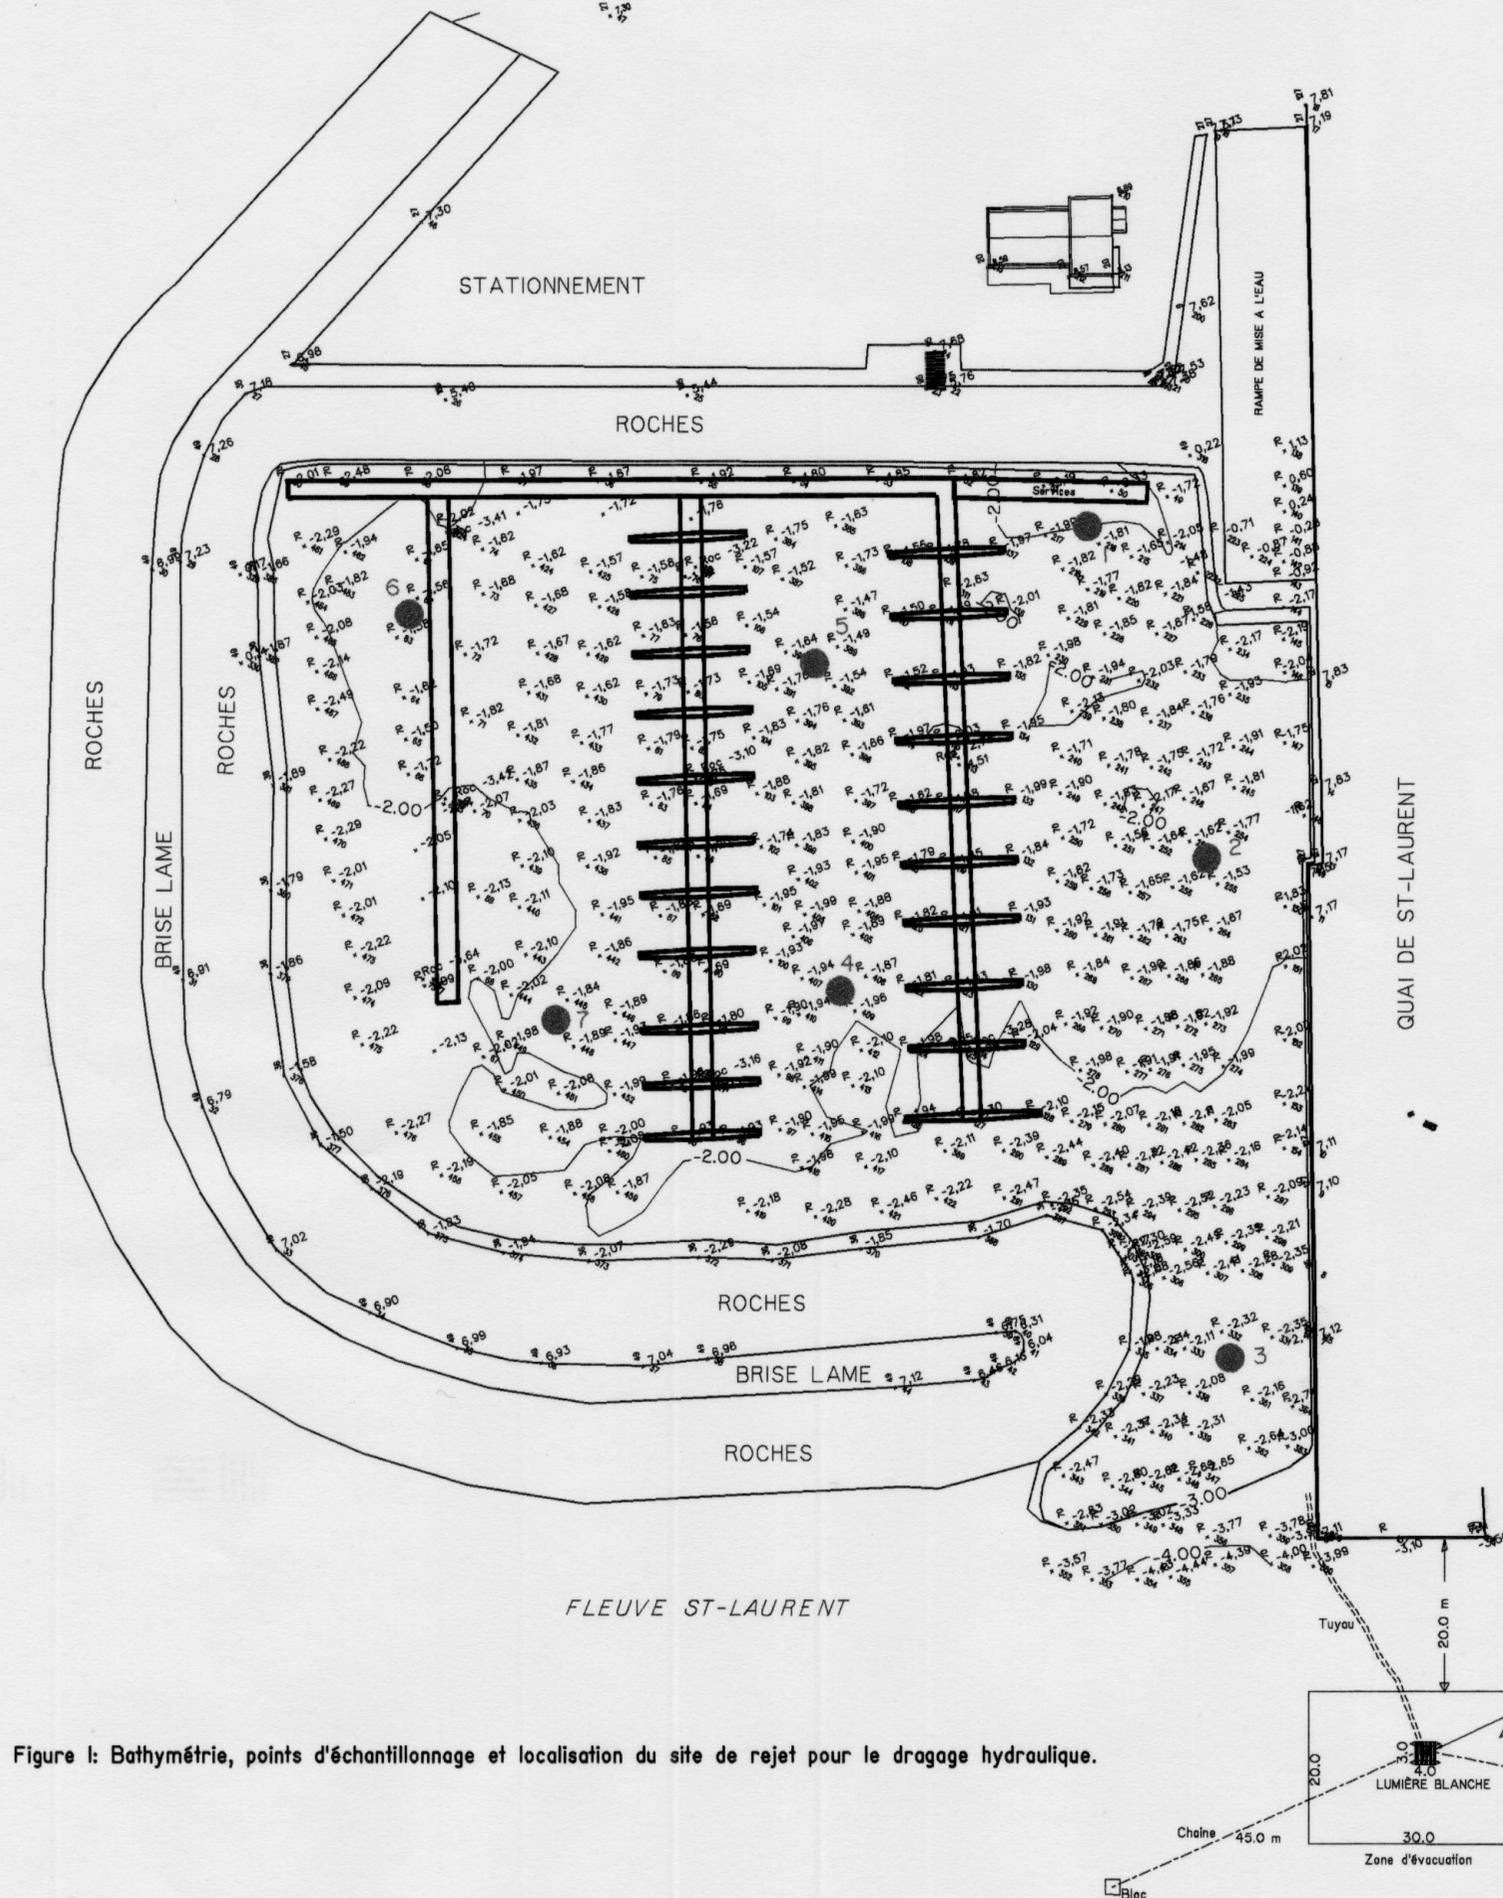


Figure I: Bathymétrie, points d'échantillonnage et localisation du site de rejet pour le dragage hydraulique.