


Carte 2.2 c
Positionnement des éoliennes dans le domaine du parc

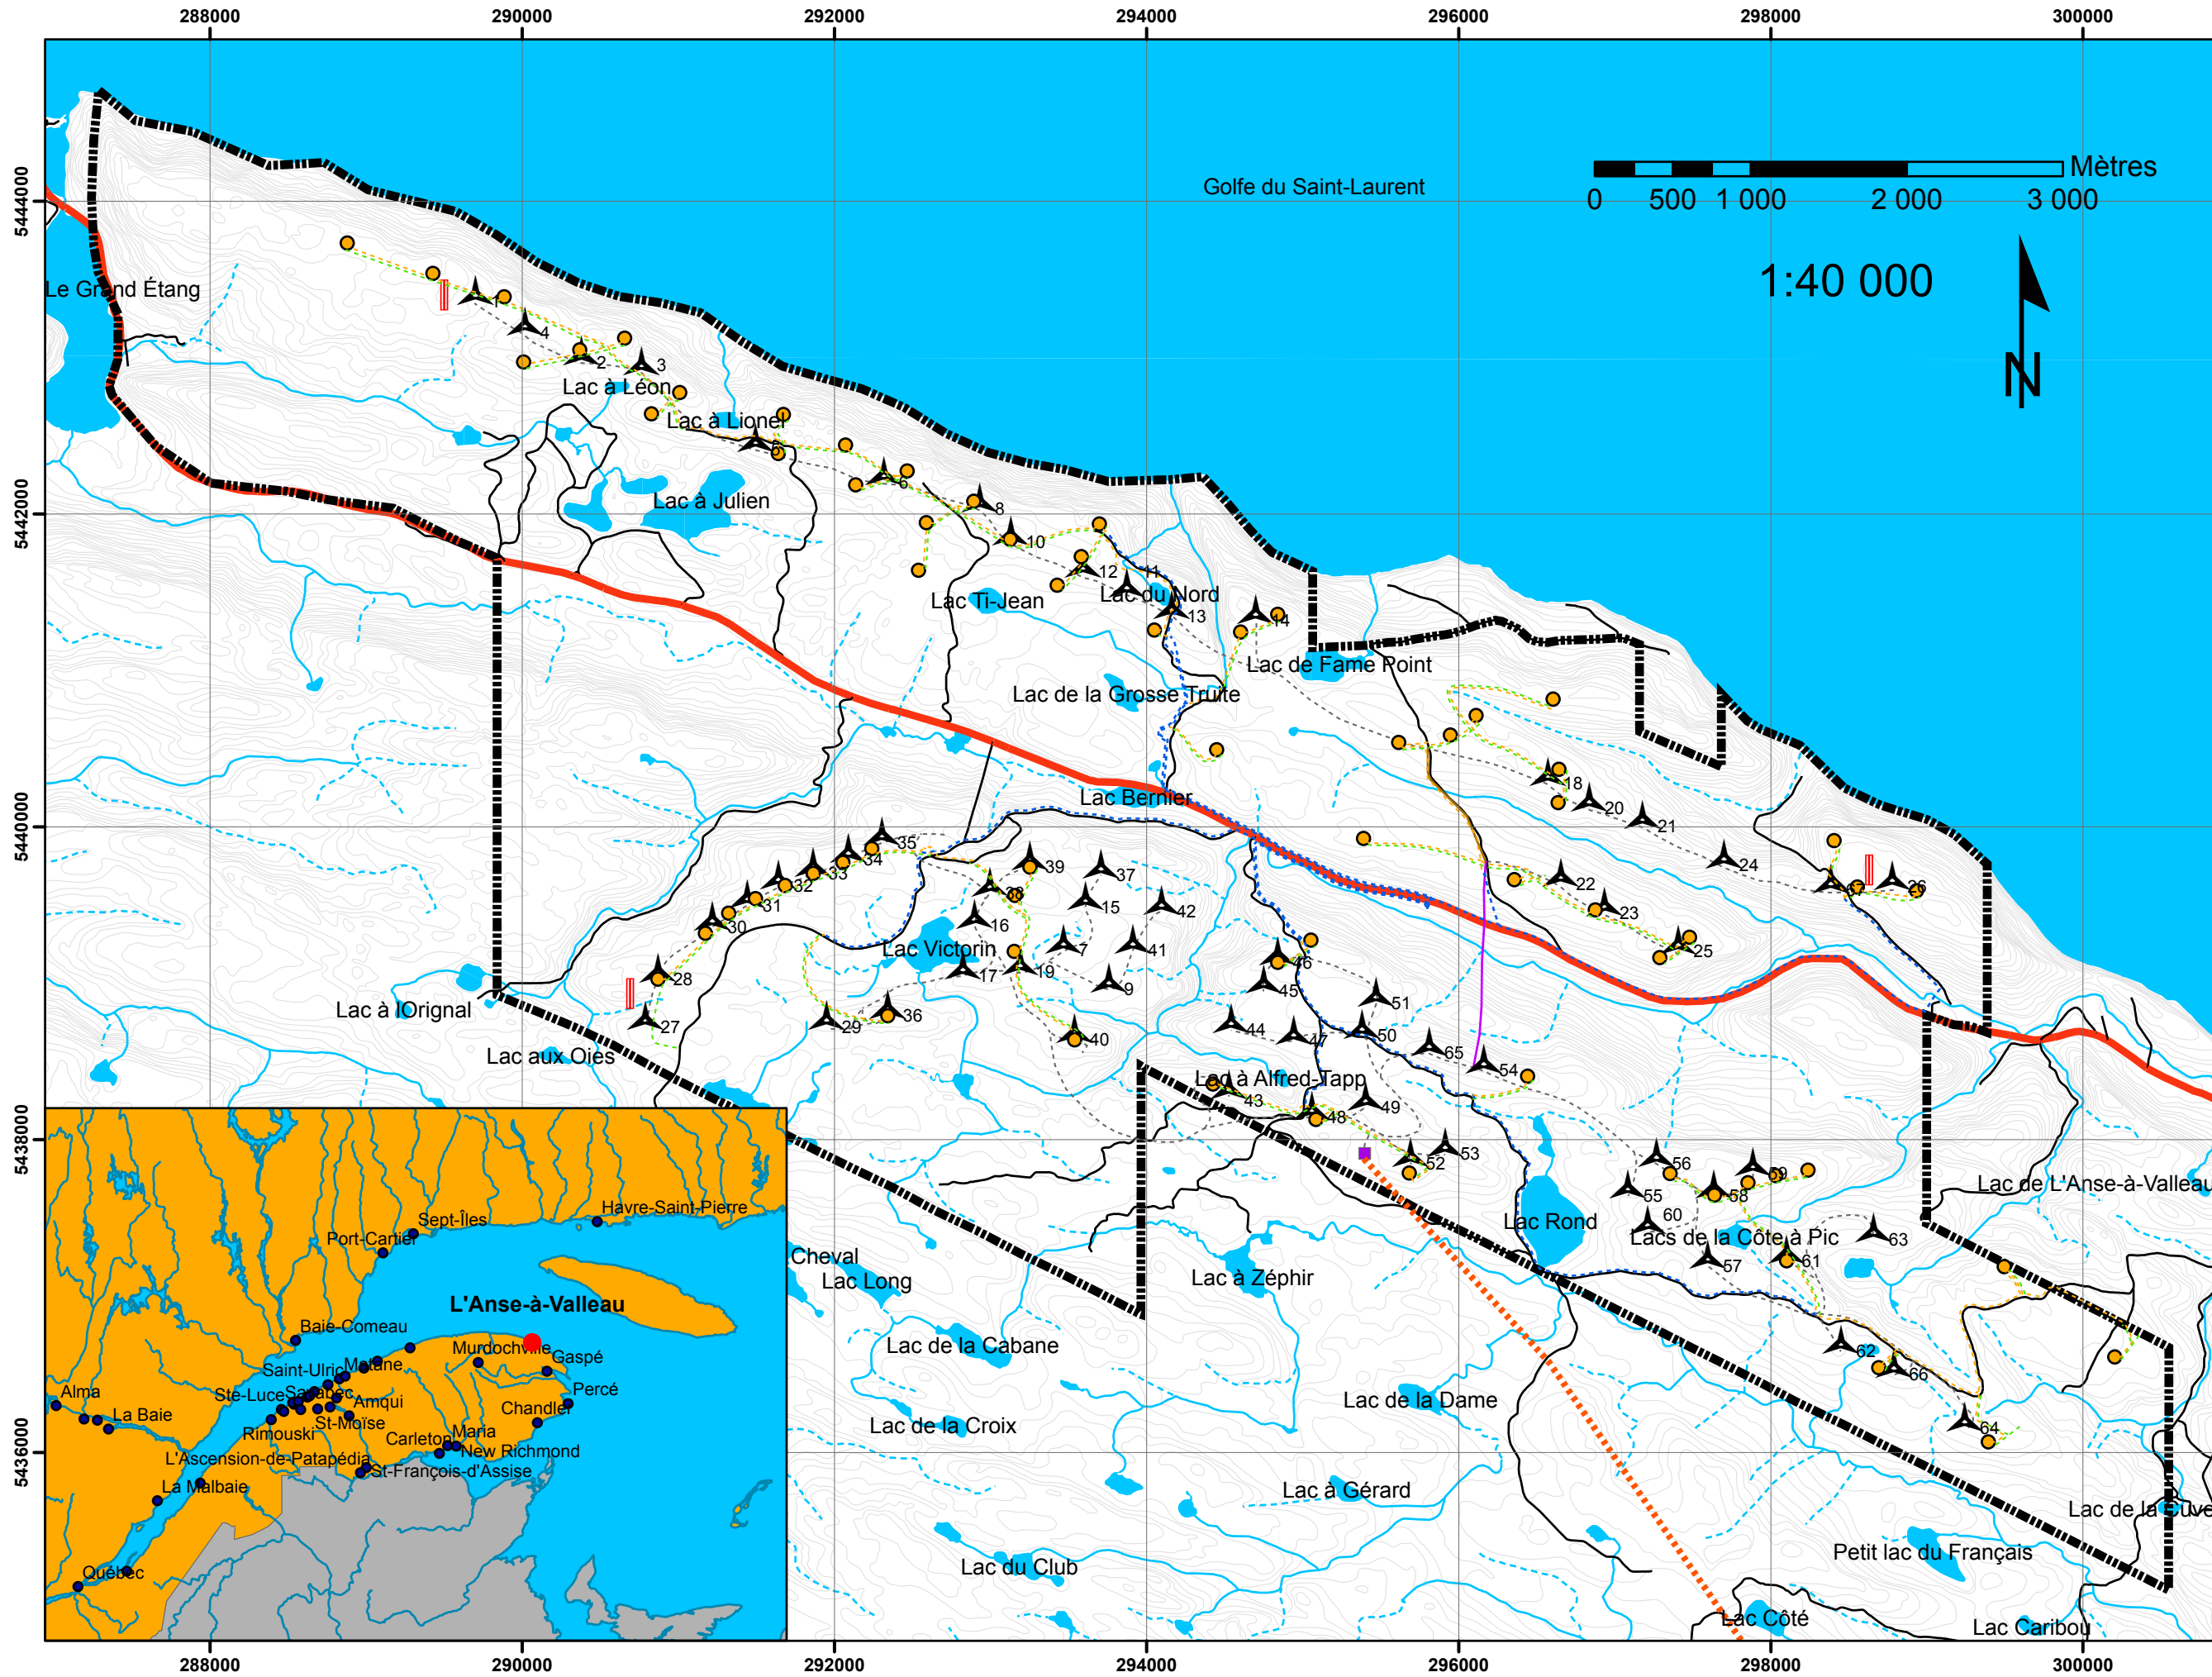




0 500 1 000 2 000 3 000 Mètres


1:40 000
















Légende

Configuration initiale

-  Ligne souterraine
-  Ligne aérienne
-  Nouveau chemin d'accès

-  Éolienne

Configuration finale

-  Éolienne
-  Mât mesure de vent
-  Ligne aérienne
-  Ligne souterraine
-  Ligne 161 kV
-  Nouveau chemin d'accès
-  Route 132
-  Chemin
-  Voie ferrée
-  Cours d'eau
-  Cours d'eau intermittent
-  Limite du parc éolien
-  Poste de raccordement

Préparé par:
Emmanuel Gendron, tech. for. et géo.

Le 10 mai 2005

