



Configuration Initiale HQ

(L001)

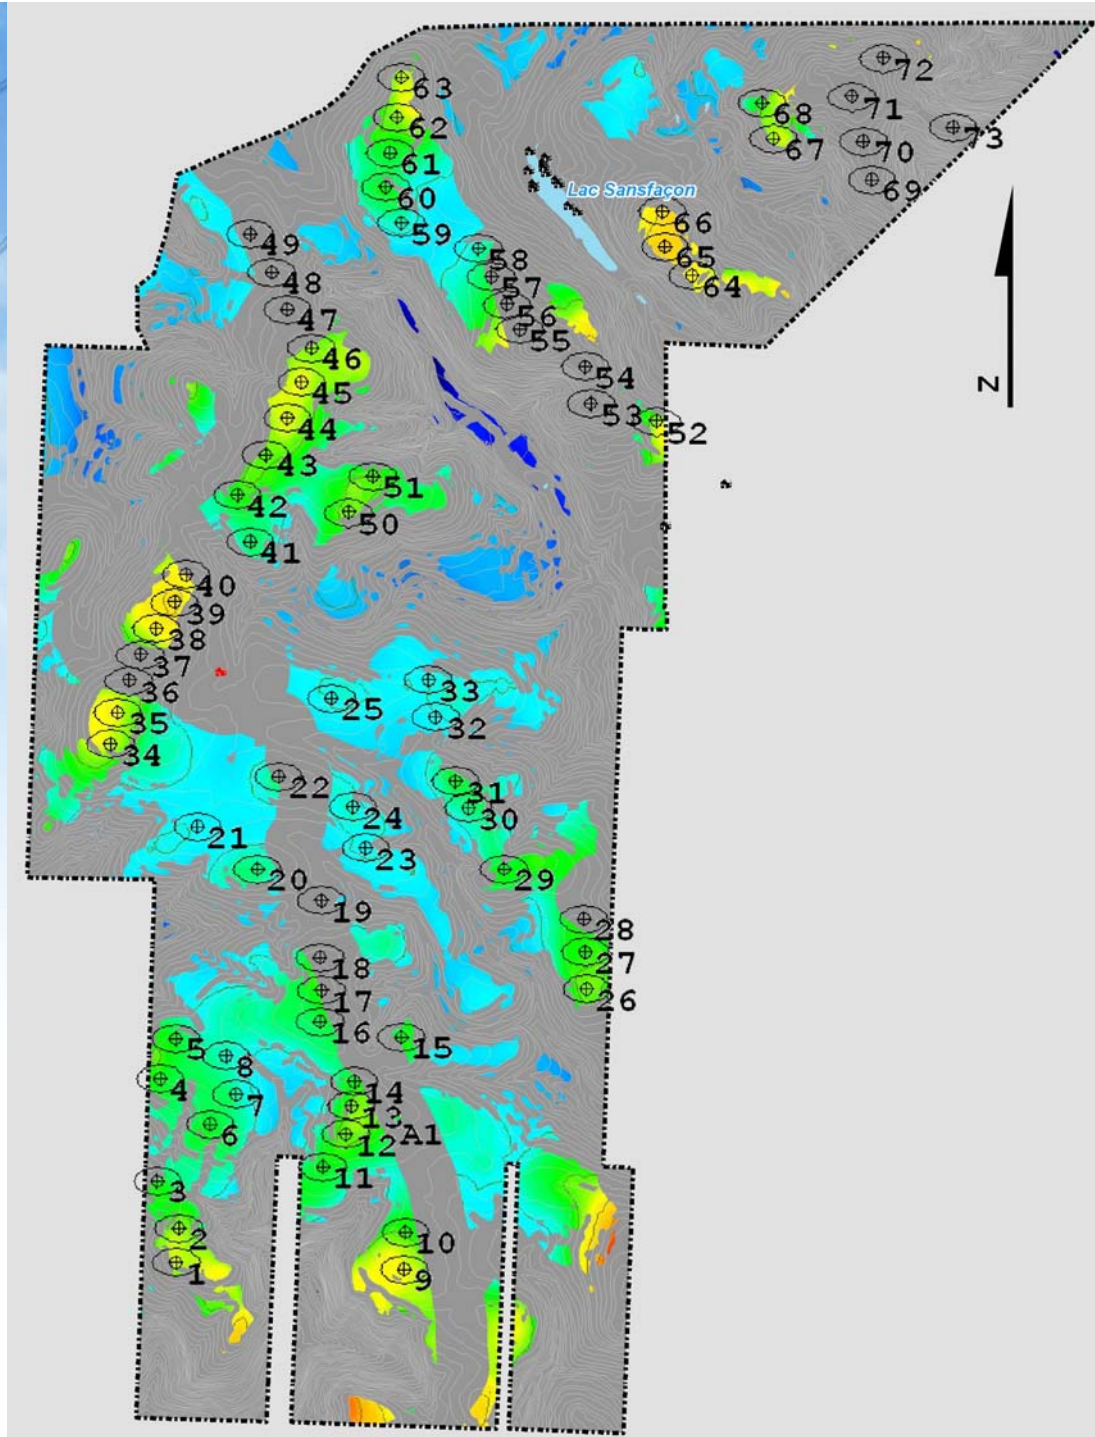

**Validation des
contraintes
+
Validation des
données météos**

(L009)

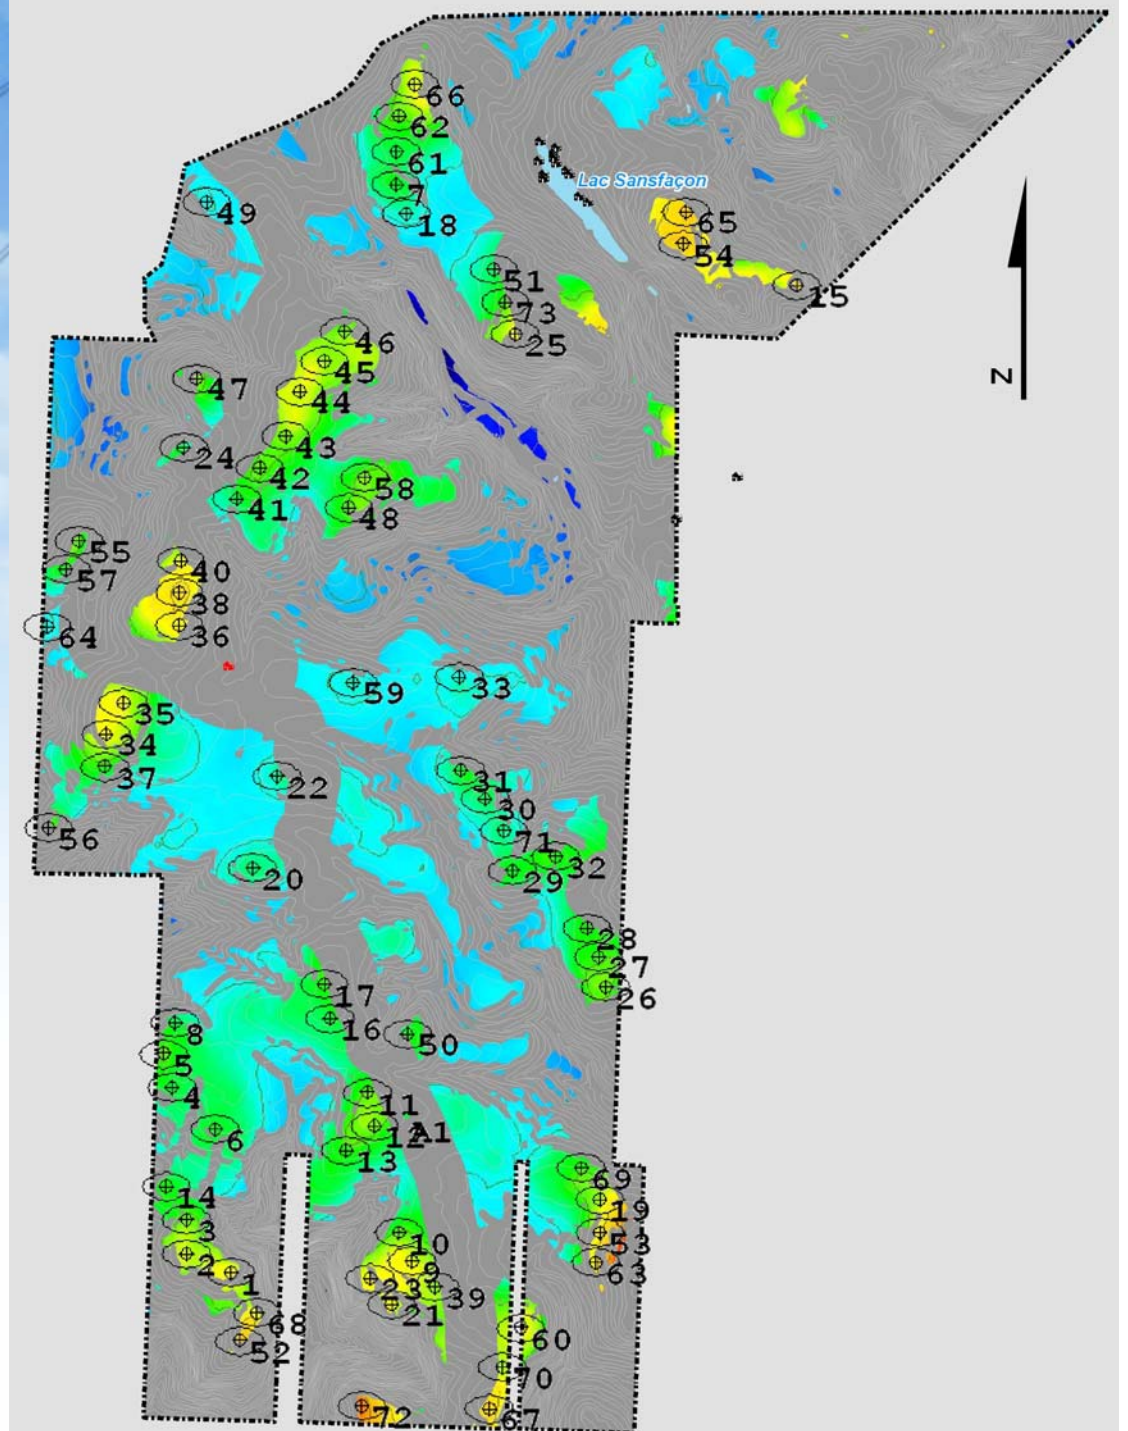

Configuration BAPE

(L011)

