


Carte 1
Proposition de modification au projet en fonction de la grive de Bicknell et mesures compensatoires proposées

276 **DA2**
Projet de parc éolien Massif du Sud
6211-24-023

Exemple de site d'évitement d'éclaircie pré-commerciale

Site potentiel de plantation

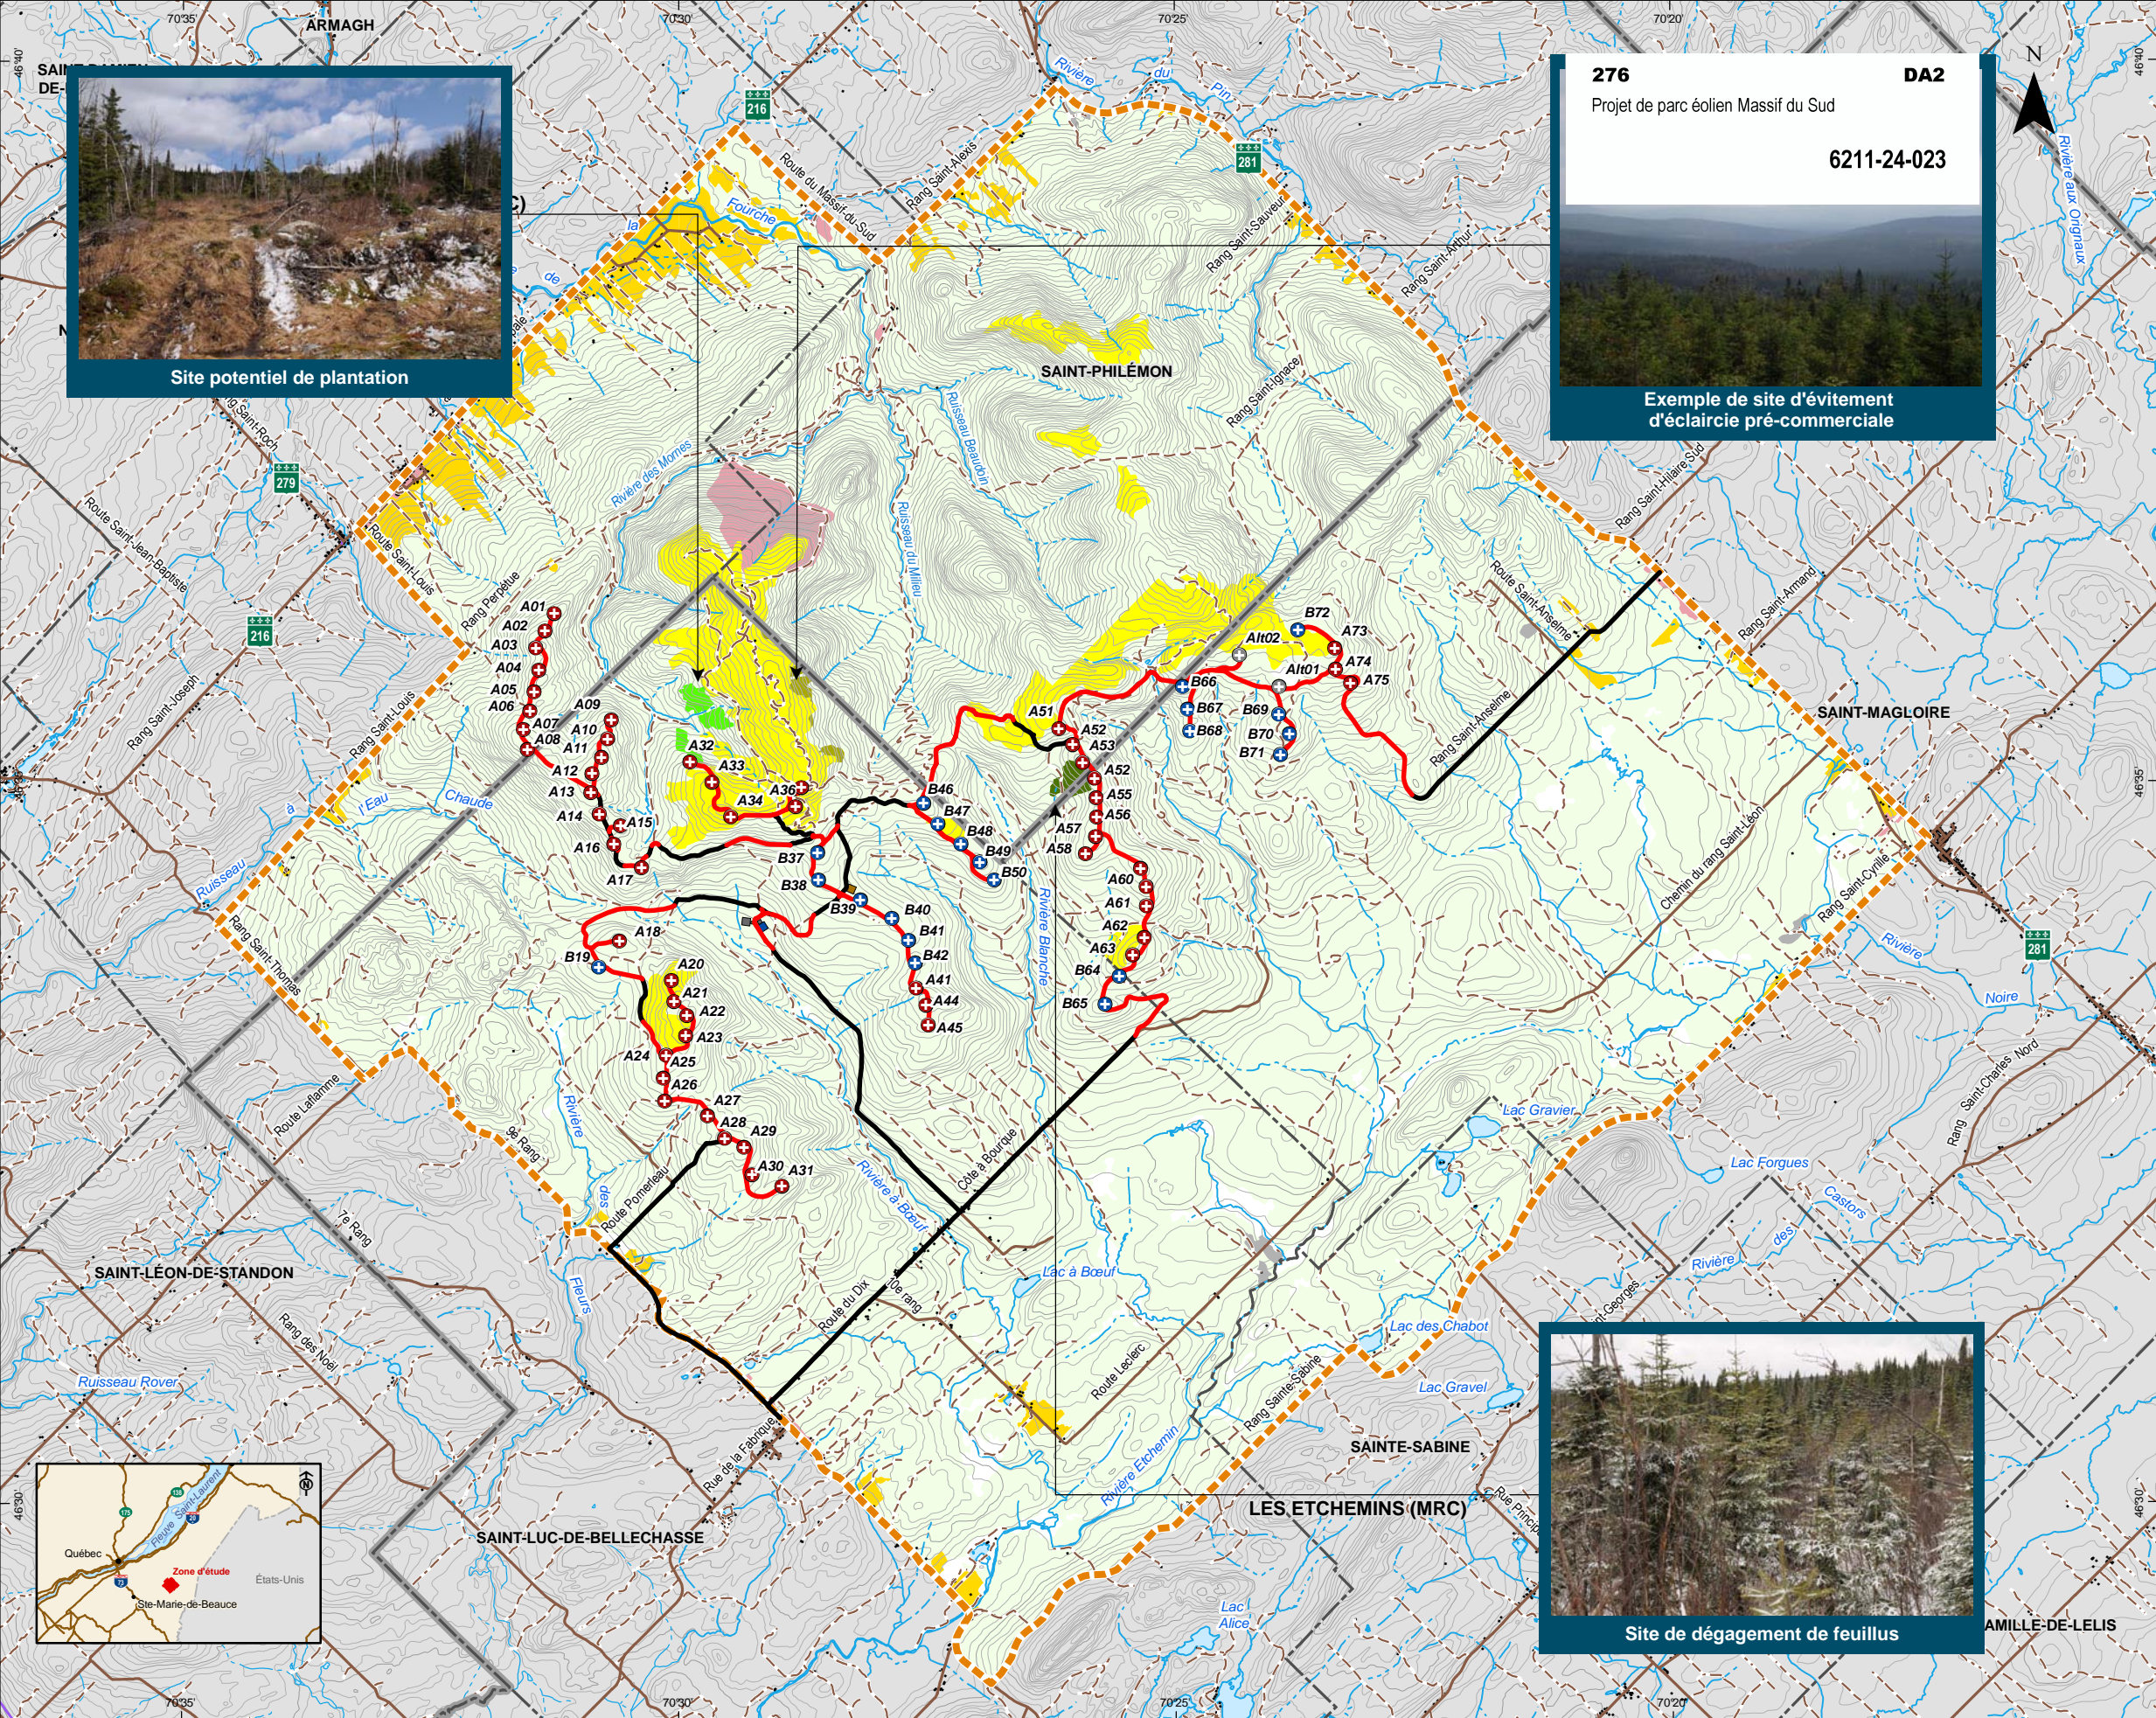


- PROJET**
- Zone d'étude
 - Site d'implantation d'une éolienne REpower MM82
 - Site d'implantation d'une éolienne REpower MM92
 - Position alternative
 - Poste de raccordement
 - Chemin d'accès à construire
 - Chemin d'accès à modifier
 - Réseau collecteur
 - Bâtiment et aire d'entreposage
 - Usine de béton mobile

- HABITATS POTENTIELS**
- Grive de Bicknell (MRNF nov. 2010)

- MESURES COMPENSATOIRES**
- Site potentiel de plantation
 - Dégagement de feuillus
 - Évitement d'éclaircie pré-commerciale

- MILIEUX**
- Milieu boisé
 - Terre agricole
 - Milieu humide
 - Perturbation anthropique
 - Banc d'emprunt

- INFRASTRUCTURES ET LIMITES**
- Bâtiment
 - Route secondaire et rue
 - Chemin
 - Limite municipale
 - Limite de MRC

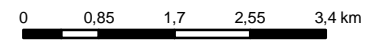

Projection MTM, fuseau 7, NAD 83
Équidistance des courbes : 10 m

Sources :
BDTQ, 1 : 20 000, MRNF Québec
Projet : 605613
Fichier : 605613_grive_c1_101207.mxd

Décembre 2010



Site de dégagement de feuillus