



**PROJET**

- Zone d'étude
- Secteur d'étude

**PROJET INITIAL**

- Site d'implantation d'éolienne
- Site d'implantation d'éolienne optionnelle
- Poste élévateur

**PROJET MODIFIÉ**

- Site d'implantation d'éolienne
- Poste élévateur

**MILIEU BIOLOGIQUE**

**Végétation**


- Résineux bas (< 30 ans)
- Résineux hauts (30 à 70 ans)
- Résineux hauts (> 70 ans)
- Mélangés (< 30 ans)
- Mélangés (30 à 70 ans)
- Mélangés (> 70 ans)
- Feuillus (< 30 ans)
- Feuillus (30 à 70 ans)
- Érablière
- Milieu humide
- Tourbière non perturbée
- Tourbière perturbée
- Dénudé, perturbé, improductif

**Habitats de l'avifaune**

- Aire de concentration d'oiseaux aquatiques<sup>1</sup>
- Colonie d'oiseaux marins
- Refuge d'oiseaux migrateurs (ROM)<sup>2</sup>
- Réserve nationale de la faune (RNF)<sup>3</sup>
- Site Ramsar

**INFRASTRUCTURES ET LIMITE**

- Autoroute
- Route provinciale
- Réseau routier secondaire
- Voie ferrée
- Poste électrique
- Ligne de transport d'énergie
- Limite municipale
- Municipalité régionale de comté (MRC)

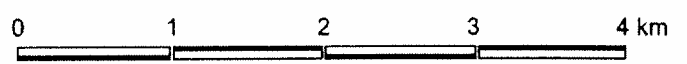


1 - Société de la Faune et des Parcs du Québec  
 2 - MRC Rivière-du-Loup  
 3 - Service canadien de la faune

Date : Mai 2006  
 Projet : 501941

**SNC-LAVALIN**

Sources : Ministère des Ressources naturelles et de la Faune  
 SNC-Lavalin, 2005

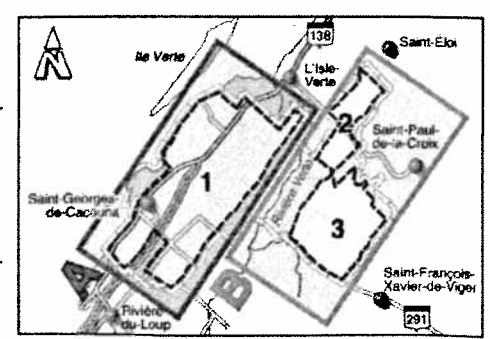

**Terrawinds Resources Corp.**


**ÉTUDE D'IMPACT SUR L'ENVIRONNEMENT**

**AMÉNAGEMENT D'UN PARC ÉOLIEN DANS LA MRC DE RIVIÈRE DU LOUP**

**Figure 8.2 A**  
 Description du milieu biologique

Rivière-du-Loup 6211-09-011



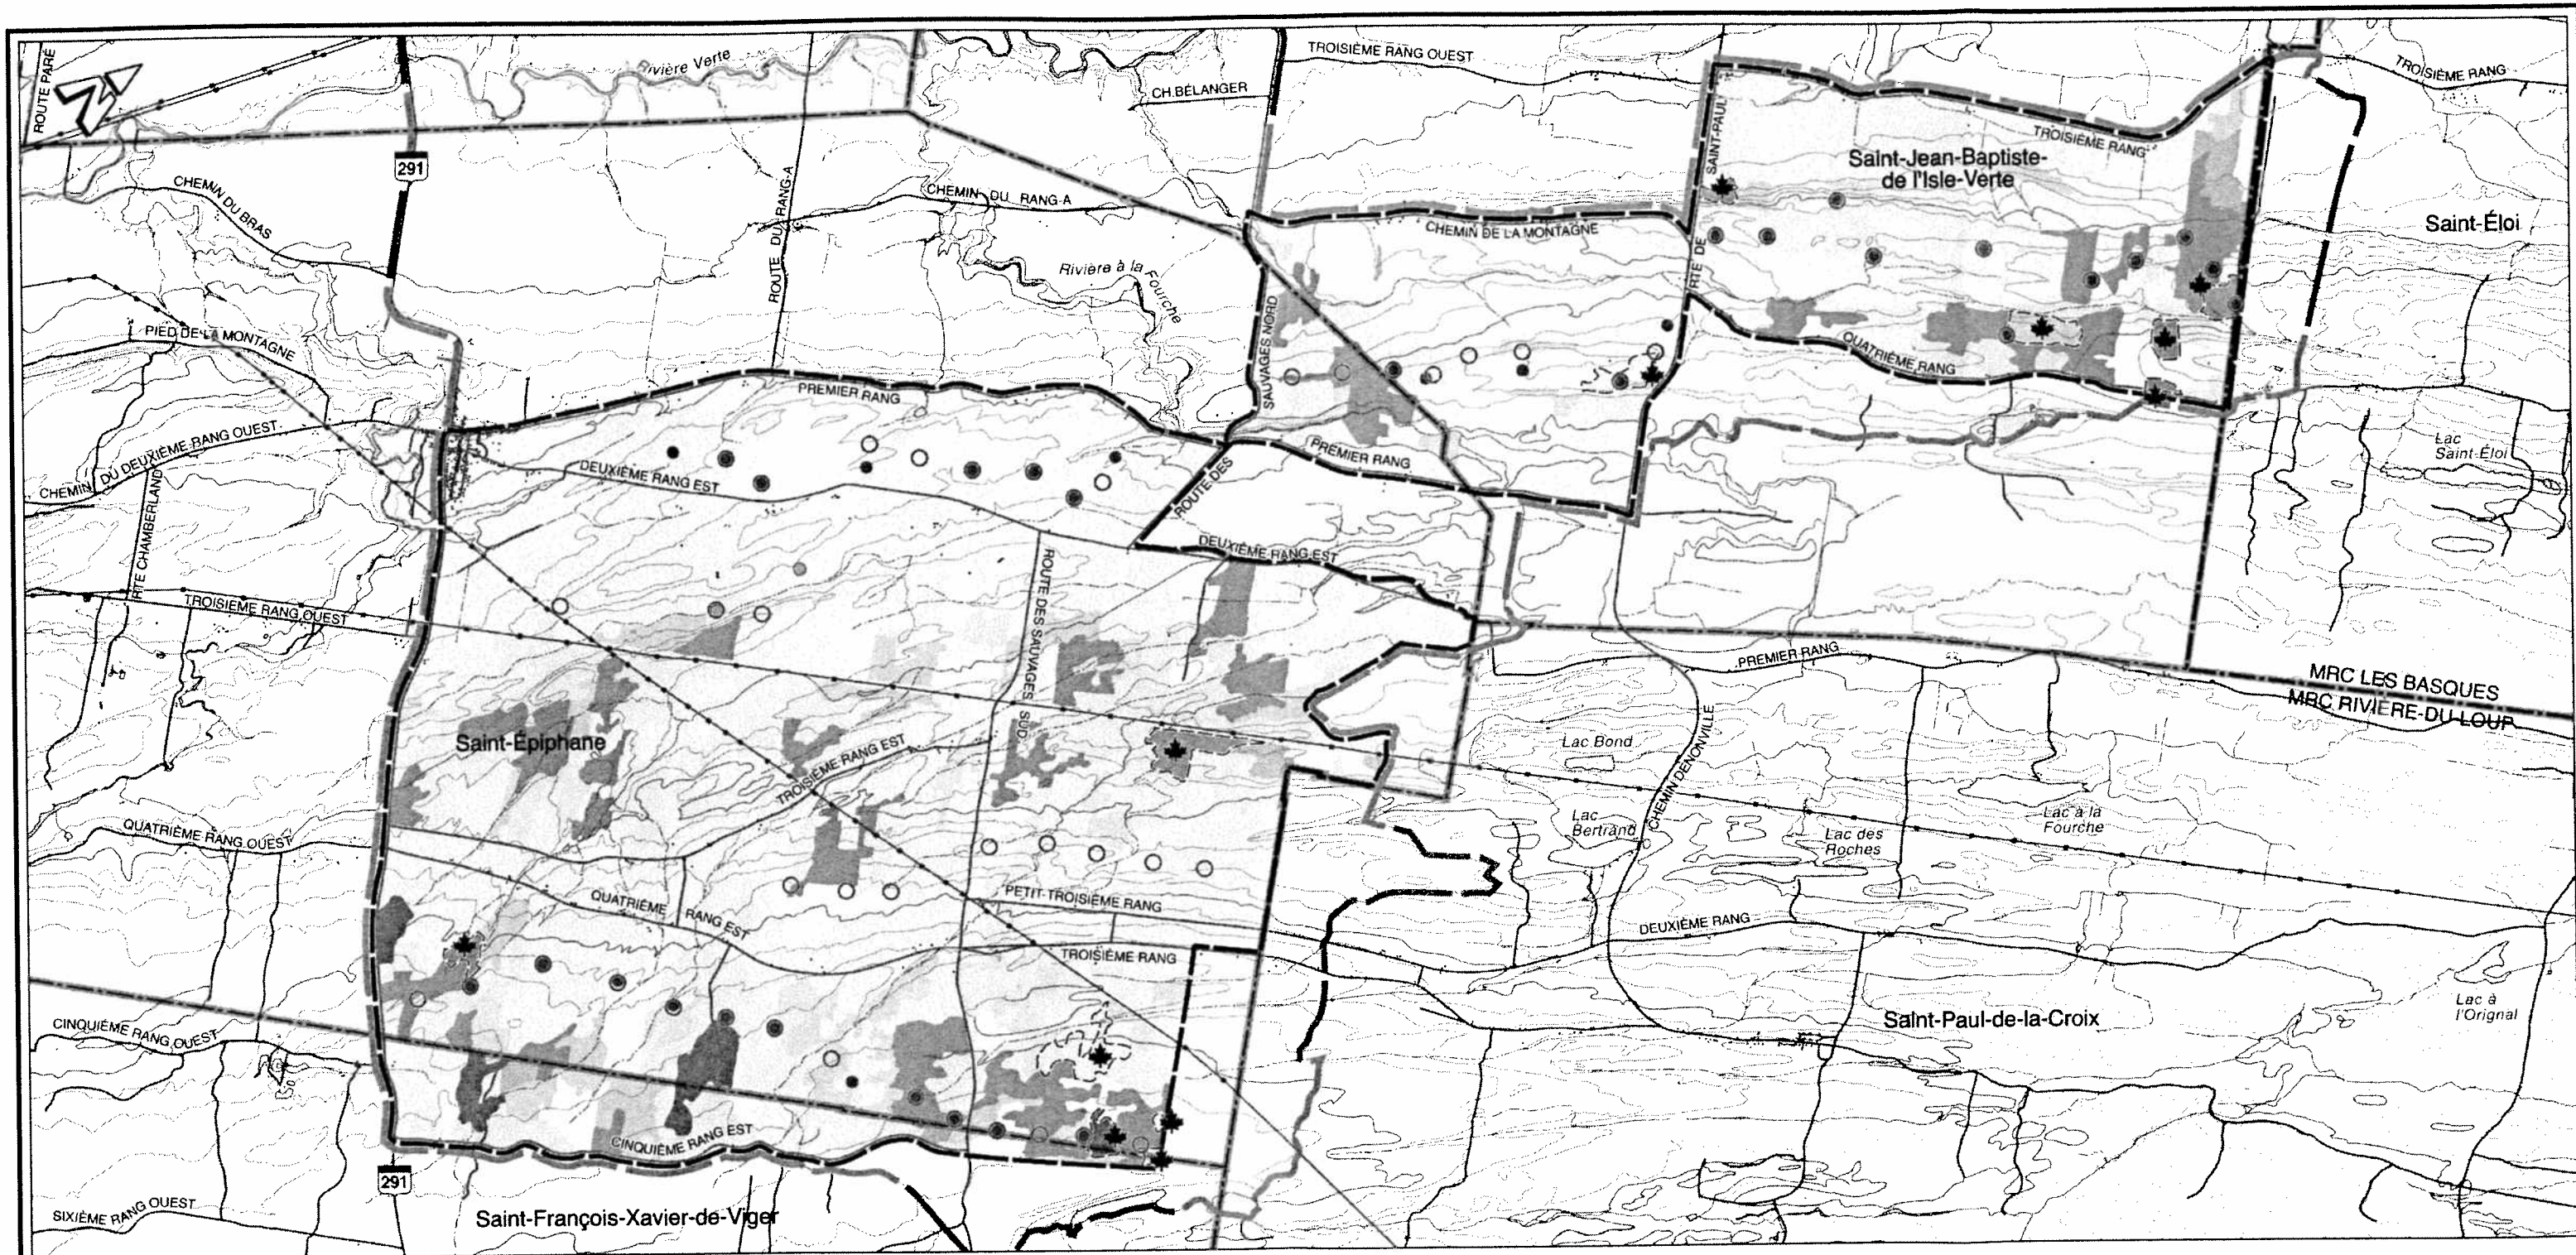

**PROJET**

- Zone d'étude
- Secteur d'étude

**PROJET INITIAL**

- Site d'implantation d'éolienne
- Site d'implantation d'éolienne optionnelle
- Poste éleveur

**PROJET MODIFIÉ**

- Site d'implantation d'éolienne
- Poste éleveur

**MILIEU BIOLOGIQUE**

**Végétation**


- Résineux bas (< 30 ans)
- Résineux hauts (30 à 70 ans)
- Résineux hauts (> 70 ans)
- Mélangés (< 30 ans)
- Mélangés (> 30 ans)
- Feuillus (< 30 ans)
- Feuillus (30 à 70 ans)
- Érablière
- Milieu humide
- Tourbière non perturbée
- Tourbière perturbée
- Dénudé, perturbé, improductif

**Habitats de l'avifaune**

- Aire de concentration d'oiseaux aquatiques<sup>1</sup>
- Colonie d'oiseaux marins
- Refuge d'oiseaux migrateurs (ROM)<sup>2</sup>
- Réserve nationale de la faune (RNF)<sup>3</sup>
- Site Ramsar

**INFRASTRUCTURES ET LIMITE**

- Autoroute
- Route provinciale
- Réseau routier secondaire
- Voie ferrée
- Poste électrique
- Ligne de transport d'énergie
- Limite municipale
- Municipalité régionale de comté (MRC)

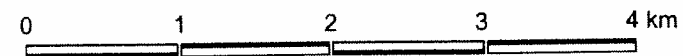


- 1 - Société de la Faune et des Parcs du Québec
- 2 - MRC Rivière-du-Loup
- 3 - Service canadien de la faune

Date : Mai 2006  
Projet : 501941



Sources : Ministère des Ressources naturelles et de la Faune  
SNC-Lavalin, 2005

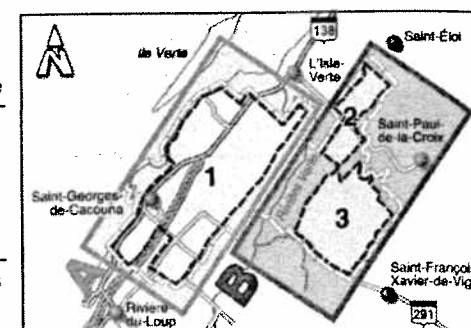

**ÉTUDE D'IMPACT SUR L'ENVIRONNEMENT**

**AMÉNAGEMENT D'UN PARC ÉOLIEN DANS LA MRC DE RIVIÈRE DU LOUP**

**Figure 8.2 B**  
Description du milieu biologique