



Pédologie (cartes)	Terre franche sableuse Bécancour	Sable grossier Saint-Jude
Pédologie (sondages)		
Potentiel agricole		
Potentiel forestier	3 ^w Pib Sab	4 ^w Err Sab
Utilisation du sol		
1. État du drainage actuel	1. Bon	
2. Couverture végétale	2. Fr. herbacée	
3. Rendement des cultures	3. —	
4. Pente du terrain	4. —	
5. Strate forestière	5. Pe B4 30 A III	5. Fr. arbustive A III
	5. Fh B4 30 A IV	5. Fr. arborescente A IV
	5. Fr. arbustive A III	5. Fr. arbustive A IV
	5. Fi C4 10 A III	5. Fr. arbustive A III
	5. Fr. arbustive A IV	5. Fi C3 50 A III
	5. Fr. arbustive A IV	5. Pe B4 10 A IV
	5. Fr. arbustive A IV	5. Pe C3 50 A III
	5. Fr. arbustive A IV	5. Fr. arbustive A IV
	5. Fr. arbustive A IV	5. Fr. arbustive A IV
	5. Fr. arbustive A IV	5. Pe C4 10 A III

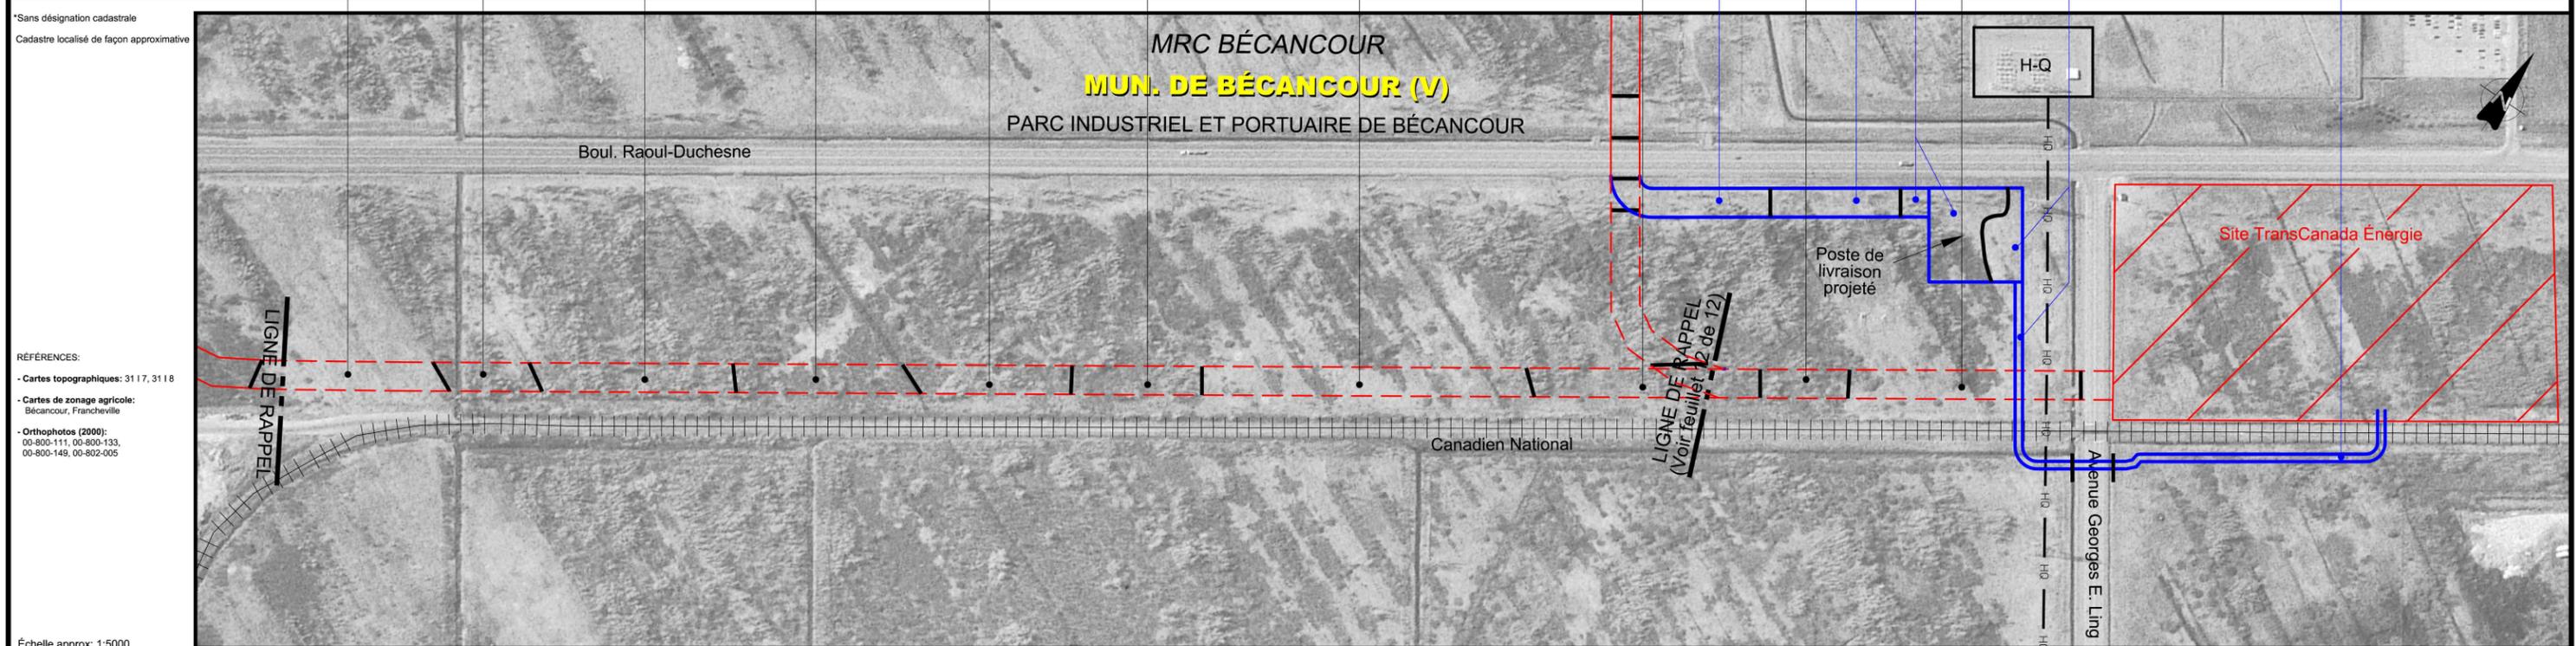

RÉFÉRENCES:
 - Cartes topographiques: 31 17, 31 18
 - Cartes de zonage agricole: Bécancour, Francheville
 - Orthophotos (2000): 00-800-111, 00-800-133, 00-800-149, 00-802-005

Échelle approx: 1:5000

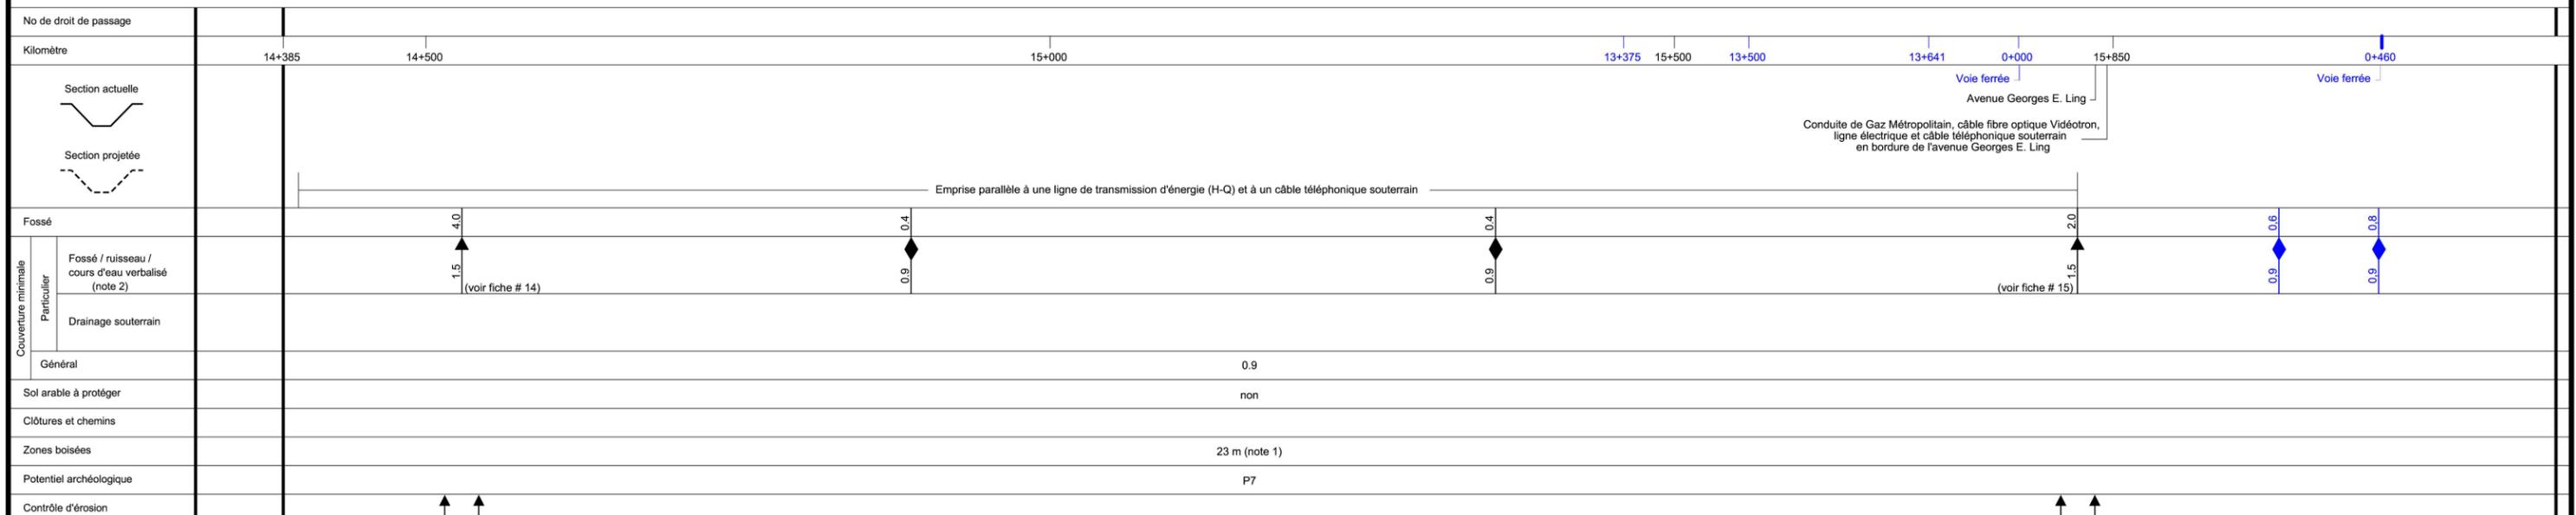

LÉGENDE

PHOTOMOSAÏQUE	MESURES DE MITIGATION / COUVERTURE MINIMALE	ZONES BOISÉES
Cours d'eau	Cours d'eau verbalisé p/r au fond existant, dessin no	23.0 Largeur totale du chantier (mètres)
Zone agricole	Ruisseau p/r au fond existant, dessin no	(R) Endroit où il y a restriction au déboisement
CLÔTURE ET CHEMIN	Fossé p/r au fond existant, dessin no	CONTRÔLE D'ÉROSION
Clôture temporaire à installer	Futur drain agricole souterrain p/r au terrain naturel, dessin no	Zone de contrôle d'érosion
Chemin à maintenir	Secteur drainé souterrainement	POTENTIEL ARCHÉOLOGIQUE
	POTENTIEL ARCHÉOLOGIQUE	Site archéologique connu

NOTES

- Une aire de travail temporaire, adjacente à la servitude permanente, pouvant atteindre 10m pourrait être utilisée selon les conditions qui prévaudront lors de la construction.
- La profondeur du gazoduc sous les fossés et cours d'eau présents dans le Parc industriel et portuaire de Bécancour pourrait être ajustée en fonction des projets futurs.

P1 à P8: Zones de potentiel archéologique préhistorique. Voir volume 2 pour caractéristiques.

Tracé étudié (03-09-06), mais non retenu.

Modification apportée au tracé et à la localisation du poste de livraison (04-02-09)

* Sauf indications contraires, toutes les dimensions indiquées sont en mètres.

1 04-02-23		Tracé et poste de livraison	CV
NO	DATE	RÉVISION	APP.

GazMétro
la vie en bleu

URGEL DELISLE & ASSOCIÉS INC.
Experts-conseils
Agriculture, foresterie et environnement

Projet: **GAZODUC BÉCANCOUR**

Titre: **Inventaire du milieu / Mesures spécifiques de mitigation**

App. UDA inc.	App. GMI	Plan: 3314-5000-1
Claude Veilleux, ing. & agr.	Robert Rousseau, C. de projets	Feuillelet no:
Fichier: 3314F001A.DWG	Date: 03-09-05	11 de 12