



Pédologie (cartes)	Terre franche sableuse Bécancour	Sable grossier Saint-Jude
Pédologie (sondages)		
Potentiel agricole		
Potentiel forestier	3 <sup>w</sup> Pib Sab	4 <sup>w</sup> Err Sab
Utilisation du sol		
1. État du drainage actuel	1. Bon	
2. Couverture végétale	2. Fr. herbacée	
3. Rendement des cultures	3. --	
4. Pente du terrain	4. --	
5. Strate forestière	5. Pe B4 30 A III	5. Fr. arbustive A III
	5. Fh B4 30 A IV	5. Fr. arborescente A IV
	5. Fr. arbustive A III	5. Fr. arbustive A IV
	5. Fi C4 10 A III	5. Fr. arbustive A III
	5. Fr. arbustive A IV	5. Fi C3 50 A III

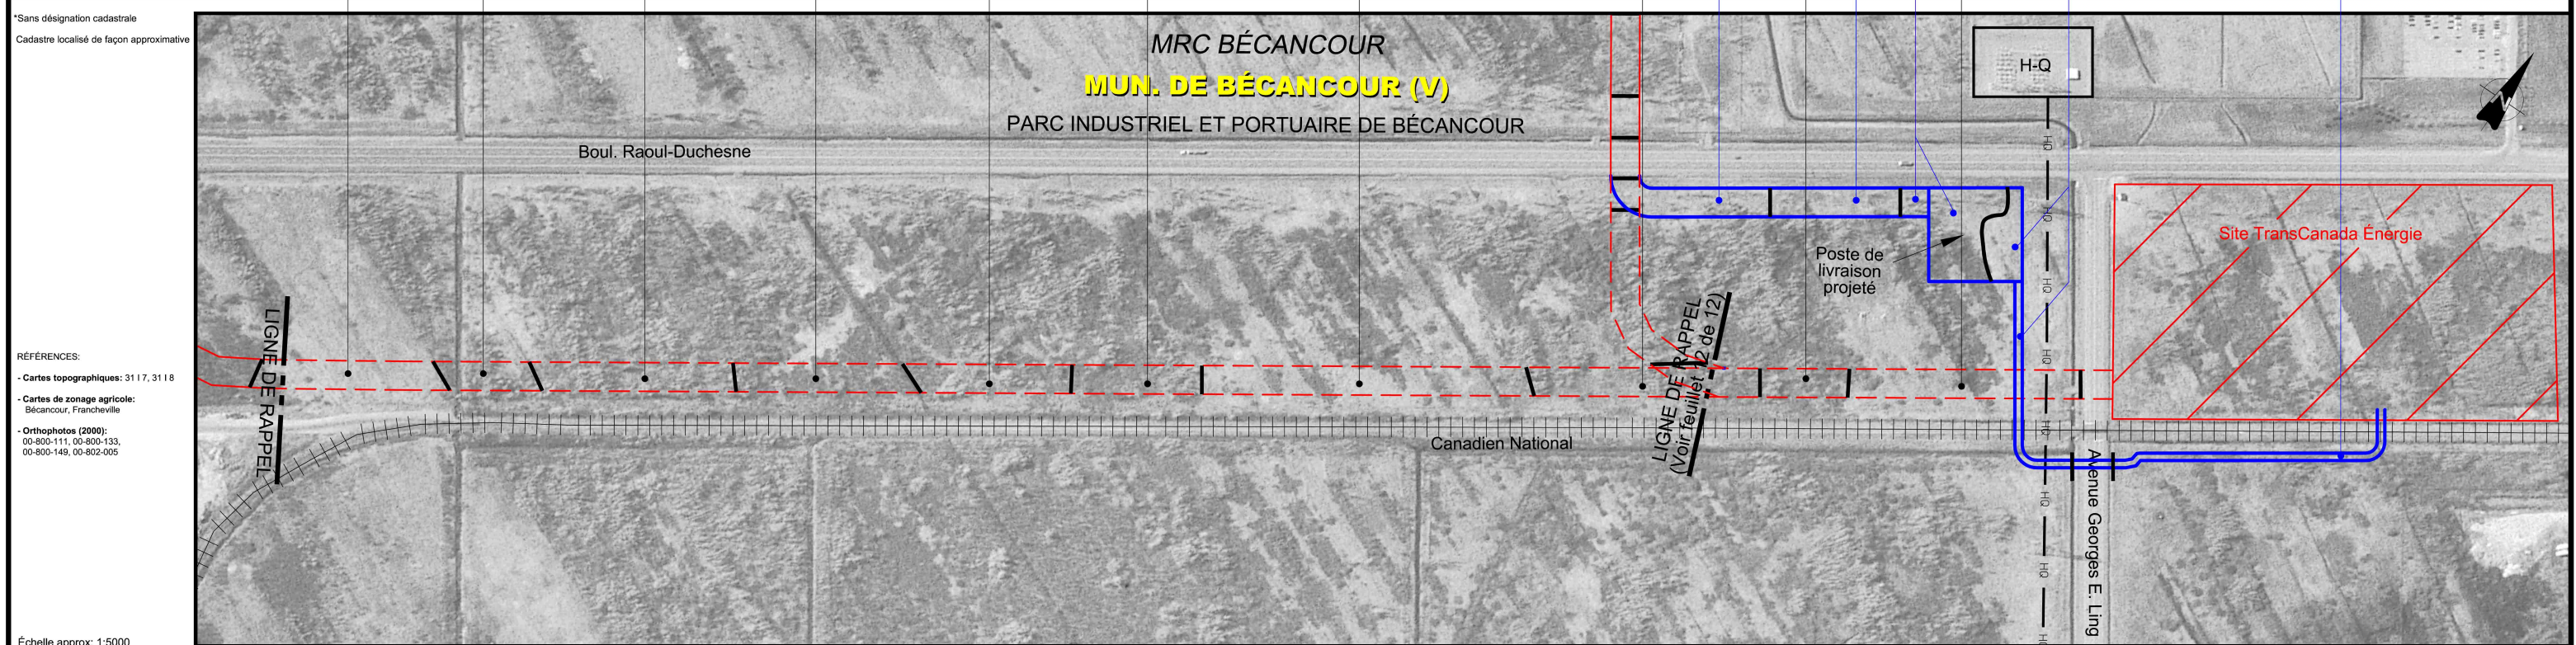

REFFÉRENCES:  
 - Cartes topographiques: 31 17, 31 18  
 - Cartes de zonage agricole: Bécancour, Francheville  
 - Orthophotos (2000): 00-800-111, 00-800-133, 00-800-149, 00-802-005

Échelle approx: 1:5000

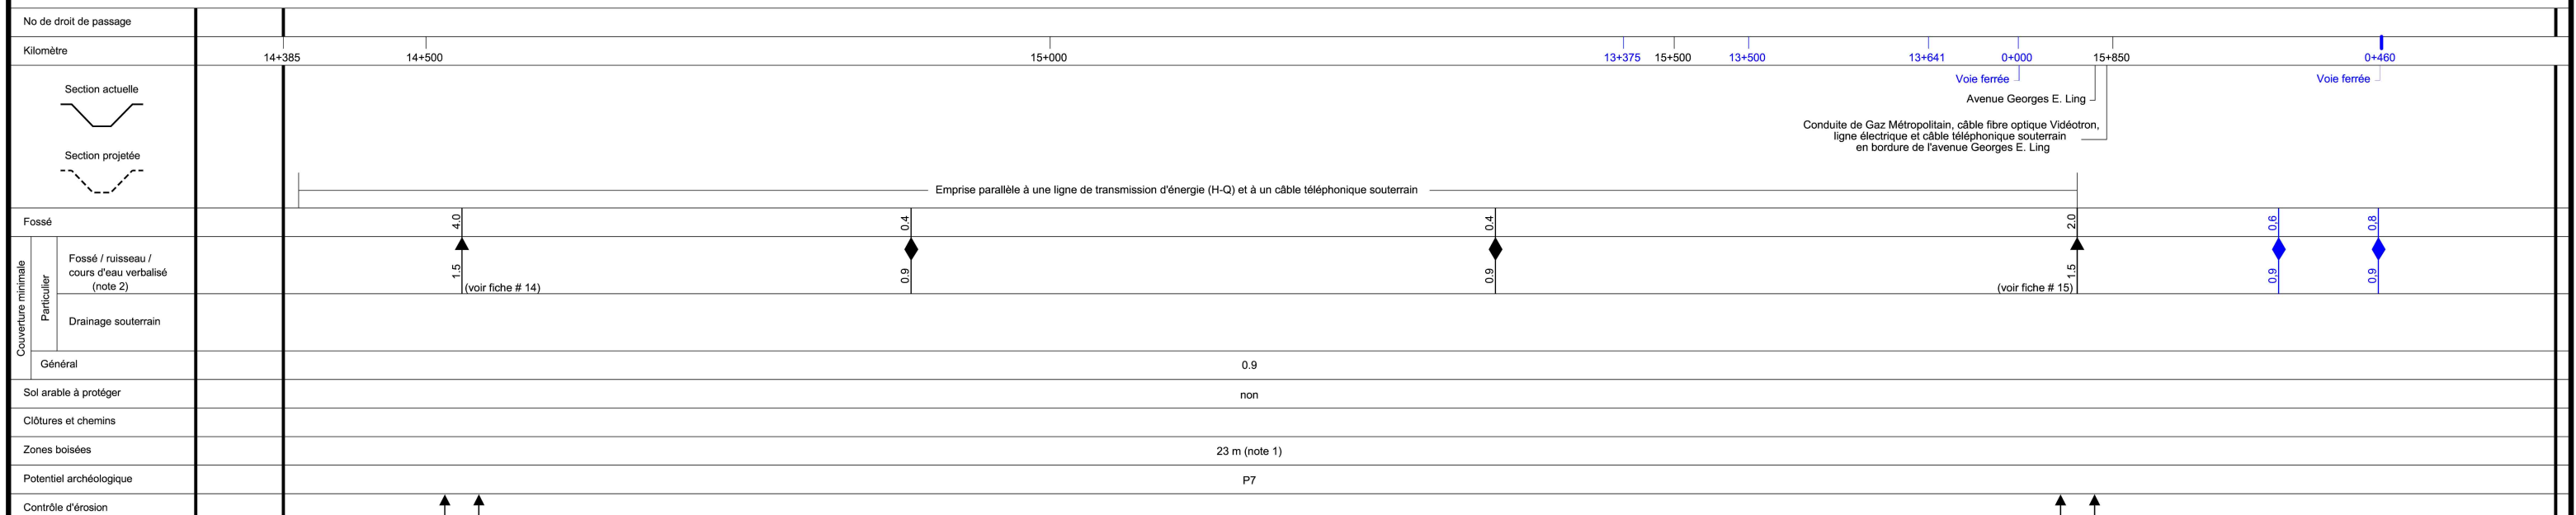

LÉGENDE	<b>PHOTOMOSAÏQUE</b>	<b>MESURES DE MITIGATION / COUVERTURE MINIMALE</b>	<b>ZONES BOISÉES</b>
	Cours d'eau	▲ Cours d'eau verbalisé p/r au fond existant, dessin no	23.0 Largeur totale du chantier (mètres)
	Zone agricole	◆ Ruisseau p/r au fond existant, dessin no	Ⓜ Endroit où il y a restriction au déboisement
		◆ Fossé p/r au fond existant, dessin no	
	<b>CLÔTURE ET CHEMIN</b>	▲ Futur drain agricole souterrain p/r au terrain naturel, dessin no	<b>CONTRÔLE D'ÉROSION</b>
	— x — Clôture temporaire à installer	////// Secteur drainé souterrainement	▲▲ Zone de contrôle d'érosion
	Chemin à maintenir	<b>POTENTIEL ARCHÉOLOGIQUE</b>	
		--- Site archéologique connu	

**NOTES**

- Une aire de travail temporaire, adjacente à la servitude permanente, pouvant atteindre 10m pourrait être utilisée selon les conditions qui prévaudront lors de la construction.
- La profondeur du gazoduc sous les fossés et cours d'eau présents dans le Parc industriel et portuaire de Bécancour pourrait être ajustée en fonction des projets futurs.

P1 à P8: Zones de potentiel archéologique préhistorique. Voir volume 2 pour caractéristiques.

--- Tracé étudié (03-09-06), mais non retenu.

== Modification apportée au tracé et à la localisation du poste de livraison (04-02-09)

\* Sauf indications contraires, toutes les dimensions indiquées sont en mètres.

1 04-02-23		Tracé et poste de livraison	CV
NO	DATE	RÉVISION	APP.
		<b>URGEL DELISLE &amp; ASSOCIÉS INC.</b> Experts-conseils Agriculture, foresterie et environnement	
Projet: <b>GAZODUC BÉCANCOUR</b> Titre: <b>Inventaire du milieu / Mesures spécifiques de mitigation</b>		App. UDA inc. App. GMI Plan: 3314-5000-1 Claude Veilleux, ing. & agr. Robert Rousseau, C. de projets Feuillelet no: Fichier: 3314F001A.DWG Date: 03-09-05 <b>11 de 12</b>	