


1

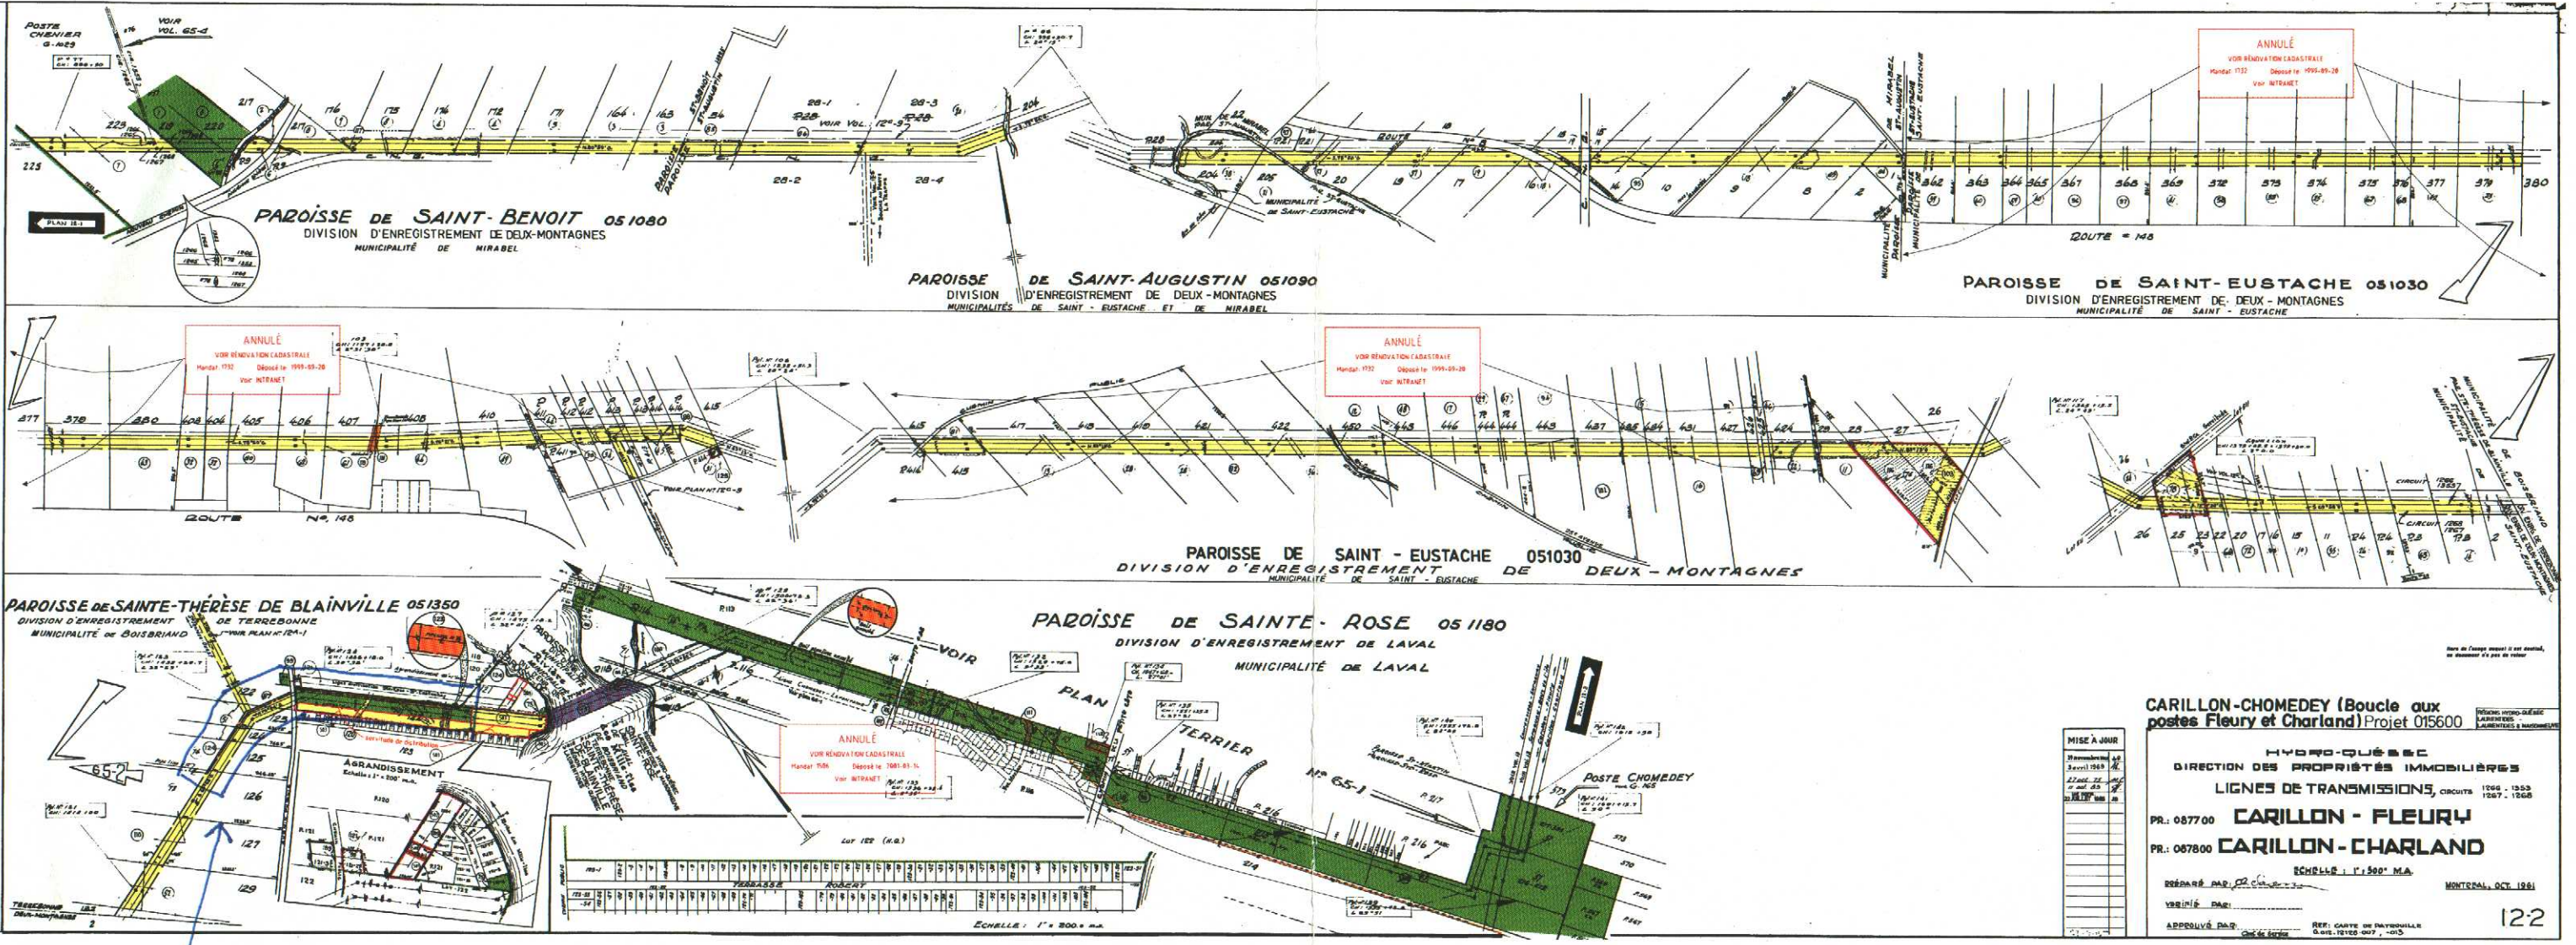

CARILLON-CHOMEDEY (Boucle aux postes Fleury et Charland) Projet 015600

HYDRO-QUÉBEC
DIRECTION DES PROPRIÉTÉS IMMOBILIÈRES
LIGNES DE TRANSMISSIONS, CIRCUITS 1566 - 1558
1557 - 1568

PR.: 067700 **CARILLON - FLEURY**
PR.: 067800 **CARILLON - CHARLAND**

ÉCHELLE: 1" = 500' M.A.
MONTREAL, OCT. 1981

APProuvé par: _____
REF. CARTE DE PARTICIPATION
QUIR-15702-007, -013

122

gazoduc

1402-033/110672

Pipelines Trans-Nord inc

3500 pieds / 1066,8 m

circuits # 1134-1353
1268-1354