
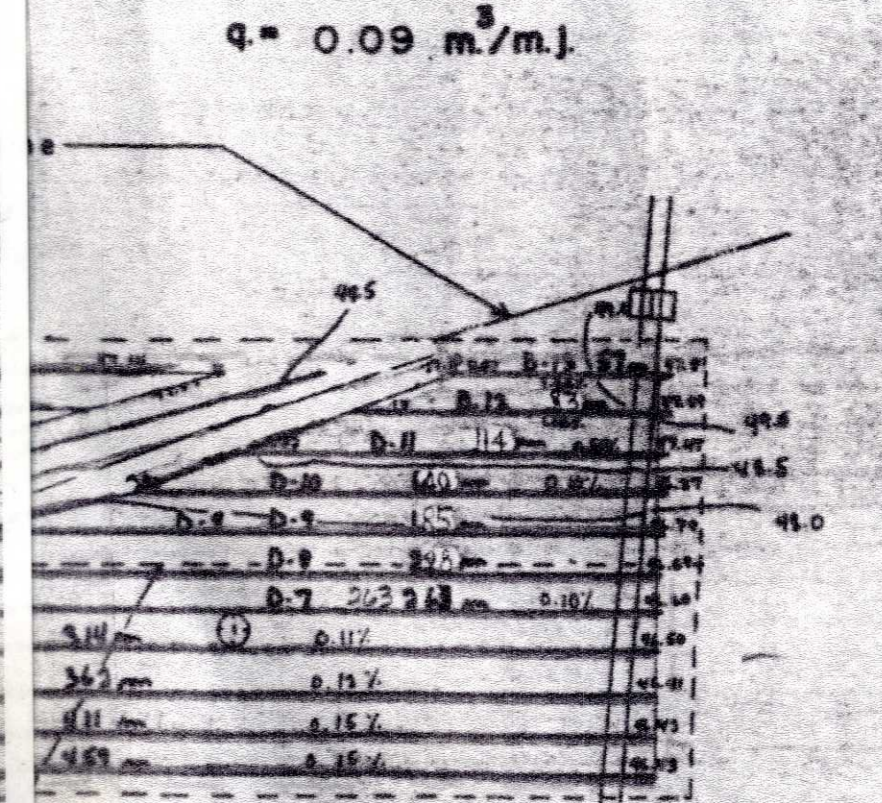


LAT.	
COLL	
LAT.	
COLL	
LAT.	
COLL	
LAT.	
COLL	
LAT.	
COLL	
LAT.	
COLL	
LAT.	
TOTA	
GR T	

G					60
H					1572
J					47
K					803
L					
M					
TOTA			14	536	758
GR T					19976
TOTAL	21284	m.lin.			

Avertir
 Trans-Canada pipe
 avant les travaux.
 Tél. (514) 636-4244
 735-7735

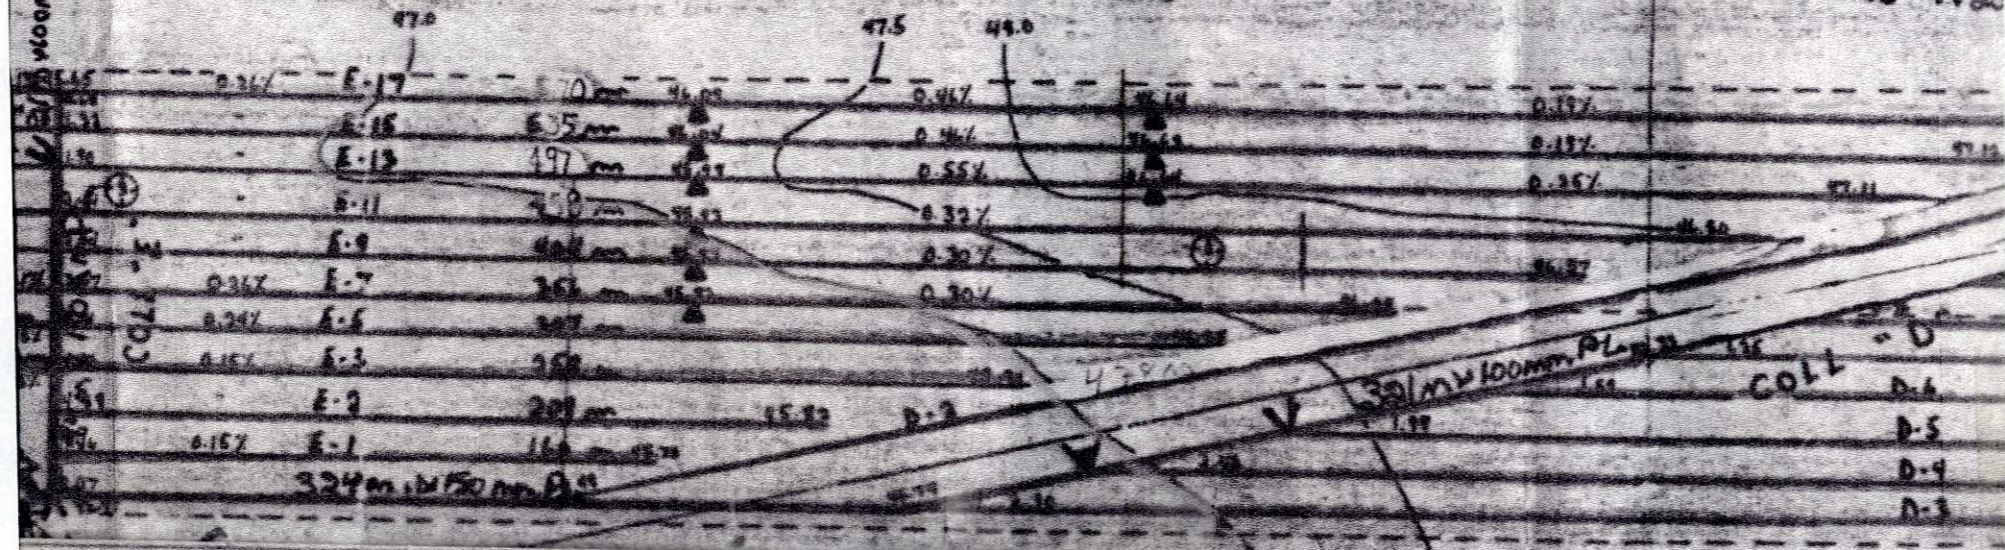

Fosse à remblayer