


Résultats de la campagne géologique

295

DA12

Projet d'aménagement hydroélectrique sur la rivière Sainte-Anne à Saint-Joachim
6211-09-060

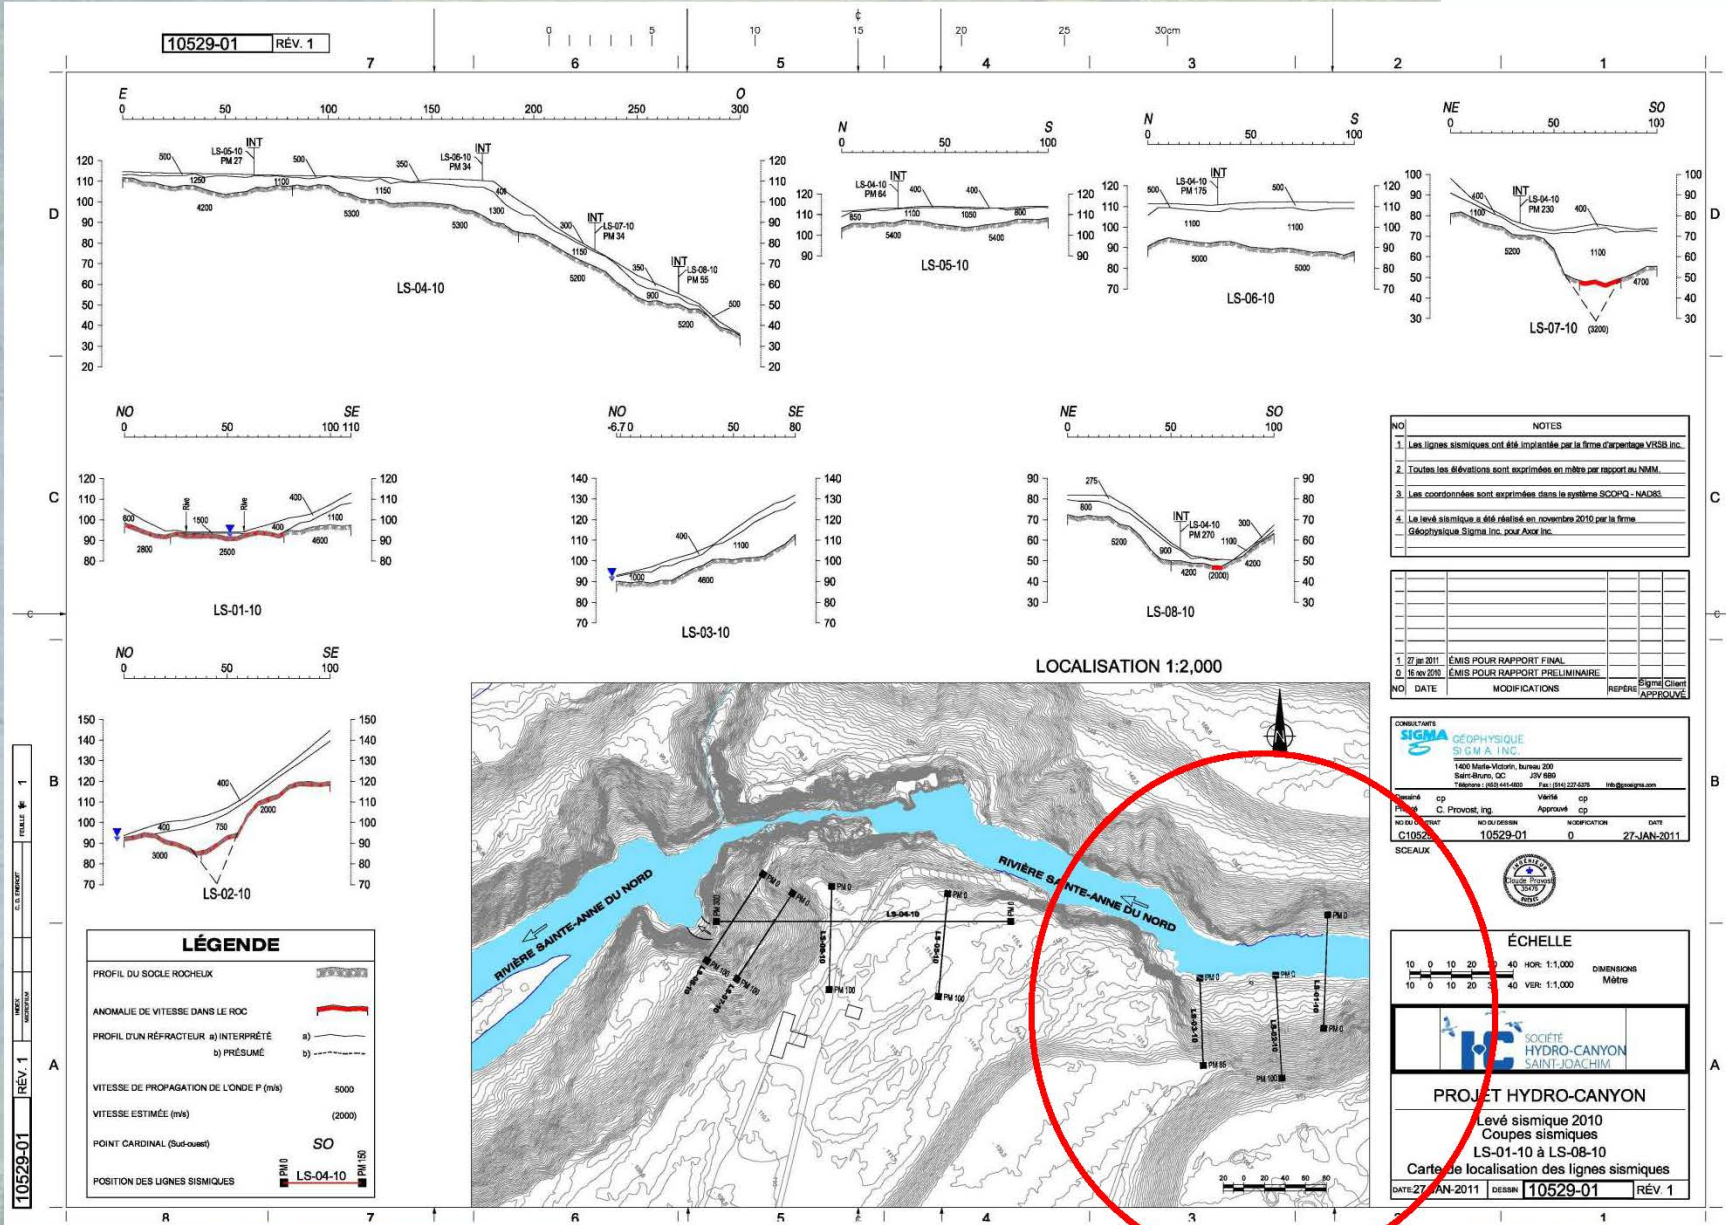

Audiences du BAPE, 23 janvier 2013

Résultats de la campagne géologique

