


Figure 8-1
Modifications au poste de Micoua

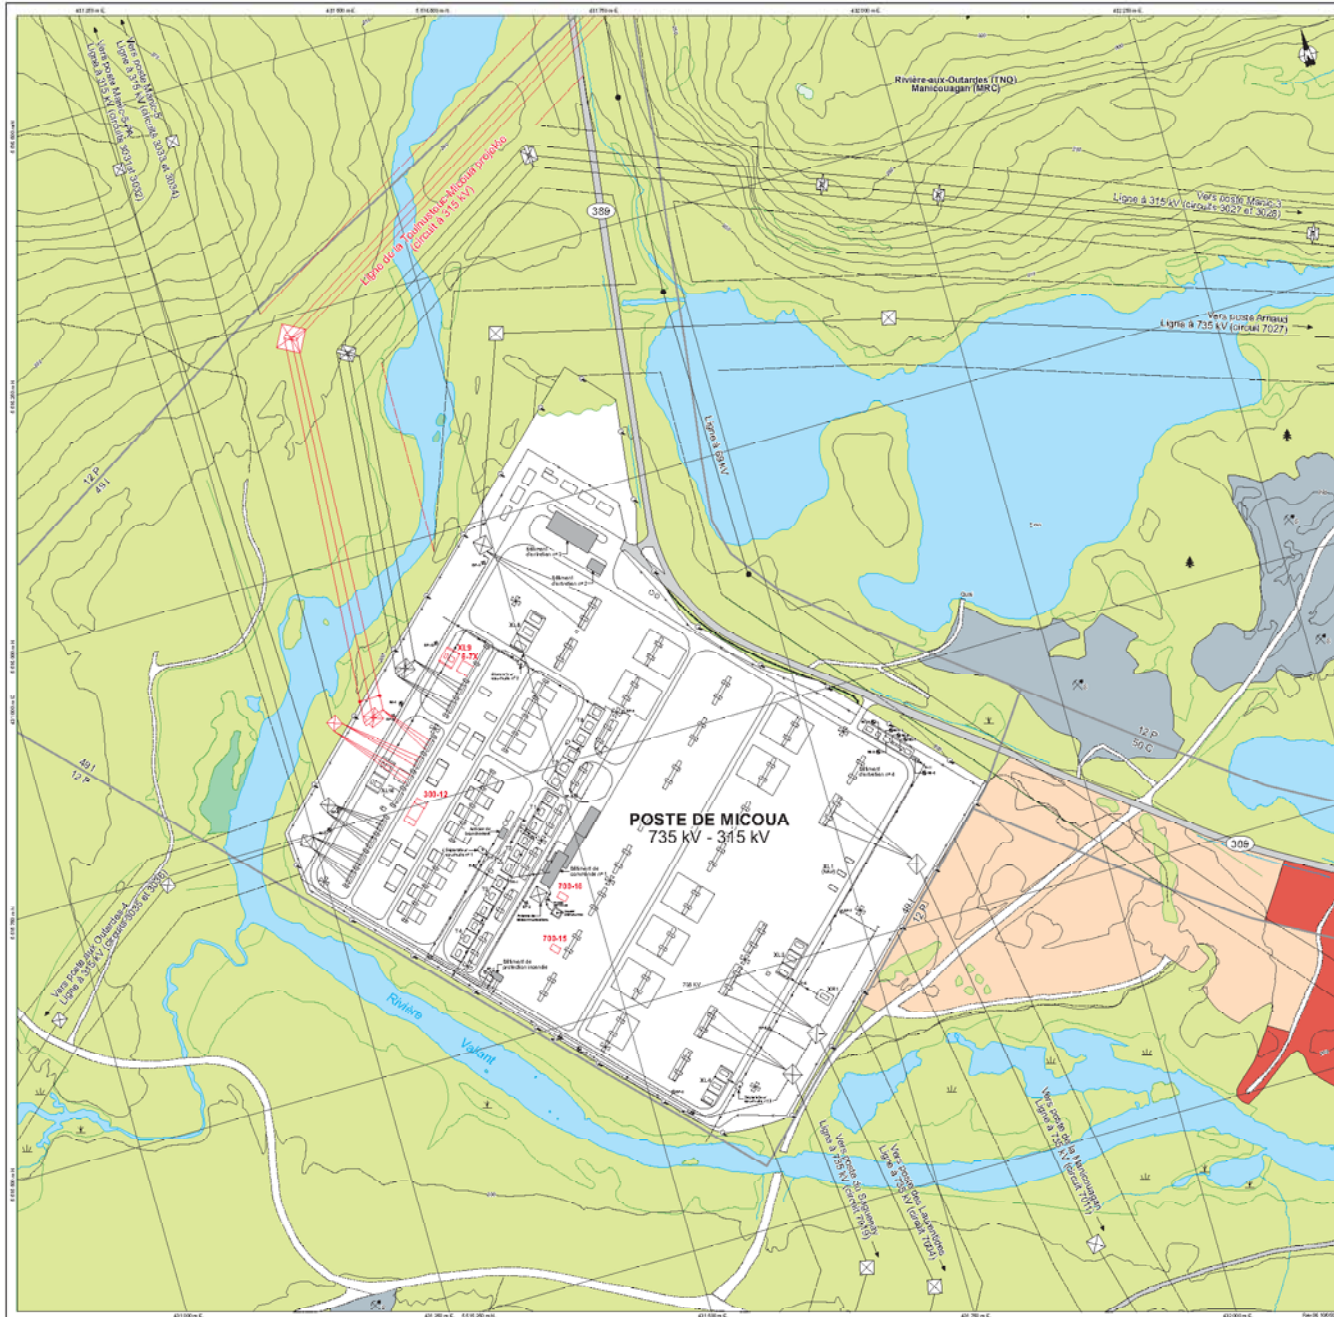

- XL2** Inductance
- T1** Transformateur de puissance
- 300-12** Disjuncteur
- Drain collecteur
- CMA
- Équipements projetés
- Ligne de transport d'énergie électrique
- Ligne de transport d'énergie électrique projetée
- Milieu bâti
- Espace forestier
- Gravière, sableira
- Surface érodée
- Route provinciale
- Chemin forestier

- LIMITES**
- 12 P Affaiblissement selon le plan de zonage (P : public, I : industrielle, C : commerciale)
 - Emprise de ligne
 - Emprise de ligne projetée
 - Propriété d'Hydro-Québec

Échelle
0 20 50 100 mètres

Sources :
Hydro-Québec, 2011. Carte Micoua, installation électrique. Plan d'implantation, carte d'implantation et plan de zonage.
2002 à l'échelle 1:1000. Direction Régionale, Service Ingénierie de projets.
Hydro-Québec, 1998.