


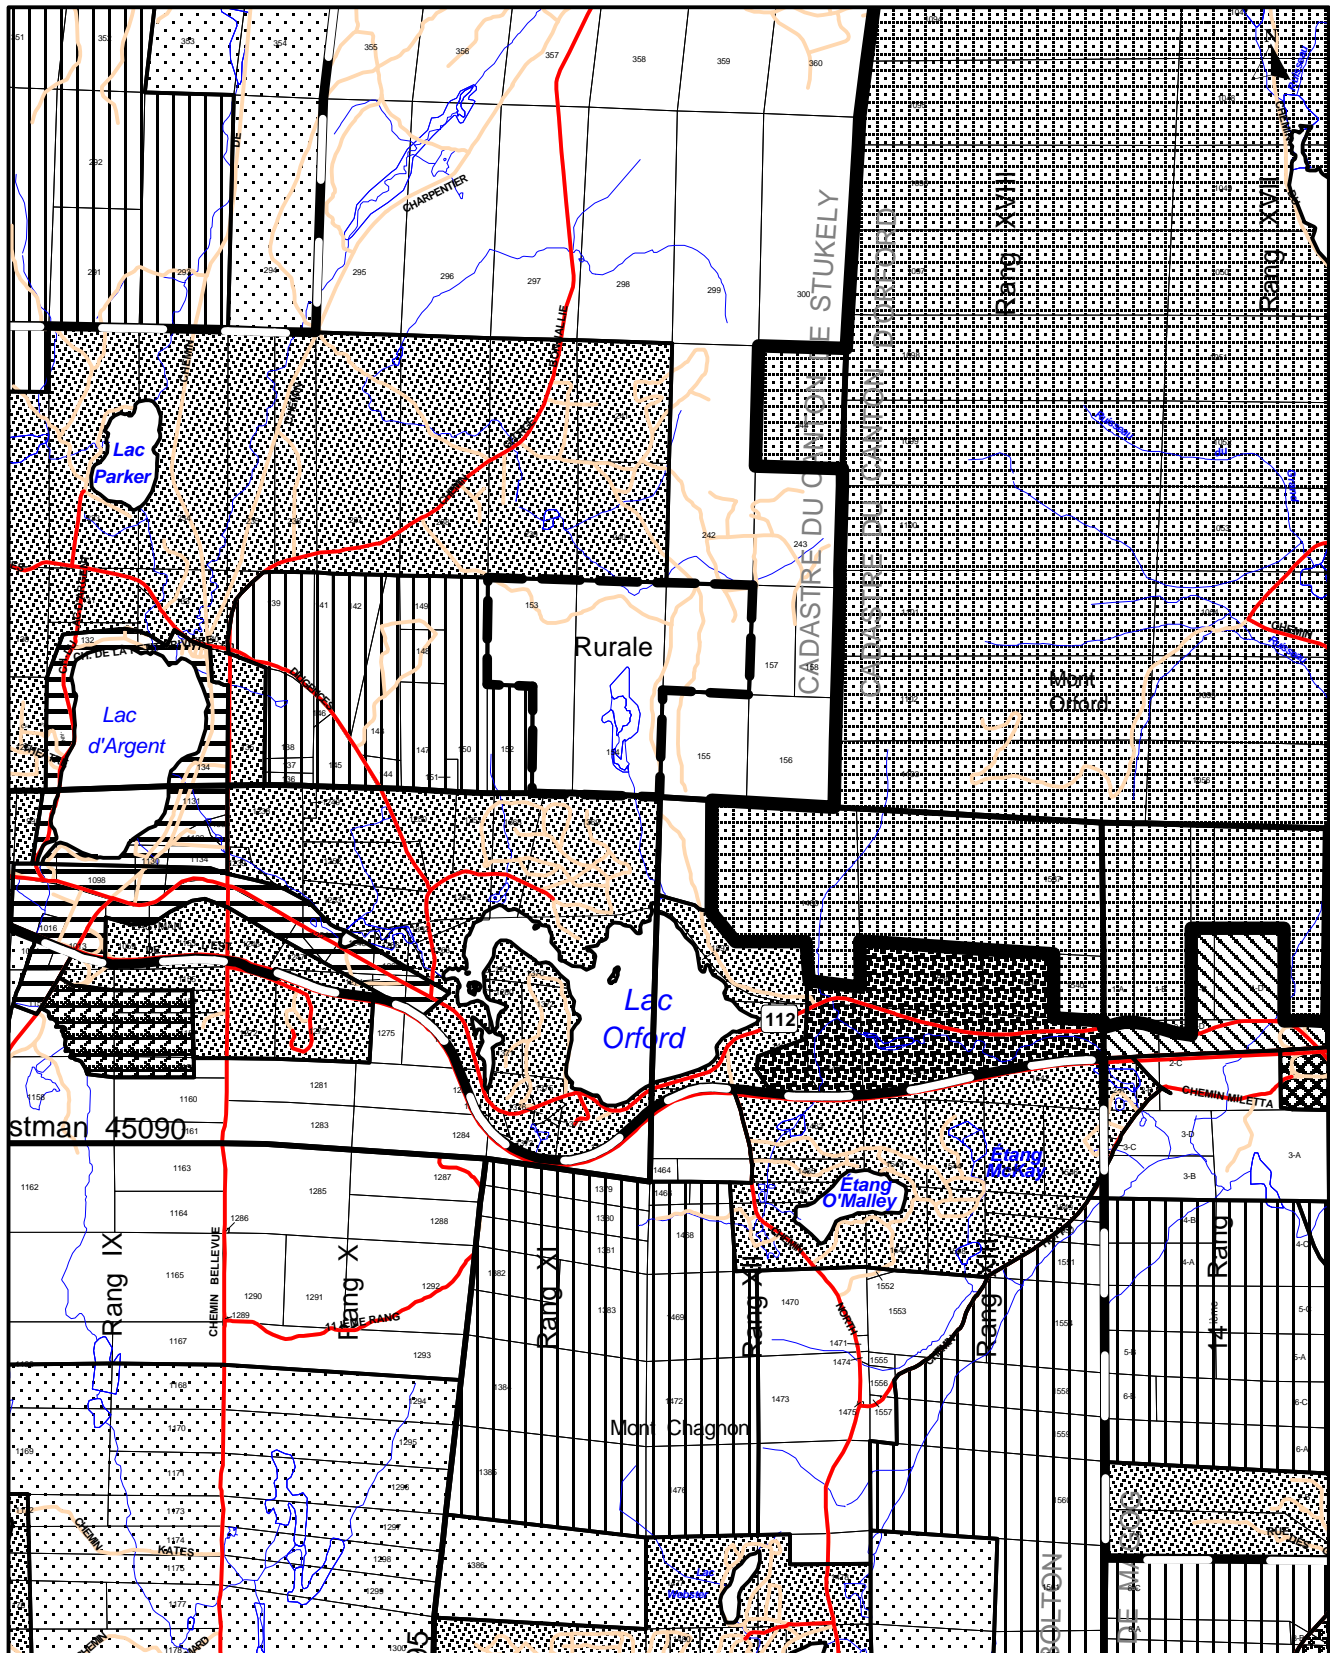




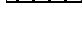









**Modification au schéma d'aménagement
révisé (règlement #8-98)**



Annexe 1 (règlement #6-02)



LÉGENDE

-  Agricole
-  Agro-forestière
-  Rurale-forestière
-  Rurale
-  Résidentielle / Villégiature
-  Industrielle
-  Industrielle de récupération
-  Extraction

-  Enfouissement
-  Urbaine intermunicipale (périmètre urbain)
-  Urbaine locale (périmètre urbain)
-  Urbaine de service (périmètre urbain)
-  Récréation
-  Résidentielle touristique
-  Récréo-touristique

-  Limite de la station touristique
-  Secteur visé

Échelle : 1 : 50 000

Extrait de la carte A1 accompagnant le schéma d'aménagement révisé modifié par le règlement 6-00, 11-00 et 6-02.