


MRC de Memphrémagog

Modification du schéma d'aménagement révisé (règlement numéro 8-98)

Règlement numéro 8-03

Carte A3 - Les territoires d'intérêt régional

Annexe 10

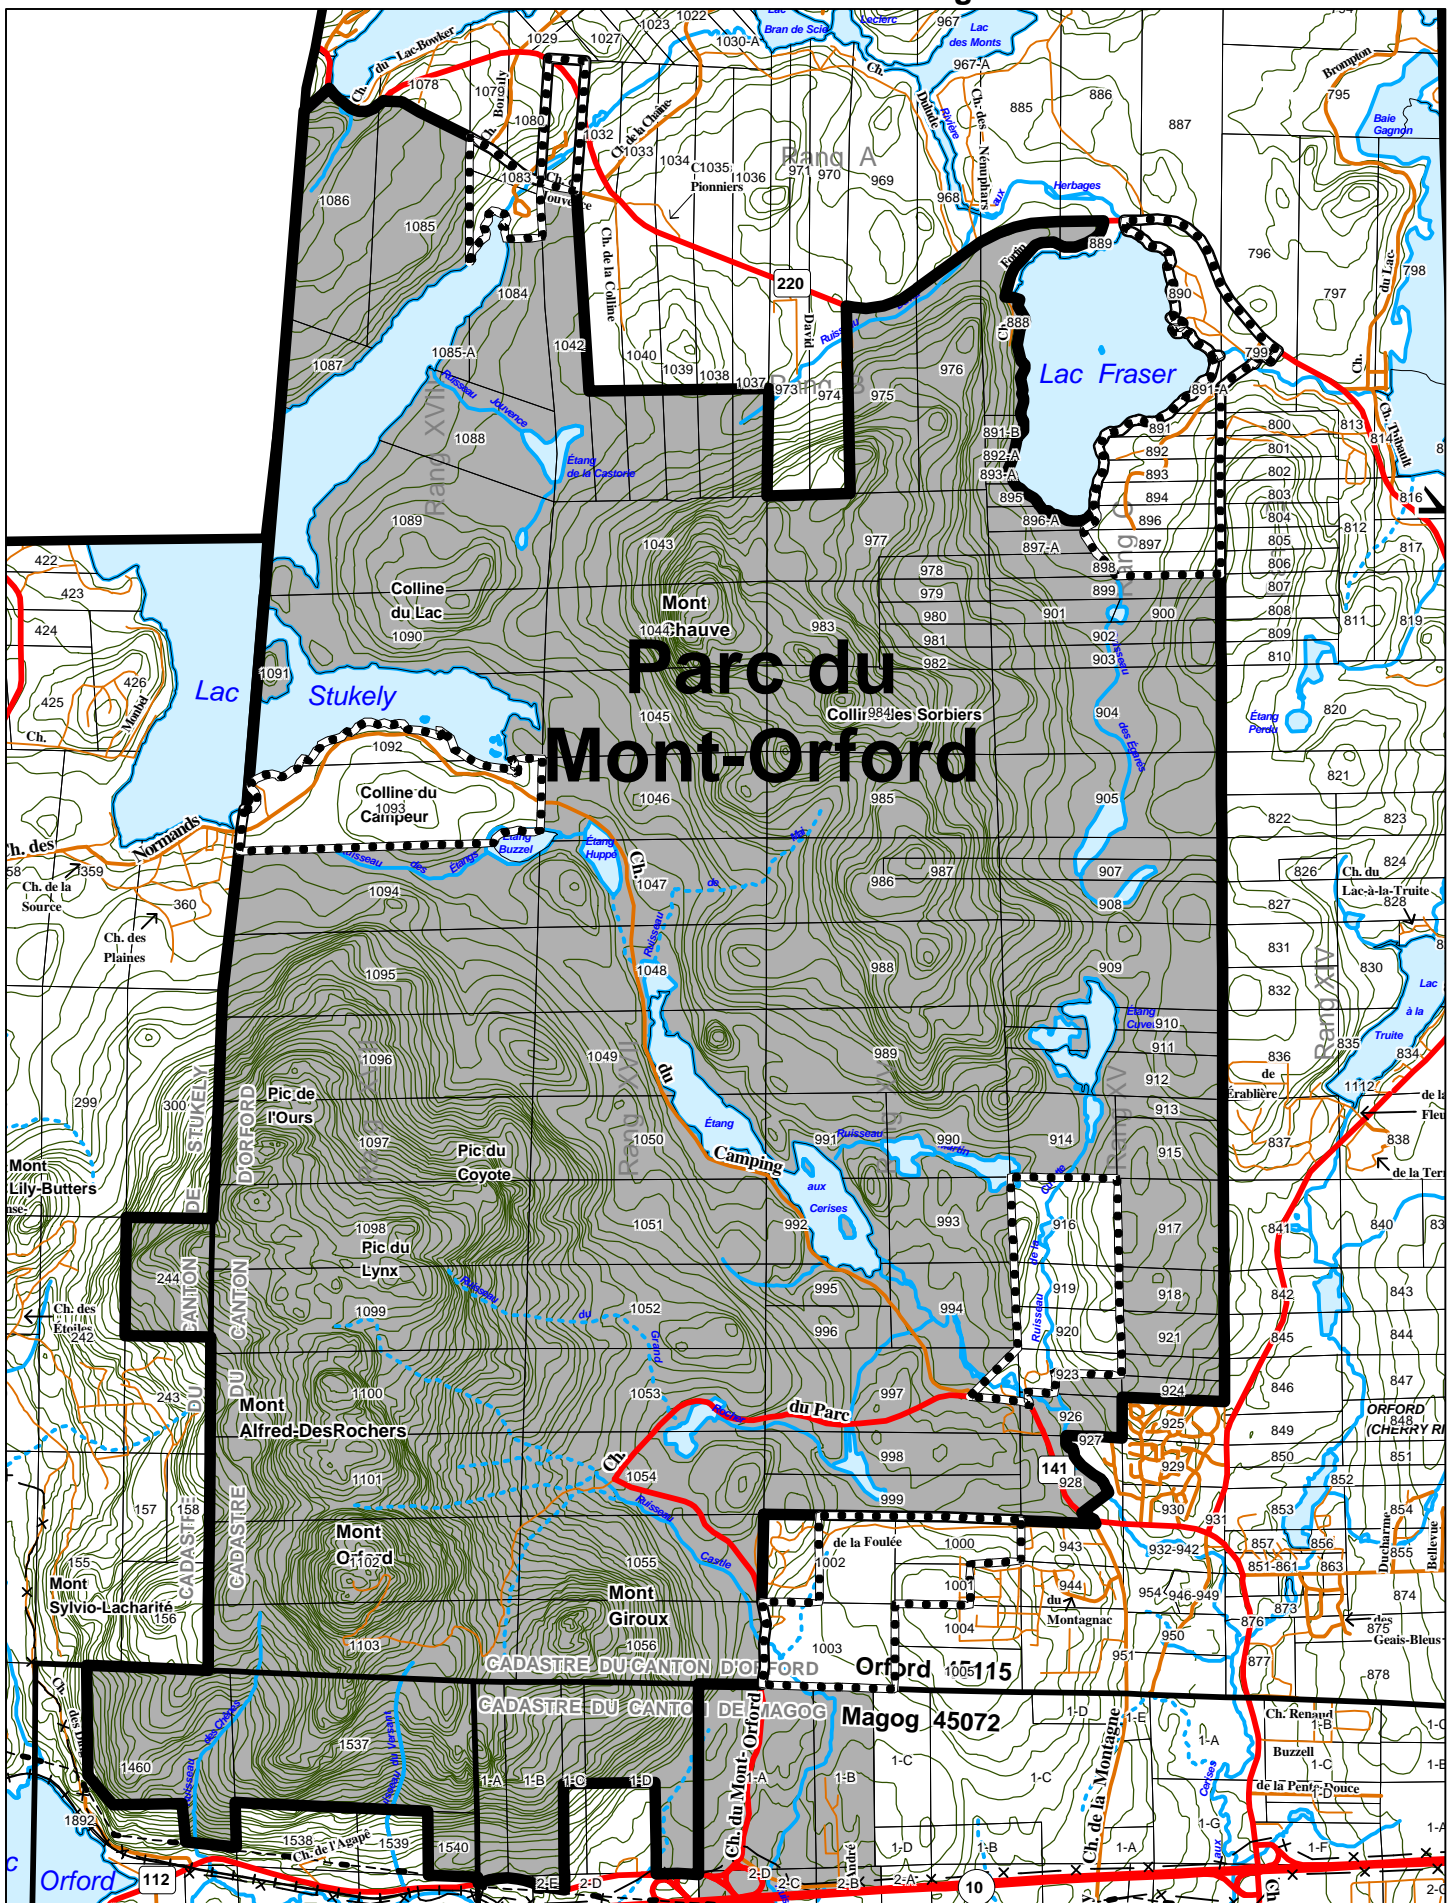


TERRITOIRE DE DÉVELOPPEMENT RÉCRÉO-TOURISTIQUE D'INTÉRÊT PARTICULIER

PARC PROVINCIAL DU MONT-ORFORD

SECTEUR MODIFIÉ

Réalisation : Claude Poulin

Extrait de la carte A3
Les territoires d'intérêt régional,
accompagnant le schéma d'aménagement révisé
(Règlement numéro 8-98)

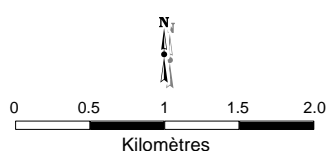

MRC
Memphrémagog

Septembre 2003