


# MRC de Memphrémagog







Modification du schéma d'aménagement révisé (règlement numéro 8-98)

## Règlement numéro 8-03

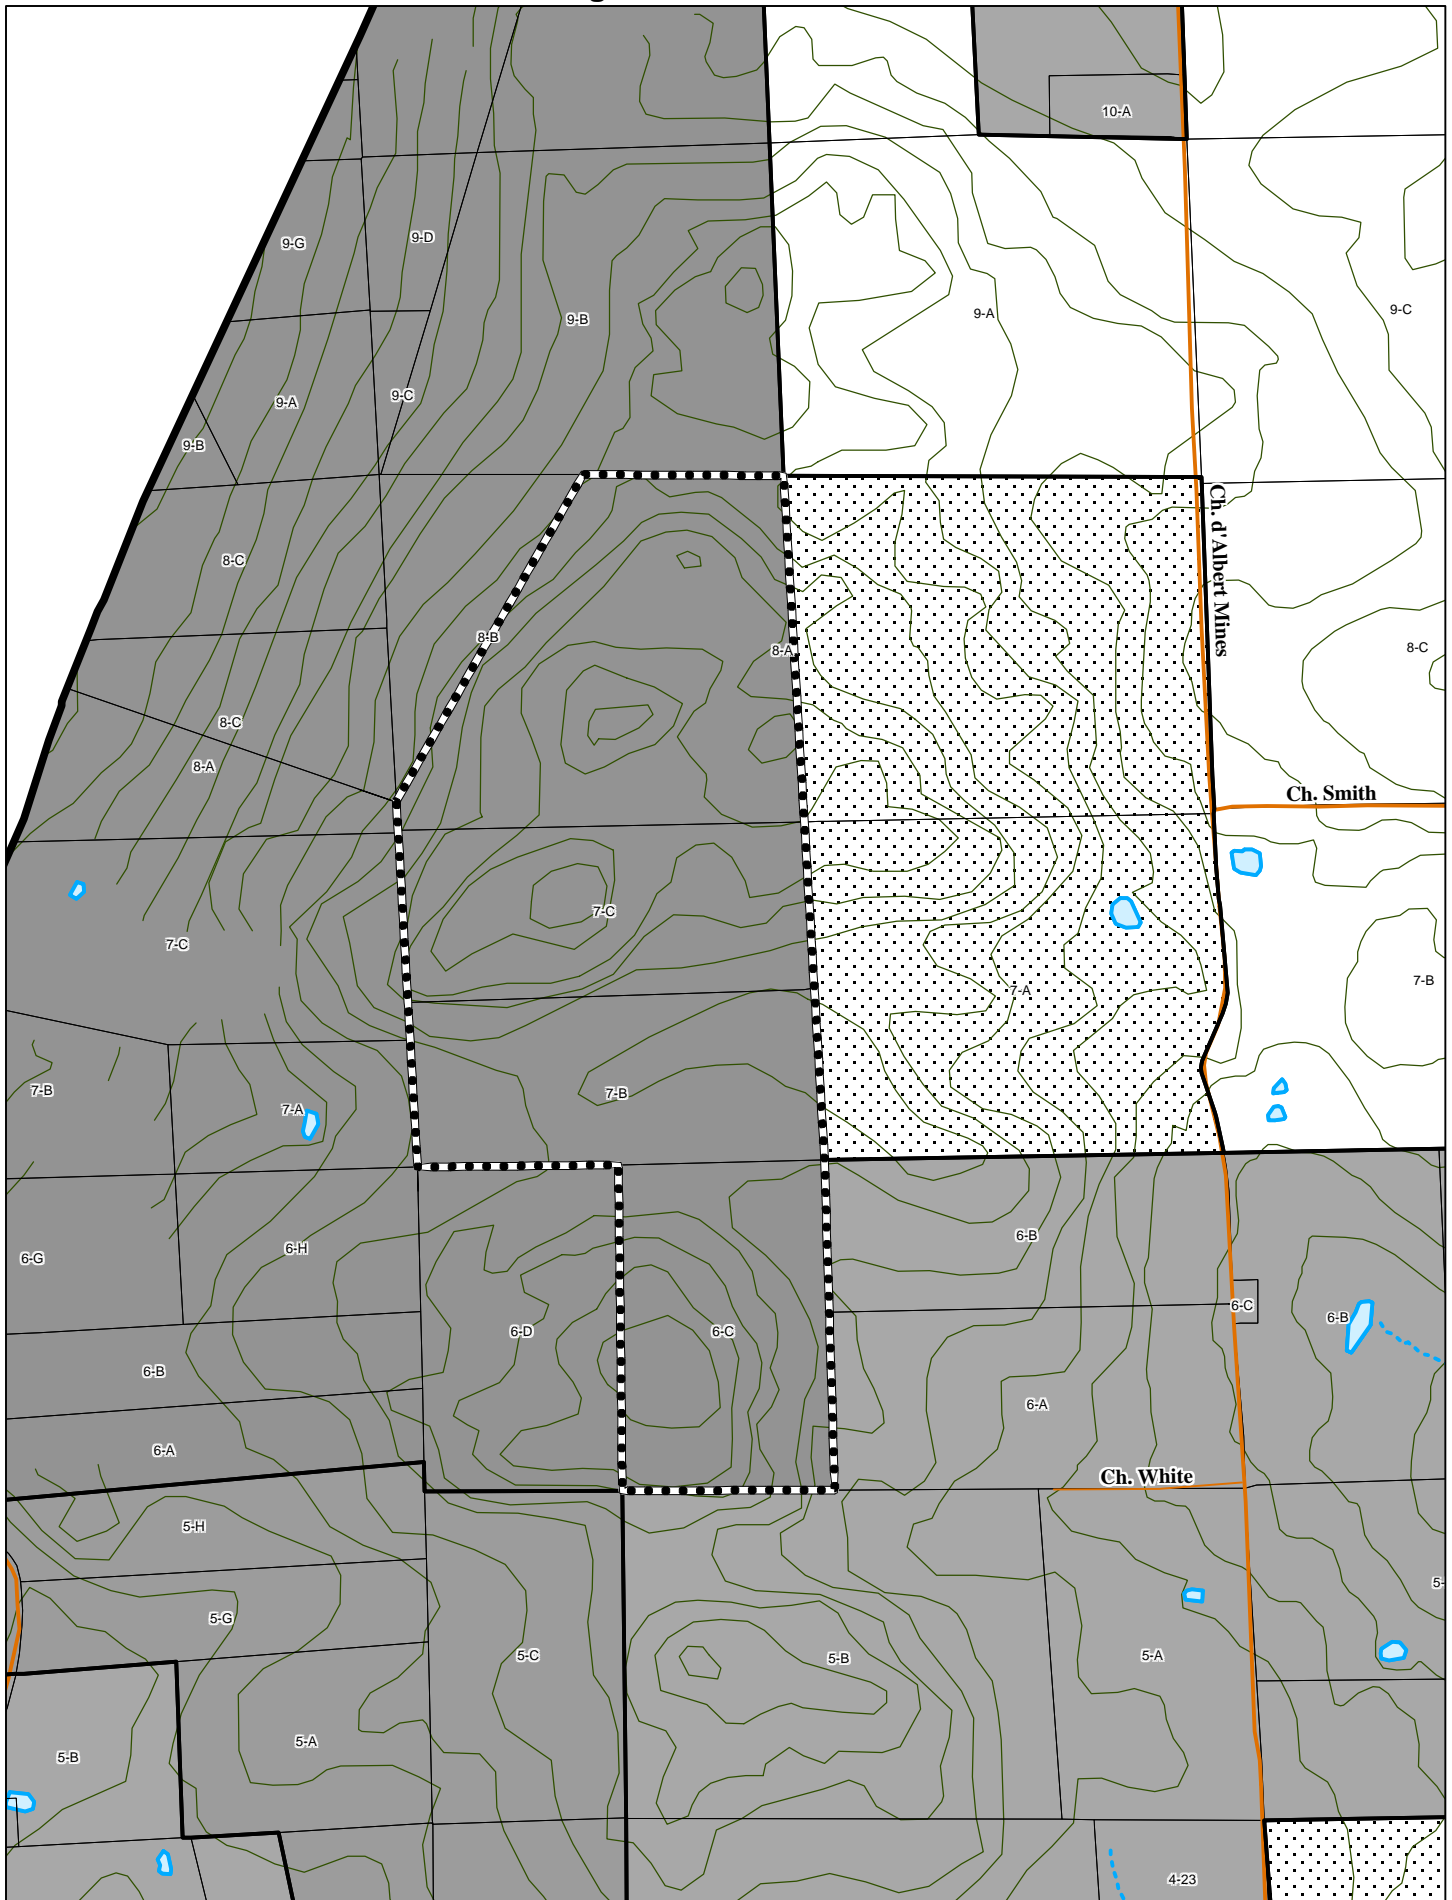Carte A1 - Les grandes affectations du territoire

Annexe 2

  

	AGRICOLE		RURALE
	AGRO-FORESTIÈRE		EXTRACTION
	RURALE-FORESTIÈRE		SECTEUR MODIFIÉ