MRC de Memphrémagog

Modification du schéma d'aménagement révisé (réglement numéro 8-98)

Réglement numéro 8-03

Carte A1 - Les grandes affectations du territoire

Annexe 3

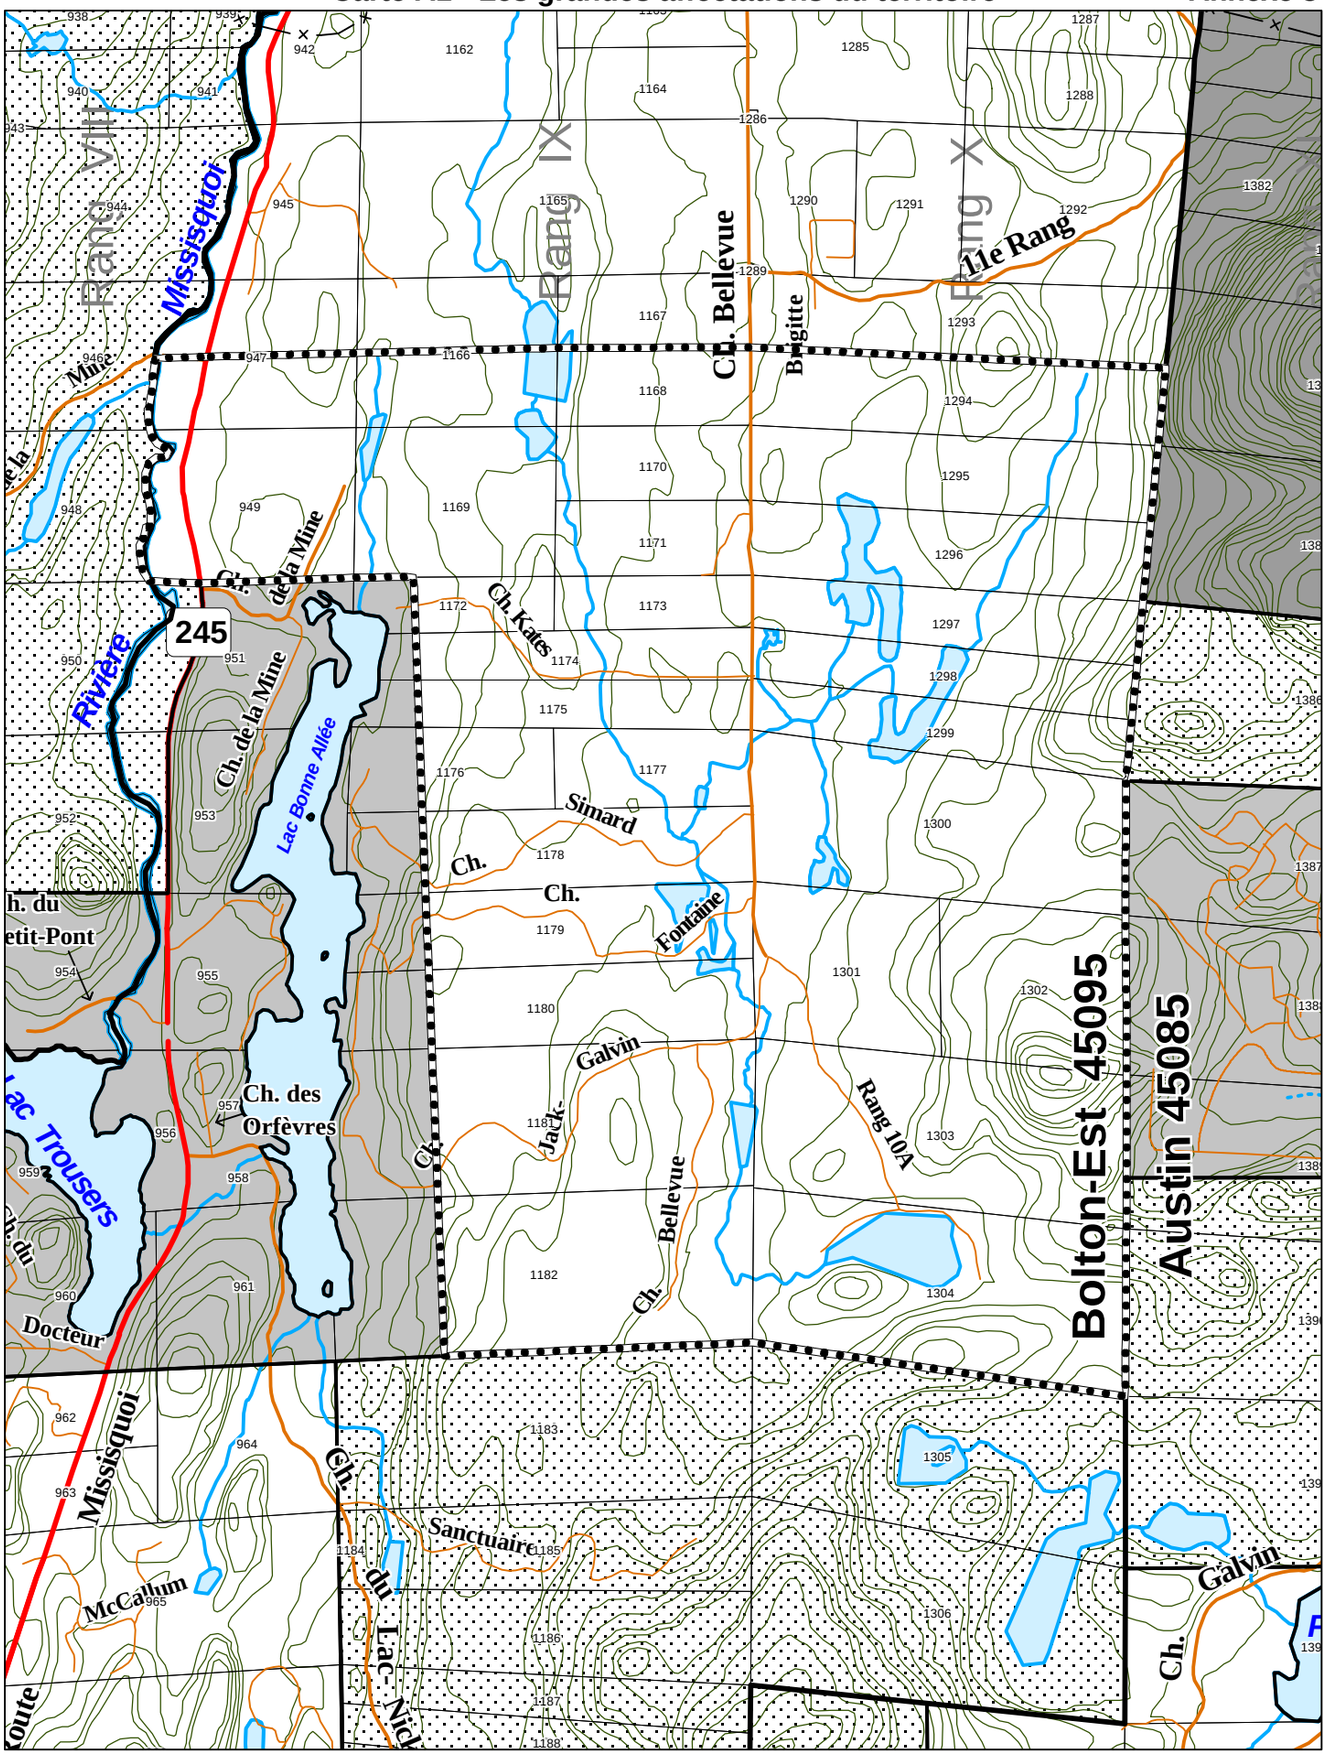

AGRO-FORESTIÈRE

RURALE-FORESTIÈRE

RURALE

RÉSIDENTIELLE-VILLÉGIATURE

SECTEUR MODIFIÉ

Extrait de la carte A1
Les grandes affectations du territoire,
accompagnant le schéma d'aménagement révisé
(Règlement numéro 8-98)

N

0 150 300 450

Mètres

Réalisation : Claude Poulin

Septembre 2003