


MRC de Memphrémagog

Modification du schéma d'aménagement révisé (règlement numéro 8-98)

Règlement numéro 8-03

Carte A1 - Les grandes affectations du territoire

Annexe 4

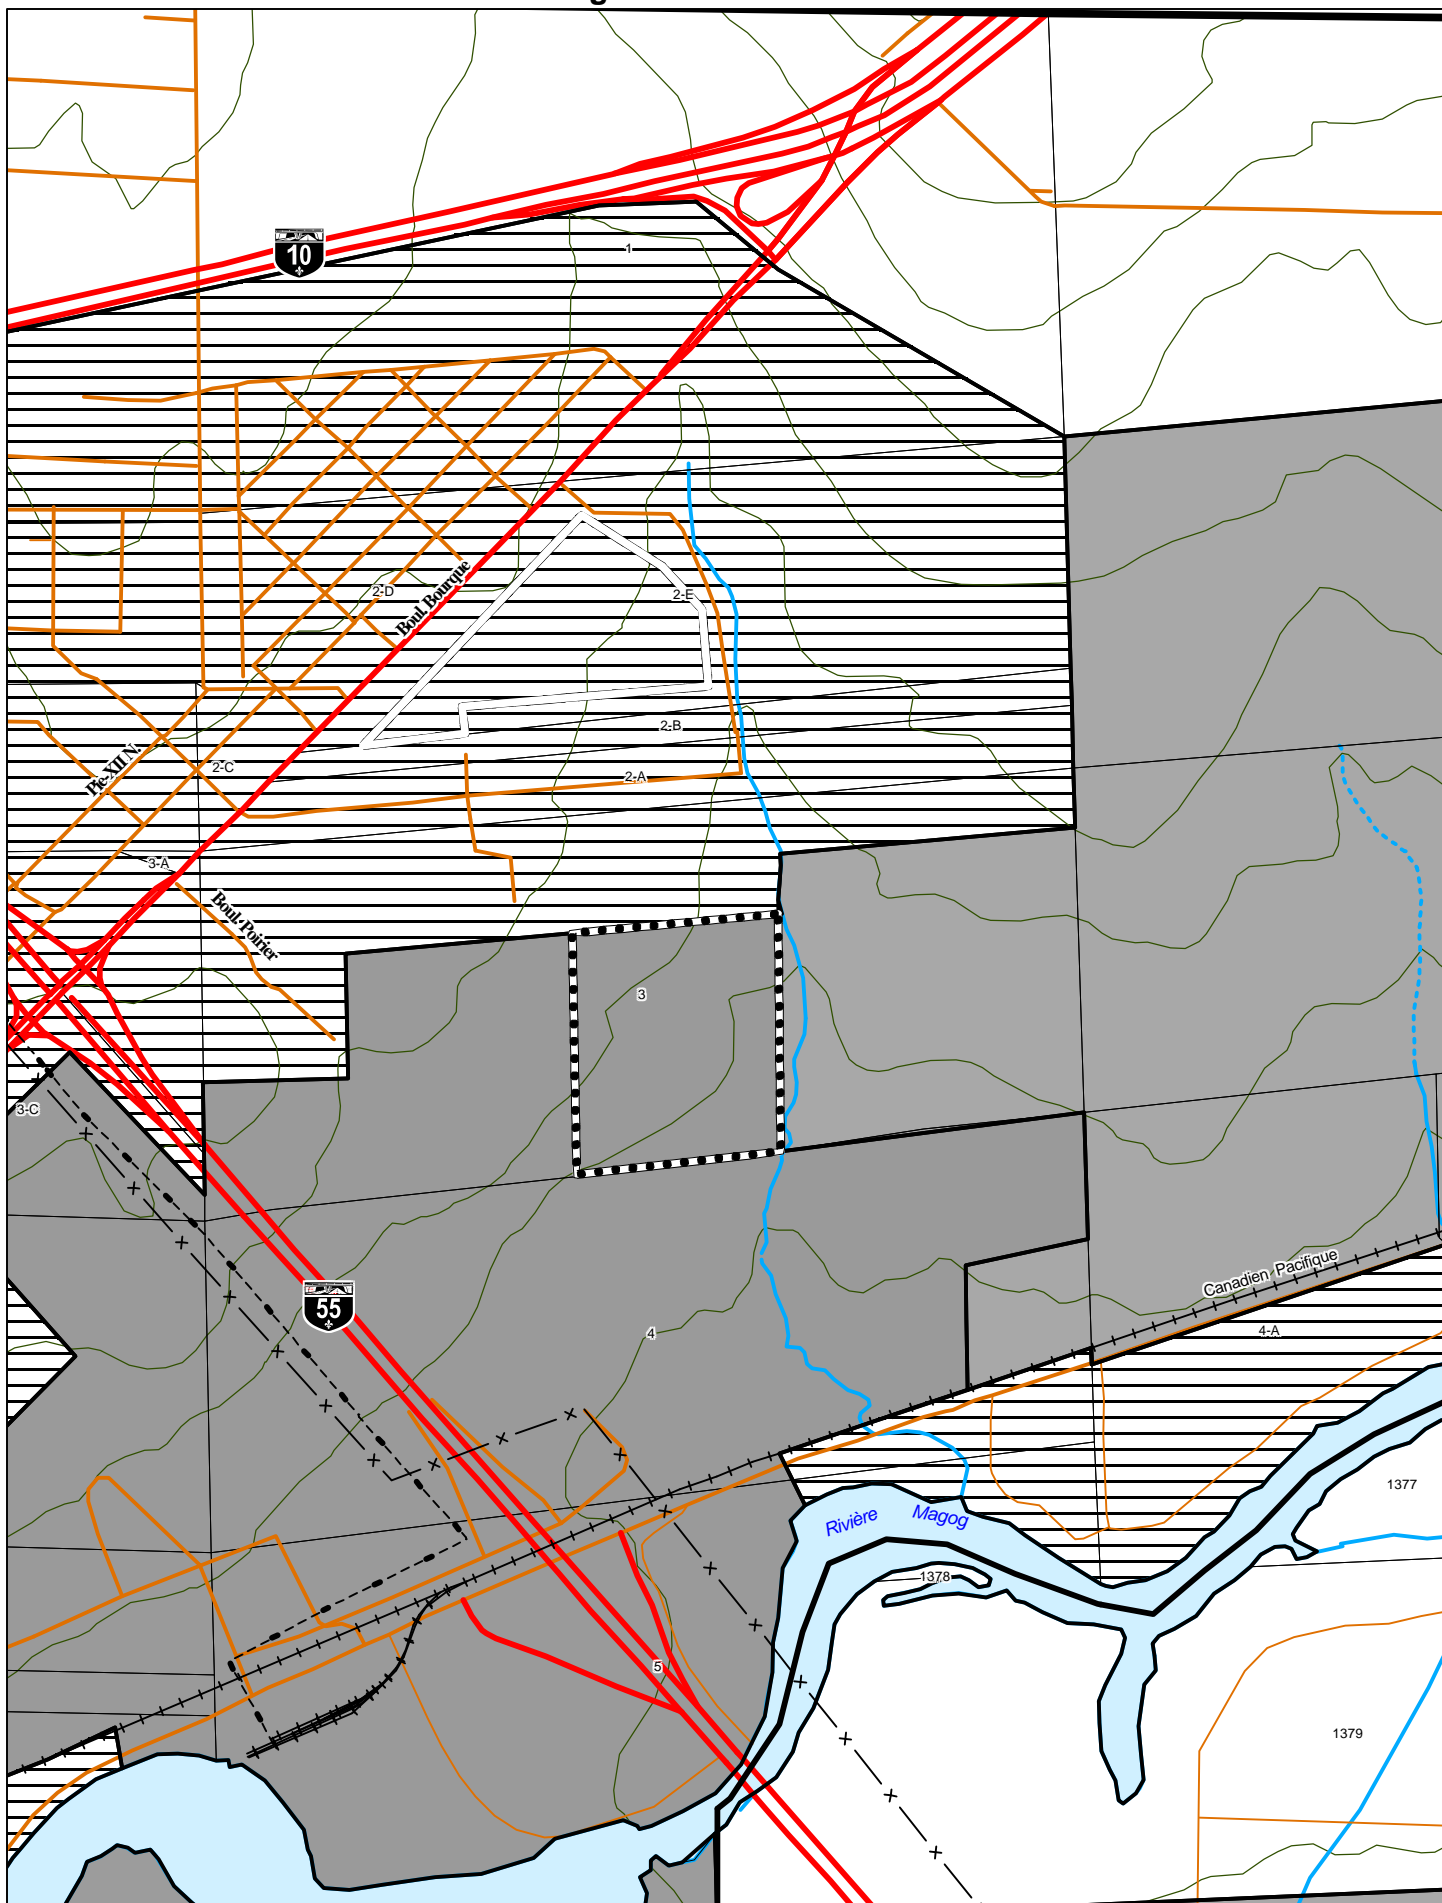


AGRICOLE



AGRO-FORESTIÈRE



RURALE

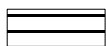

URBAINE-INTERMUNICIPALE




INDUSTRIELLE



SECTEUR MODIFIÉ

Extrait de la carte A1
Les grandes affectations du territoire,
accompagnant le schéma d'aménagement révisé
(Règlement numéro 8-98)

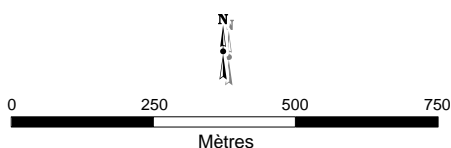

Réalisation : Claude Poulin

MRC
Memphrémagog

Septembre 2003