



MRC de Memphrémagog

Modification du schéma d'aménagement révisé (règlement numéro 8-98)

Règlement numéro 8-03


Carte A1 - Les grandes affectations du territoire

Annexe 7b

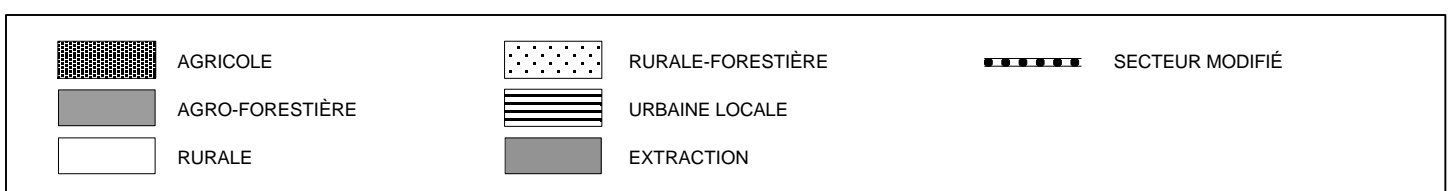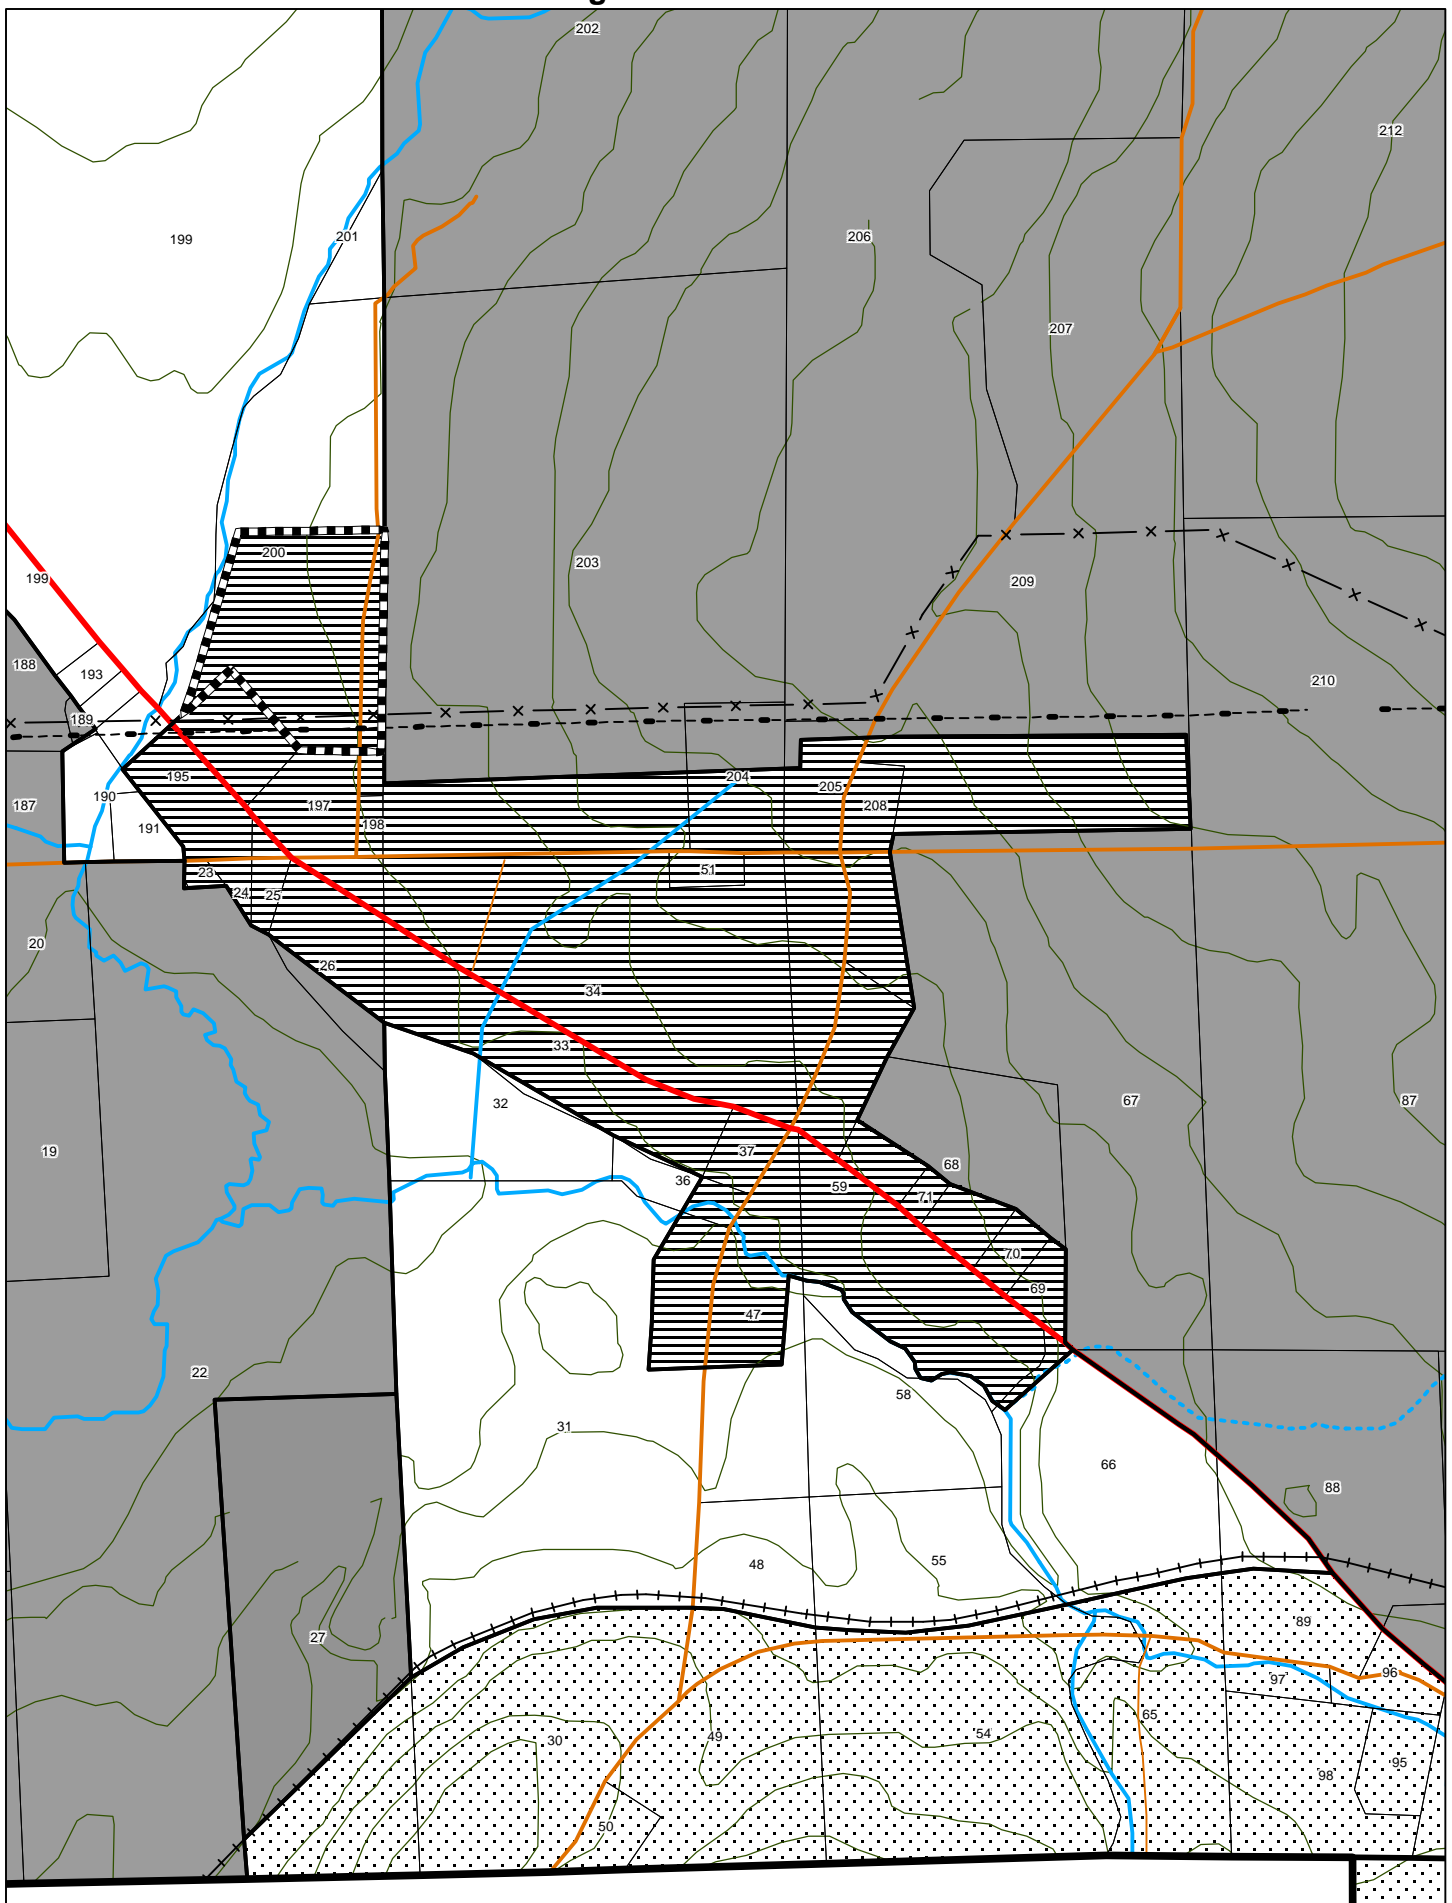

Réalisation : Claude Poulin

Extrait de la carte A1
Les grandes affectations du territoire,
accompagnant le schéma d'aménagement révisé
(Règlement numéro 8-98)

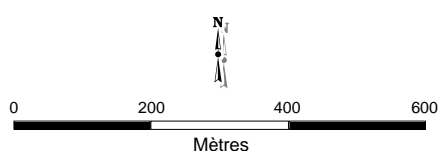

MRC
Memphrémagog

Novembre 2003