


Annexe de la demande vol. 12E-18

Tronçon du Nouveau-Brunswick Carte générale - Révision (Feuille 18)

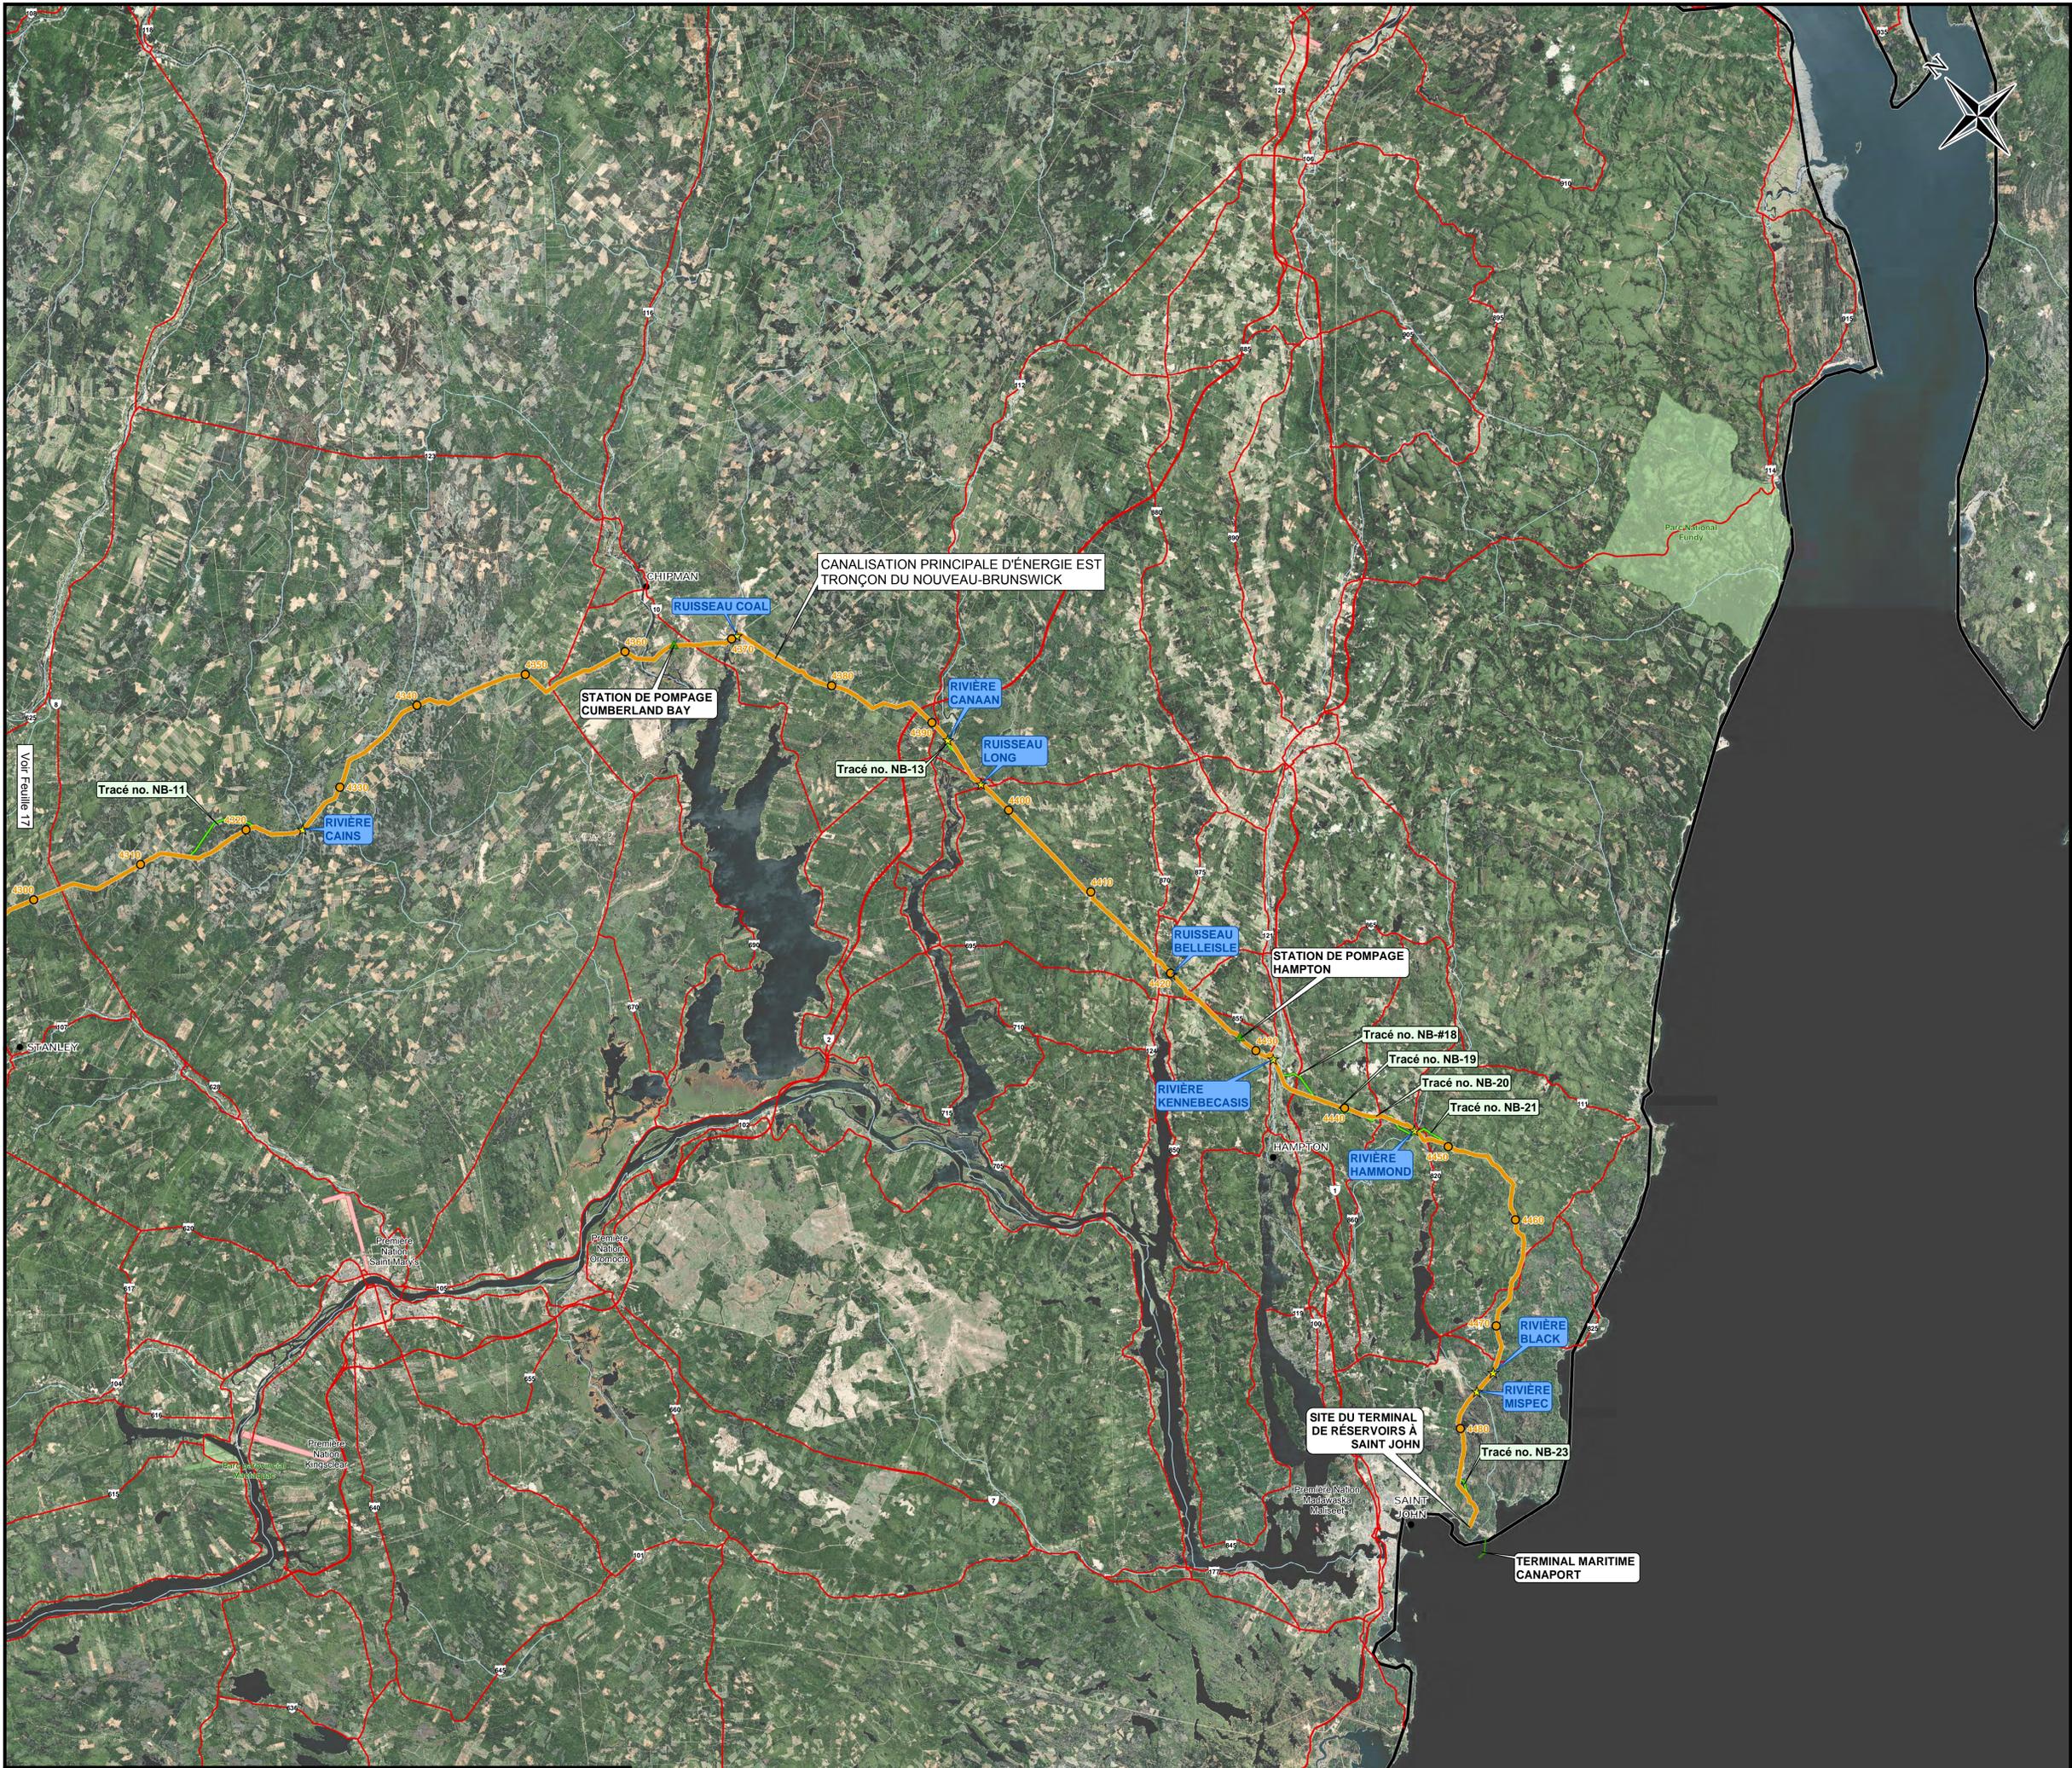

 **OLÉODUC ÉNERGIE EST LTÉE**

CANALISATION PRINCIPALE D'ÉNERGIE EST TRONÇON DU NOUVEAU-BRUNSWICK (DE CUMBERLAND BAY À SAINT JOHN)

CARTE GÉNÉRALE

1:200,000 0 2.5 5 10 15 km

18 déc 2014 I-0018-14 Révision n° 1

Feuille 18 Tracé: New_Brunswick_Centerline_20140116

-  Tronçon du Nouveau-Brunswick 10km KP
-  Canalisation principale d'Énergie Est (tronçon du Nouveau-Brunswick)
-  Canalisation principale d'Énergie Est (tronçon du Nouveau-Brunswick Rév Décembre 2014)
-  Installation proposée
-  Franchissement sans tranchée proposé
-  Terminal maritime proposé
-  Route principale
-  Chemin de fer
-  Ville/Municipalité (emplacements portes ouvertes 2013/2014)
-  Collectivités autochtones
-  Parcs / Zones protégées
-  Rivière / Ruisseau

Les sites des installations le long des sections du pipeline qui ont été réalignées seront déplacés conformément aux critères d'emplacement décrits dans la demande et l'EES.

Les sites des installations le long des sections du pipeline qui ont été réalignées seront déplacés conformément aux critères d'emplacement décrits dans la demande et l'EES.