

324

PR4.2.2.17

Projet Oléoduc Énergie Est de
TransCanada – section québécoise


6211-18-018

Annexe de la demande vol. 12L-90

Tronçon du Nouveau-Brunswick – Secteur de Hampton

Carte détaillée du tracé (Feuille 72)

Tableau de référence des franchissements des cours d'eau					
No index	ID du franchissement	Nom du cours d'eau	Principale méthode de franchissement	Latitude	Longitude
1	NB-643-00	Tributaire du ruisseau Bloomfield	Isolé	N 45-36-26.457	O 65-47-7.957
2	NB-652-00	Tributaire de la rivière Kennebecasis	Isolé	N 45-35-5.935	O 65-46-44.165
3	NB-644-00	Rivière Kennebecasis	Sans tranchée	N 45-34-48.221	O 65-46-38.167
4	NB-645-00	Tributaire de la crique Passekeag	Isolé	N 45-31-45.428	O 65-46-20.051
5	NB-646-00	Haut de la crique Passekeag	Isolé	N 45-31-15.501	O 65-46-1.321
6	NB-472-00	Ruisseau Titus	Isolé	N 45-30-22.798	O 65-45-25.394
7	NB-472-02	Tributaire de la rivière Hammond	Isolé	N 45-29-57.552	O 65-45-9.810
8	NB-472-04	Tributaire du ruisseau Salt Springs	Isolé	N 45-28-19.434	O 65-43-48.768
9	NB-473-00	Ruisseau Salt Springs	Isolé	N 45-28-17.320	O 65-43-46.004
10	NB-473-01	Tributaire du ruisseau Salt Springs	Isolé	N 45-28-15.522	O 65-43-40.776
11	NB-474-00	Rivière Hammond	Sans tranchée	N 45-27-50.352	O 65-43-38.360
12	NB-475-00	Bas de South Stream	Isolé	N 45-27-8.605	O 65-43-36.039
13	NB-476-00	Haut de South Stream	Isolé	N 45-25-48.995	O 65-42-41.011
14	NB-477-00	Tributaire du ruisseau Germaine	Isolé	N 45-23-47.885	O 65-41-36.894
15	NB-647-00	Ruisseau Germaine	Isolé	N 45-23-14.906	O 65-41-42.941
16	NB-479-02	Crique Gardner	Tranchée à ciel ouvert	N 45-22-44.297	O 65-41-55.524
17	NB-479-01	Tributaire de la crique Gardner	Tranchée à ciel ouvert	N 45-22-33.628	O 65-42-19.574
18	NB-479-03	Tributaire de la crique Gardner	Tranchée à ciel ouvert	N 45-22-23.742	O 65-42-35.580
19	NB-479-04	Tributaire de la crique Gardner	Tranchée à ciel ouvert	N 45-22-16.824	O 65-42-47.860
20	NB-480-00	Tributaire de la crique Gardner	Tranchée à ciel ouvert	N 45-21-54.343	O 65-43-3.522
21	NB-481-00	Tributaire de la crique Gardner	Isolé	N 45-21-32.527	O 65-43-24.434
22	NB-481-02	Tributaire de la crique Gardner	Isolé	N 45-21-21.484	O 65-43-42.442
23	NB-648-00	Tributaire de la rivière Black	Isolé	N 45-21-11.579	O 65-43-45.862
24	NB-481-01	Tributaire de la rivière Black	Tranchée à ciel ouvert	N 45-21-6.891	O 65-43-45.207
25	NB-482-00	Tributaire du Br. E de la rivière Black	Isolé	N 45-19-34.549	O 65-46-53.056
26	NB-483-00	Tributaire de la rivière Black	Isolé	N 45-19-21.599	O 65-48-13.275
27	NB-484-00	Tributaire de la rivière Black	Isolé	N 45-18-0.135	O 65-50-13.401
28	NB-485-00	Rivière Black	Sans tranchée	N 45-17-35.090	O 65-51-29.320
29	NB-658-00	Lac McDonald	Isolé	N 45-17-35.791	O 65-51-58.639
30	NB-486-00	Rivière Mispec	Sans tranchée	N 45-17-32.392	O 65-53-5.901
31	NB-448-00	Tributaire de la rivière Mispec	Isolé	N 45-17-31.596	O 65-53-52.004
32	NB-449-00	Tributaire de la rivière Mispec	Isolé	N 45-17-31.592	O 65-53-52.526
33	NB-659-00	Tributaire de la rivière Mispec	Isolé	N 45-17-29.720	O 65-54-0.586
34	NB-450-00	Tributaire de la rivière Mispec	Isolé	N 45-17-31.081	O 65-54-3.472
35	NB-660-00	Tributaire du ruisseau Beaver	Isolé	N 45-17-21.538	O 65-54-56.223
36	NB-649-00	Tributaire du lac Beaver	Isolé	N 45-17-21.866	O 65-55-1.650
37	NB-650-00	Tributaire du lac Beaver	Isolé	N 45-17-15.546	O 65-55-14.555
38	NB-651-00	Tributaire du lac Beaver	Isolé	N 45-17-12.751	O 65-55-21.976
39	NB-305-00	Tributaire du ruisseau Brandy	Isolé	N 45-16-23.984	O 65-56-4.402
40	NB-306-00	Tributaire du ruisseau Brandy	Isolé	N 45-16-17.454	O 65-56-13.034
41	NB-307-00	Tributaire du ruisseau Brandy	Isolé	N 45-16-7.158	O 65-56-28.165
42	NB-308-00	Tributaire du ruisseau Brandy	Isolé	N 45-15-55.692	O 65-56-54.751
43	NB-309-00	Ruisseau Brandy	Isolé	N 45-15-55.364	O 65-56-55.691
44	NB-310-00	Tributaire du lac Calvert	Isolé	N 45-15-33.124	O 65-57-42.012
45	NB-311-00	Tributaire du lac Calvert	Isolé	N 45-15-27.432	O 65-57-54.403
46	NB-661-00	Tributaire du ruisseau Bean	Isolé	N 45-15-28.163	O 65-57-57.605
47	NB-312-00	Tributaire du lac Calvert	Isolé	N 45-15-24.163	O 65-58-1.927
48	NB-313-00	Ruisseau Bean	Isolé	N 45-14-47.481	O 65-58-23.462
49	NB-454-00	Ruisseau Anthony's	Isolé	N 45-13-36.743	O 65-59-28.972

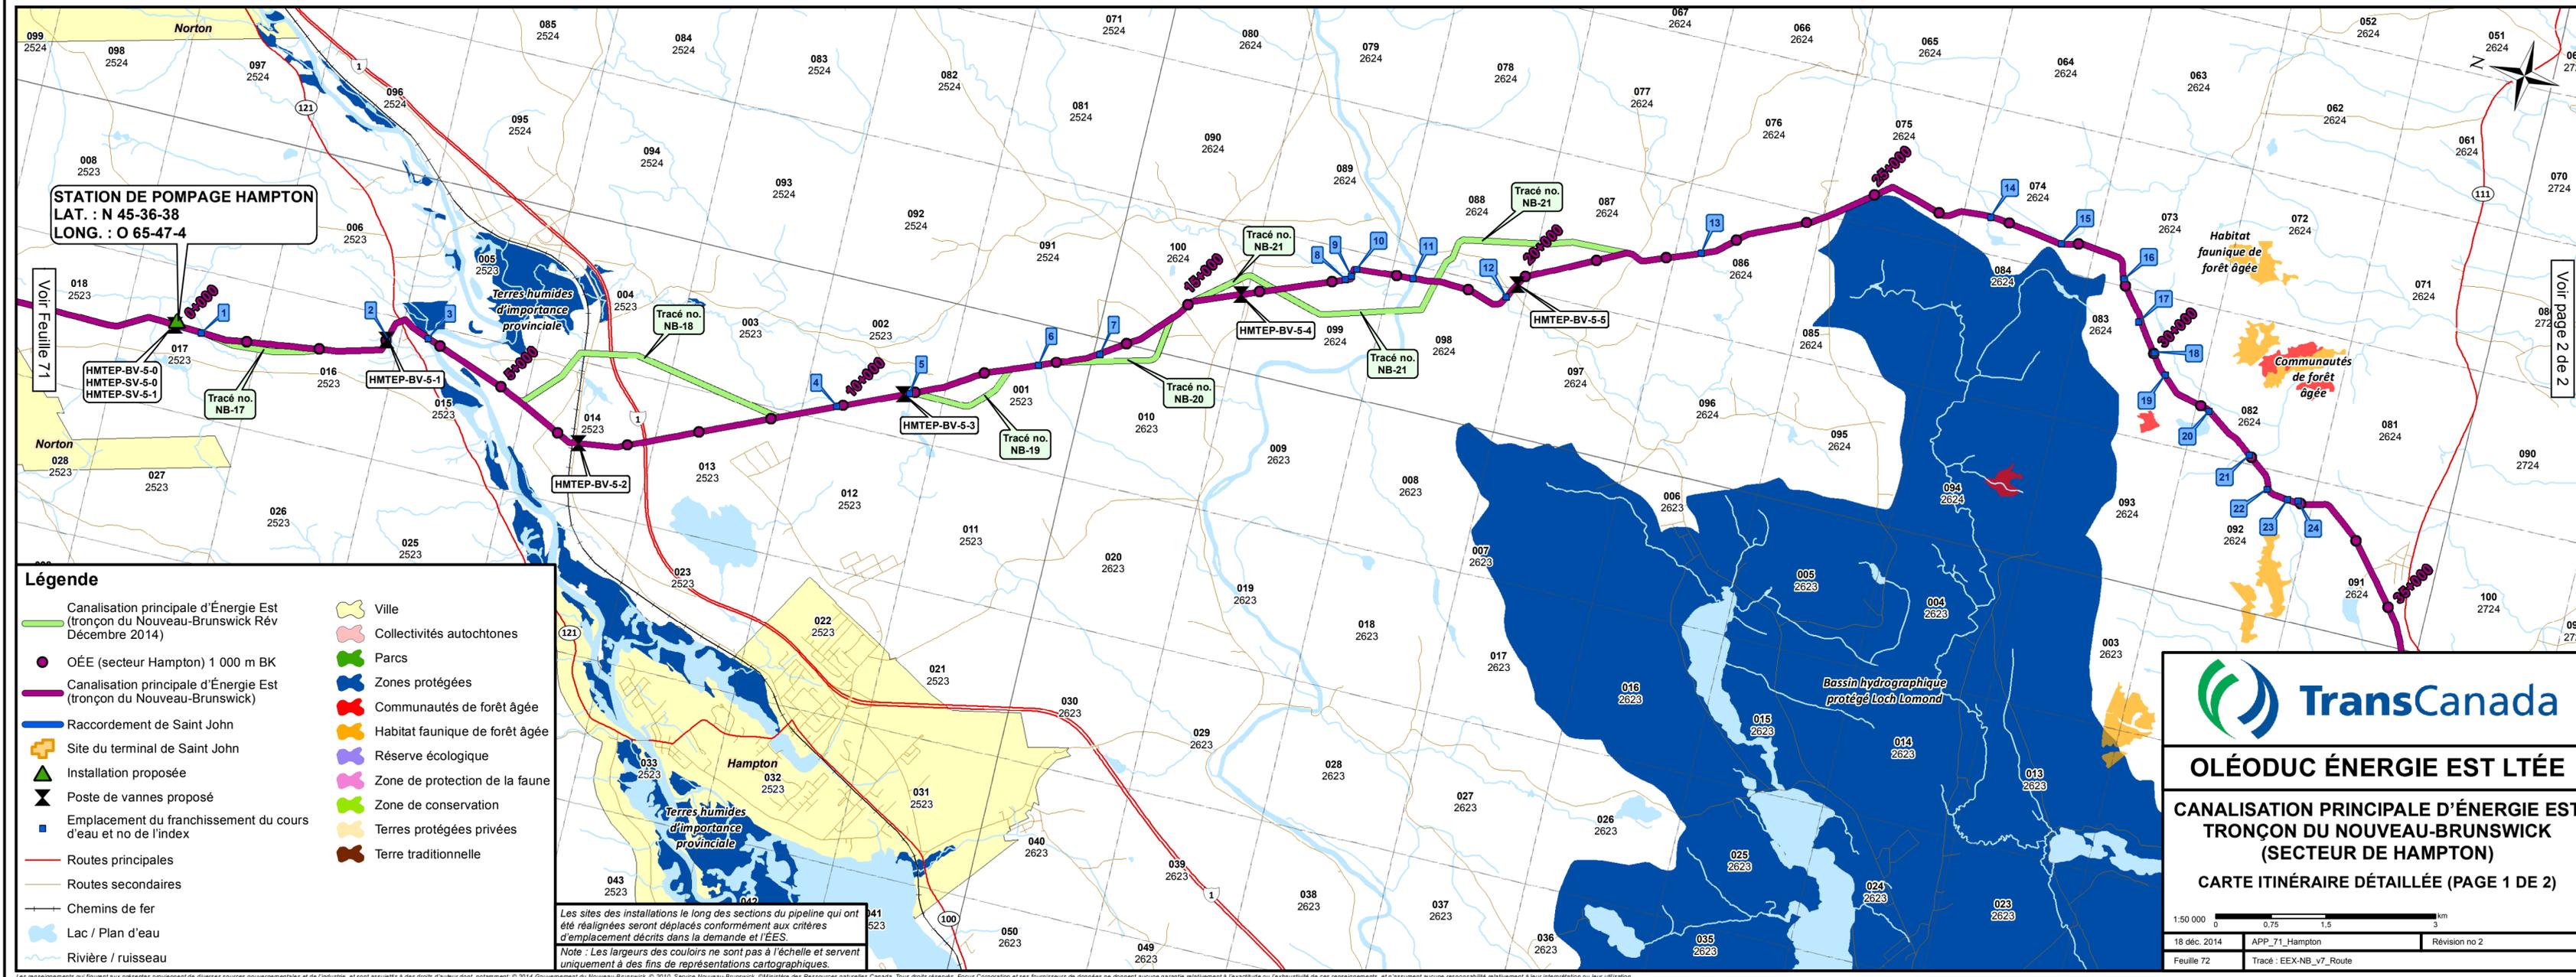

Les renseignements qui figurent aux présentes proviennent de diverses sources gouvernementales et de l'industrie, et sont assujettis à des droits d'auteur dont, notamment, © 2014 Gouvernement du Nouveau-Brunswick, © 2010, Service Nouveau-Brunswick, © Ministère des Ressources naturelles Canada. Tous droits réservés. Focus Corporation et ses fournisseurs de données ne donnent aucune garantie relativement à l'exactitude ou l'exhaustivité de ces renseignements, et n'assument aucune responsabilité relativement à leur interprétation ou leur utilisation.

