


Annexe de la demande vol. 12K-74

Tronçon de Québec – Section Saint-André Est and Lachute Carte détaillée du tracé – Révision (Feuille 56)

No index	ID du franchissement	Nom du cours d'eau	Principale méthode de franchissement	Latitude	Longitude
1	QC-MLO03	Cours d'eau non désigné	Isolé	N 45-31-6	O 74-22-27
2	QC-MLO03A	Cours d'eau non désigné	Isolé	N 45-31-34	O 74-22-27
3	QC-MLO04	Cours d'eau non désigné	Isolé	N 45-31-39	O 74-22-13
4	QC-MLO04B	Ruisseau à Charrette # 16364	Isolé	N 45-32-3	O 74-22-16
5	QC-MLO05A	Cours d'eau non désigné	Isolé	N 45-32-36	O 74-22-13
6	QC-MLO06B	Cours d'eau non désigné	Isolé	N 45-32-59	O 74-22-31
7	QC-MLO07	Rivière des Outouais	Tranchée à ciel ouvert	N 45-33-37	O 74-22-37
8	QC-MLO07A	Cours d'eau non désigné	Isolé	N 45-33-42	O 74-22-37
9	QC-MLO08	Cours d'eau non désigné	Isolé	N 45-34-7	O 74-21-4
10	QC-MLO09	Cours d'eau non désigné	Isolé	N 45-34-37	O 74-21-0
11	QC-MLO10	Rivière du Nord	Sans tranchée (FDH)	N 45-34-42	O 74-21-0
12	QC-MLO11	Ruisseau Brédelle-Saint-Jacques # 8899	Isolé	N 45-35-15	O 74-21-9
13	QC-MLO12	Ruisseau Roger-Bendley # 8399	Isolé	N 45-35-23	O 74-21-17
14	QC-MLO13	Cours d'eau non désigné	Isolé	N 45-35-27	O 74-21-7
15	QC-MLO14	Cours d'eau non désigné	Isolé	N 45-35-56	O 74-21-12
16	QC-MLO15	Cours d'eau non désigné	Isolé	N 45-36-23	O 74-21-17
17	QC-MLO18	Ruisseau Geneva # 8399	Isolé	N 45-36-36	O 74-21-19
18	QC-MLO19	Ruisseau Saint-Jacques-Saint-Jacques # 4034	Isolé	N 45-36-43	O 74-21-20
19	QC-MLO20	Ruisseau Saint-André-Saint-Jacques # 4034	Isolé	N 45-37-12	O 74-21-8
20	QC-MLO21	Ruisseau Saint-André-Saint-Jacques # 4034	Isolé	N 45-37-13	O 74-20-54
21	QC-MLO21A	Walker # 7522	Isolé	N 45-37-52	O 74-19-48
22	QC-MLO22	Ruisseau Stong # 7503	Isolé	N 45-38-15	O 74-18-43
23	QC-MLO22B	Cours d'eau non désigné	Isolé	N 45-38-17	O 74-17-36
24	QC-MLO22C	Ruisseau Vide-Sac # 2923	Isolé	N 45-38-20	O 74-17-6
25	QC-MLO23	Ruisseau Vide-Sac # 2923	Isolé	N 45-38-22	O 74-17-2
26	QC-MLO23A	Cours d'eau non désigné	Isolé	N 45-38-28	O 74-16-3
27	QC-MLO24	Cours d'eau non désigné	Isolé	N 45-38-59	O 74-14-30
28	QC-MLO26	Cours d'eau non désigné	Isolé	N 45-39-4	O 74-13-40
29	QC-MLO27A	Cours d'eau non désigné	Isolé	N 45-39-42	O 74-12-33
30	QC-MLO28A	Cours d'eau non désigné	Isolé	N 45-39-45	O 74-12-28
31	QC-MLO29	Silverston # 13080	Isolé	N 45-39-52	O 74-12-15
32	QC-MLO31	Br. no 2 de Pontier # 15022	Isolé	N 45-40-16	O 74-12-45
33	QC-MLO32	Pontier # 15022	Isolé	N 45-40-22	O 74-11-9
34	QC-MLO34	Ruisseau Bertrand # 15015	Isolé	N 45-40-46	O 74-9-40
35	QC-MLO34A	Cours d'eau non désigné	Isolé	N 45-40-51	O 74-8-41
36	QC-MLO35	Ruisseau Morand # 7889	Isolé	N 45-40-52	O 74-8-29
37	QC-MLO35A	Br. no 1 du ruisseau Henri-Giroux # 1239	Isolé	N 45-40-59	O 74-7-14
38	QC-MLO36A	Deschambault # 10453	Isolé	N 45-40-20	O 74-6-43
39	QC-MLO36B	Deschambault # 10453	Isolé	N 45-40-7	O 74-6-29
40	QC-MLO37B	Ruisseau Henri-Giroux # 1239	Isolé	N 45-40-3	O 74-5-49
41	QC-MLO37C	Cours d'eau non désigné	Isolé	N 45-40-2	O 74-5-39
42	QC-MLO37D	Loais-Rodriguez # 13289	Isolé	N 45-40-11	O 74-5-20
43	QC-MLO38A	Huot # 5670	Isolé	N 45-39-53	O 74-4-30
44	QC-MLO38B	Ruisseau Meunier # 6983	Isolé	N 45-39-52	O 74-4-2
45	QC-MLO39A	Leconte # 4934	Isolé	N 45-40-8	O 74-0-56
46	QC-MLO40A	Cours d'eau non désigné	Isolé	N 45-40-42	O 74-0-7
47	QC-MLO42A	Lachute # 1624 ou Br. no 5 de la rivière Sainte-Marie # 1624	Isolé	N 45-41-8	O 73-59-30
48	QC-MLO42B	Cours d'eau non désigné	Isolé	N 45-41-13	O 73-59-24
49	QC-MLO43A	Nantel # 1624 ou Br. no 3 de la rivière Sainte-Marie # 1624	Isolé	N 45-41-34	O 73-58-54
50	QC-MLO44A	Cyr # 1624 ou Br. no 2 de la rivière Sainte-Marie # 1624	Isolé	N 45-41-50	O 73-58-31
51	QC-MLO44B	Rivière Sainte-Marie # 1624	Isolé	N 45-41-51	O 73-58-30
52	QC-MLO45A	Cours d'eau non désigné	Isolé	N 45-43-44	O 73-57-53
53	QC-MLO45B	Cours d'eau non désigné	Isolé	N 45-43-7	O 73-57-53
54	QC-MLO46A	Cours d'eau non désigné	Isolé	N 45-43-17	O 73-57-45
55	QC-MLO47A	Cours d'eau non désigné	Isolé	N 45-43-25	O 73-57-34
56	QC-MLO47B	Cours d'eau non désigné	Isolé	N 45-43-42	O 73-57-18
57	QC-MLO48A	Cours d'eau non désigné	Isolé	N 45-44-1	O 73-53-51
58	QC-MLO50	Ruisseau Corbeil # 104	Isolé	N 45-44-26	O 73-56-19
59	QC-MLO51	Cours d'eau non désigné	Isolé	N 45-44-39	O 73-56-2
60	QC-MLO52	Cours d'eau non désigné	Isolé	N 45-44-48	O 73-55-49
61	QC-MLO53	Cours d'eau non désigné	Isolé	N 45-45-6	O 73-55-25
62	QC-MLO54	Cours d'eau non désigné	Isolé	N 45-45-1	O 73-54-28
63	QC-MLO55	Cours d'eau non désigné	Isolé	N 45-45-1	O 73-54-28
64	QC-MLO56	Cours d'eau non désigné	Isolé	N 45-45-16	O 73-54-2

65	QC-MLO56A	Cours d'eau non désigné	Isolé	N 45-45-5	O 73-54-19
66	QC-MLO56B	Cours d'eau non désigné	Isolé	N 45-45-9	O 73-54-12
67	QC-MLO57	Cours d'eau non désigné	Isolé	N 45-45-18	O 73-53-59
68	QC-MLO58	Cours d'eau non désigné	Tranchée à ciel ouvert	N 45-45-31	O 73-53-37
69	QC-MLO58A	Cours d'eau non désigné	Isolé	N 45-45-34	O 73-53-31
70	QC-MLO59	Ruisseau Hogue-Therrien # 13642	Isolé	N 45-45-41	O 73-53-18
71	QC-MLO60	Cours d'eau non désigné	Isolé	N 45-45-46	O 73-53-10
72	QC-MLO60A	Cours d'eau non désigné	Isolé	N 45-45-49	O 73-53-6
73	QC-MLO60B	Cours d'eau non désigné	Isolé	N 45-45-52	O 73-53-0
74	QC-MLO61	Cours d'eau non désigné	Isolé	N 45-45-52	O 73-52-40
75	QC-MLO61A	Cours d'eau non désigné	Isolé	N 45-46-2	O 73-52-45
76	QC-MLO61B	Cours d'eau non désigné	Isolé	N 45-46-8	O 73-52-36
77	QC-MLO62	Cours d'eau non désigné	Isolé	N 45-46-10	O 73-52-33
78	QC-MLO63	Cours d'eau non désigné	Isolé	N 45-46-12	O 73-52-20
79	QC-MLO64	Cours d'eau non désigné	Isolé	N 45-46-19	O 73-52-21
80	QC-MLO64A	Cours d'eau non désigné	Isolé	N 45-46-26	O 73-52-11
81	QC-MLO65	Cours d'eau non désigné	Isolé	N 45-46-29	O 73-52-6
82	QC-MLO66	Cours d'eau non désigné	Isolé	N 45-46-31	O 73-52-4
83	QC-MLO66A	Cours d'eau non désigné	Isolé	N 45-46-35	O 73-51-58
84	QC-MLO66B	Cours d'eau non désigné	Isolé	N 45-46-39	O 73-51-3
85	QC-MLO67	Cours d'eau non désigné	Tranchée à ciel ouvert	N 45-46-52	O 73-51-31
86	QC-MLO67A	Cours d'eau non désigné	Isolé	N 45-46-54	O 73-51-29
87	QC-MLO68	Cours d'eau non désigné	Isolé	N 45-46-58	O 73-51-23
88	QC-MLO68A	Cours d'eau non désigné	Isolé	N 45-47-2	O 73-51-36
89	QC-MLO69	Cours d'eau non désigné	Isolé	N 45-47-9	O 73-51-3
90	QC-MLO70	Cours d'eau non désigné	Isolé	N 45-47-11	O 73-51-3
91	QC-MLO70A	Cours d'eau non désigné	Isolé	N 45-47-29	O 73-50-36
92	QC-MLO70B	Cours d'eau non désigné	Isolé	N 45-48-2	O 73-49-2
93	QC-MLO70C	Cours d'eau non désigné	Isolé	N 45-48-7	O 73-48-36
94	QC-MLO70D	Cours d'eau non désigné	Isolé	N 45-47-43	O 73-48-30
95	QC-MLO70E	Cours d'eau non désigné	Isolé	N 45-47-53	O 73-49-50
96	QC-MLO71A	Cours d'eau non désigné	Isolé	N 45-48-10	O 73-48-10
97	QC-MLO72A	Cours d'eau non désigné	Isolé	N 45-48-15	O 73-47-43
98	QC-MLO72B	Cours d'eau non désigné	Isolé	N 45-48-17	O 73-47-20
99	QC-MLO73	Cours d'eau non désigné	Isolé	N 45-48-19	O 73-46-45
100	QC-MLO74A	Cours d'eau non désigné	Isolé	N 45-48-23	O 73-46-27
101	QC-MLO74B	Cours d'eau non désigné	Isolé	N 45-48-29	O 73-46-1
102	QC-MLO74C	Cours d'eau non désigné	Isolé	N 45-48-30	O 73-45-59
103	QC-MLO75A	Cours d'eau non désigné	Isolé	N 45-48-31	O 73-45-37
104	QC-MLO76	Cours d'eau non désigné	Isolé	N 45-48-30	O 73-45-14
105	QC-MLO76B	Therrien-Lamoureux # 7377	Isolé	N 45-48-23	O 73-44-51
106	QC-MLO77A	Cours d'eau non désigné	Isolé	N 45-48-9	O 73-43-59
107	QC-MLO77C	Cours d'eau non désigné	Isolé	N 45-47-52	O 73-42-39
108	QC-MLO77D	Br. no 9 de Laplante # 25	Isolé	N 45-47-48	O 73-42-21
109	QC-MLO78	Cours d'eau non désigné	Isolé	N 45-48-11	O 73-42-1
110	QC-MLO78A	Cours d'eau non désigné	Isolé	N 45-47-44	O 73-41-47
111	QC-MLO79	Ruisseau Allard-Rochon # 10475	Isolé	N 45-47-32	O 73-41-6
112	QC-MLO80	Ruisseau Gariégy-Gagnon # 10534	Isolé	N 45-48-3	O 73-39-32
113	QC-MLO81A	Ruisseau Allard-Perrault # 12424	Isolé	N 45-48-24	O 73-38-20
114	QC-MLO82A	Ruisseau Perrault-Gauthier # 13192	Isolé	N 45-48-18	O 73-37-40
115	QC-MLO82A	Ruisseau Allard-Trudel # 5116	Isolé	N 45-49-2	O 73-37-15
116	QC-MLO82B	Cours d'eau non désigné	Isolé	N 45-48-48	O 73-35-50
117	QC-MLO82C	Cours d'eau non désigné	Isolé	N 45-48-47	O 73-35-49
118	QC-MLO83A	Cours d'eau non désigné	Isolé	N 45-48-27	O 73-35-36
119	QC-MLO83B	Cours d'eau non désigné	Isolé	N 45-48-18	O 73-35-29
120	QC-MLO84	Cours d'eau non désigné	Isolé	N 45-48-3	O 73-35-20
121	QC-MLO84B	Ruisseau des Grandes-Prairies # 3131	Isolé	N 45-47-27	O 73-34-58
122	QC-MLO85A	Br. no 20 de la Cabane Ronde # 3132	Isolé	N 45-47-5	O 73-34-42
123	QC-MLO86A	Br. no 15 de la Cabane Ronde # 3132	Isolé	N 45-46-59	O 73-33-45
124	QC-MLO86B	Br. no 11 de la Cabane Ronde # 3132	Isolé	N 45-46-58	O 73-33-40
125	QC-MLO87A	Cours d'eau non désigné	Isolé	N 45-46-50	O 73-33-0
126	QC-MLO87B	De la Cabane Ronde # 3132	Isolé	N 45-46-49	O 73-32-44
127	QC-MLO88A	Br. no 11 de la Cabane Ronde # 3132	Isolé	N 45-46-46	O 73-32-36
128	QC-MLO88B	Br. no 11 de la Cabane Ronde # 3132	Isolé	N 45-46-41	O 73-32-29
129	QC-MLO89C	Br. no 11 de la Cabane Ronde # 3132	Isolé	N 45-46-41	O 73-32-20

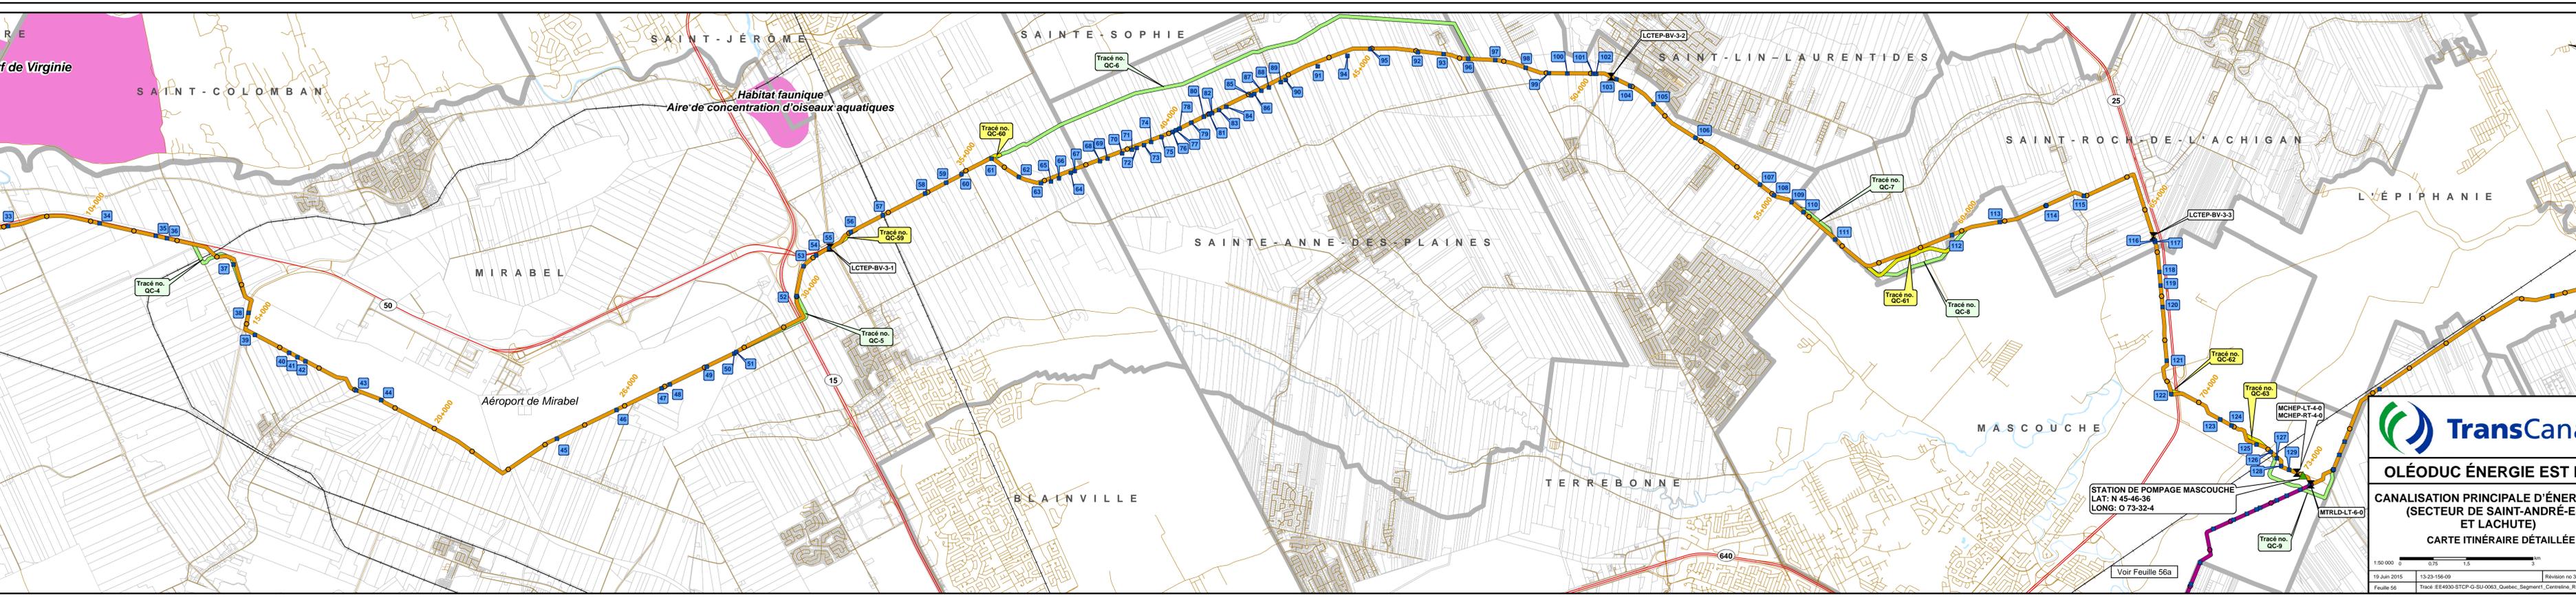

Légende

- Canalisation principale d'Énergie Est (tronçon du Québec supplémentaire 3)
- Canalisation principale d'Énergie Est (tronçon du Québec supplémentaire 1)
- Énergie Est (secteur de Lachute) 1 000 m BK
- Canalisation principale d'Énergie Est
- Canalisation principale d'Énergie Est (tronçon de l'Ontario)
- Énergie Est (canalisation latérale de Montréal) 1 000 m BK
- Canalisation latérale d'Énergie Est
- Installation proposée
- Poste de vaine proposée
- Emplacement du franchissement du cours d'eau et no. de l'index
- Routes principales
- Routes secondaires
- Chemins de fer
- Limites municipales
- Lac / plan d'eau
- Rivière / ruisseau
- Parcs
- Zones protégées
- Réserve écologique
- Zone de protection de la faune
- Aire de répartition du caribou
- Zone de conservation
- Terres protégées privées
- Terre traditionnelle
- Collectivités autochtones
- Ville
- Réserve militaire

Les sites des installations le long des sections du pipeline qui ont été réalignées seront délimités conformément aux critères d'emplacement décrits dans le document ER EES.

Note : Les largeurs des couleurs ne sont pas à l'échelle et servent uniquement à des fins de représentations cartographiques.

TransCanada

OLÉODUC ÉNERGIE EST LTÉE

CANALISATION PRINCIPALE D'ÉNERGIE EST (SECTEUR DE SAINT-ANDRÉ-EST ET LACHUTE)

CARTE ITINÉRAIRE DÉTAILLÉE

1:500 000

19 Juin 2015

Feuille 56

15-23-156-00

Tracé EE-6000-STCP-G-SU-0003, Québec, Segment 1, Corridor, Rev.2, 10N, Horiz

Révision no 3