


## **Annexe de la demande vol. 12K-78**

### **Tronçon de Québec – Section Donnacona Carte détaillée du tracé – Révision (Feuille 60)**

Tableau de référence des franchissements des cours d'eau

No index	ID du franchissement	Nom du cours d'eau	Principale méthode de franchissement	Latitude	Longitude
369	QC-ML310	Rivière aux Pommes # 6378	Isolé	N 46-41-50	O 71-40-35
370	QC-ML310A	Rivière aux Pommes # 6378	Isolé	N 46-42-7	O 71-40-8
371	QC-ML311	Rivière aux Pommes # 6378	Sans tranchée	N 46-42-9	O 71-40-3
372	QC-ML312	Cours d'eau non désigné	Isolé	N 46-42-32	O 71-38-56
373	QC-ML313	Rivière Noire # 6378-1	Isolé	N 46-42-26	O 71-38-39
374	QC-ML313A	Cours d'eau non désigné	Isolé	N 46-42-23	O 71-38-29
375	QC-ML314	Cours d'eau non désigné	Isolé	N 46-42-54	O 71-37-22
376	QC-ML315	Cours d'eau non désigné	Isolé	N 46-43-3	O 71-36-42
377	QC-ML316	Rivière à Matte # 3003	Isolé	N 46-43-3	O 71-36-41
378	QC-ML317	Campagna # 11403	Isolé	N 46-43-27	O 71-35-13
379	QC-ML317A	Cours d'eau non désigné	Isolé	N 46-44-23	O 71-32-24
380	QC-ML317B	Br. no 1 des Ilets # 16358	Isolé	N 46-44-26	O 71-32-9
381	QC-ML317C	Cours d'eau non désigné	Isolé	N 46-43-50	O 71-34-22
382	QC-ML317D	Cours d'eau non désigné	Isolé	N 46-44-21	O 71-32-1
383	QC-ML317E	Br. no 1 des Ilets # 16358	Isolé	N 46-44-17	O 71-31-56
384	QC-ML319	Des Ilets # 16358	Isolé	N 46-43-49	O 71-31-23
385	QC-ML319A	Cours d'eau non désigné	Isolé	N 46-43-34	O 71-31-1
386	QC-ML325	Fleuve Saint-Laurent	Sans tranchée	N 46-42-28	O 71-29-15
387	QC-ML325A	Cours d'eau non désigné	Isolé	N 46-41-22	O 71-27-39
388	QC-ML325B	Cours d'eau non désigné	Isolé	N 46-41-38	O 71-28-3
389	QC-ML325C	Cours d'eau non désigné	Isolé	N 46-41-26	O 71-27-45
390	QC-ML326A	Cours d'eau non désigné	Isolé	N 46-41-10	O 71-26-32
391	QC-ML326B	Ruisseau Couture # 7016	Isolé	N 46-41-11	O 71-26-26
392	QC-ML326C	Br. no 1 du ruisseau Couture # 7016	Isolé	N 46-41-16	O 71-26-4
393	QC-ML326D	Cours d'eau non désigné	Isolé	N 46-41-12	O 71-25-23
394	QC-ML327	Cours d'eau non désigné	Isolé	N 46-41-10	O 71-25-16
395	QC-ML328	Rivière Aulneuse	Isolé	N 46-40-47	O 71-24-34
396	QC-ML329	Drain Simoneau-Bergeron # 12209	Isolé	N 46-40-24	O 71-23-56
397	QC-ML330	Br. Du Fossé de la Savane # 12559	Isolé	N 46-40-5	O 71-23-51
398	QC-ML330A	Cours d'eau non désigné	Isolé	N 46-39-56	O 71-23-38
399	QC-ML331	Ruisseau Boulet # 13515	Isolé	N 46-39-34	O 71-23-3
400	QC-ML332	Ruisseau Terrebonne # 3595	Isolé	N 46-39-19	O 71-22-40
401	QC-ML334	Br. no 1 du ruisseau Terrebonne # 3595	Isolé	N 46-38-41	O 71-21-45
402	QC-ML334A	Fossé du chemin de fer	Isolé	N 46-38-21	O 71-21-15
403	QC-ML335	Rivière Beauvage	Sans tranchée	N 46-38-1	O 71-20-53
404	QC-ML336	Cours d'eau non désigné	Isolé	N 46-37-43	O 71-20-32
405	QC-ML337A	Cours d'eau non désigné	Isolé	N 46-37-29	O 71-20-12
406	QC-ML337B	Cours d'eau non désigné	Isolé	N 46-37-25	O 71-20-6
407	QC-ML337C	Cours d'eau non désigné	Isolé	N 46-37-16	O 71-19-53
408	QC-ML337D	Cours d'eau non désigné	Isolé	N 46-37-14	O 71-19-50
409	QC-ML337E	Cours d'eau non désigné	Isolé	N 46-37-11	O 71-19-45
410	QC-ML337F	Cours d'eau non désigné	Isolé	N 46-36-57	O 71-19-31
411	QC-ML337G	Cours d'eau non désigné	Isolé	N 46-36-54	O 71-19-26
412	QC-ML337H	Cours d'eau non désigné	Isolé	N 46-36-51	O 71-19-23
413	QC-ML337I	Cours d'eau non désigné	Isolé	N 46-36-41	O 71-19-8
414	QC-ML337J	Cours d'eau non désigné	Isolé	N 46-36-38	O 71-19-3
415	QC-ML337K	Cours d'eau non désigné	Isolé	N 46-36-34	O 71-18-56
416	QC-ML337L	Cours d'eau non désigné	Isolé	N 46-36-49	O 71-17-48
417	QC-ML338	Cours d'eau non désigné	Isolé	N 46-36-57	O 71-17-36
418	QC-ML338A	Sainte Anne-Saint Thomas # 13376	Isolé	N 46-37-8	O 71-17-19
419	QC-ML339	Ruisseau Dubois # 12618	Isolé	N 46-37-35	O 71-16-42
420	QC-ML340	Br. no 1 du ruisseau Dubois # 12618	Isolé	N 46-37-43	O 71-16-26
421	QC-ML341	Br. no 4 du ruisseau Dubois # 12618	Isolé	N 46-37-54	O 71-16-10
422	QC-ML342	Routhier # 10036	Isolé	N 46-38-10	O 71-15-47
423	QC-ML343	Br. no 3 du ruisseau Routhier # 10036	Isolé	N 46-38-13	O 71-15-27
424	QC-ML344	Br. no 4 du ruisseau Routhier # 10036	Isolé	N 46-38-30	O 71-15-1
425	QC-ML344A	Cours d'eau non désigné	Isolé	N 46-38-39	O 71-14-46
426	QC-ML345	Rivière Chaudière	Sans tranchée	N 46-38-44	O 71-14-30
427	QC-ML346A	Cours d'eau non désigné	Isolé	N 46-39-6	O 71-13-25
428	QC-ML346B	Br. no 10 du ruisseau Roy # 10595	Isolé	N 46-39-15	O 71-13-11
429	QC-ML347	Ruisseau Roy # 10595	Isolé	N 46-39-40	O 71-12-34
430	QC-ML347A	Cours d'eau non désigné	Isolé	N 46-40-2	O 71-12-1
431	QC-ML347C	Rivière Pénin # 4884	Isolé	N 46-40-49	O 71-10-44
432	QC-ML348	Cours d'eau non désigné	Isolé	N 46-40-49	O 71-10-43
433	QC-ML349	Rivière Pénin # 4884	Isolé	N 46-41-15	O 71-10-38
434	QC-ML351	Br. no 3 de la rivière Pénin # 4884	Isolé	N 46-41-29	O 71-10-38
435	QC-ML352	Cours d'eau non désigné	Isolé	N 46-41-47	O 71-10-1

Ce tableau de référence sur les franchissements de cours d'eau est le même que celui déposé dans la demande originale. Une mise à jour du tableau est prévue pour T4 2015.

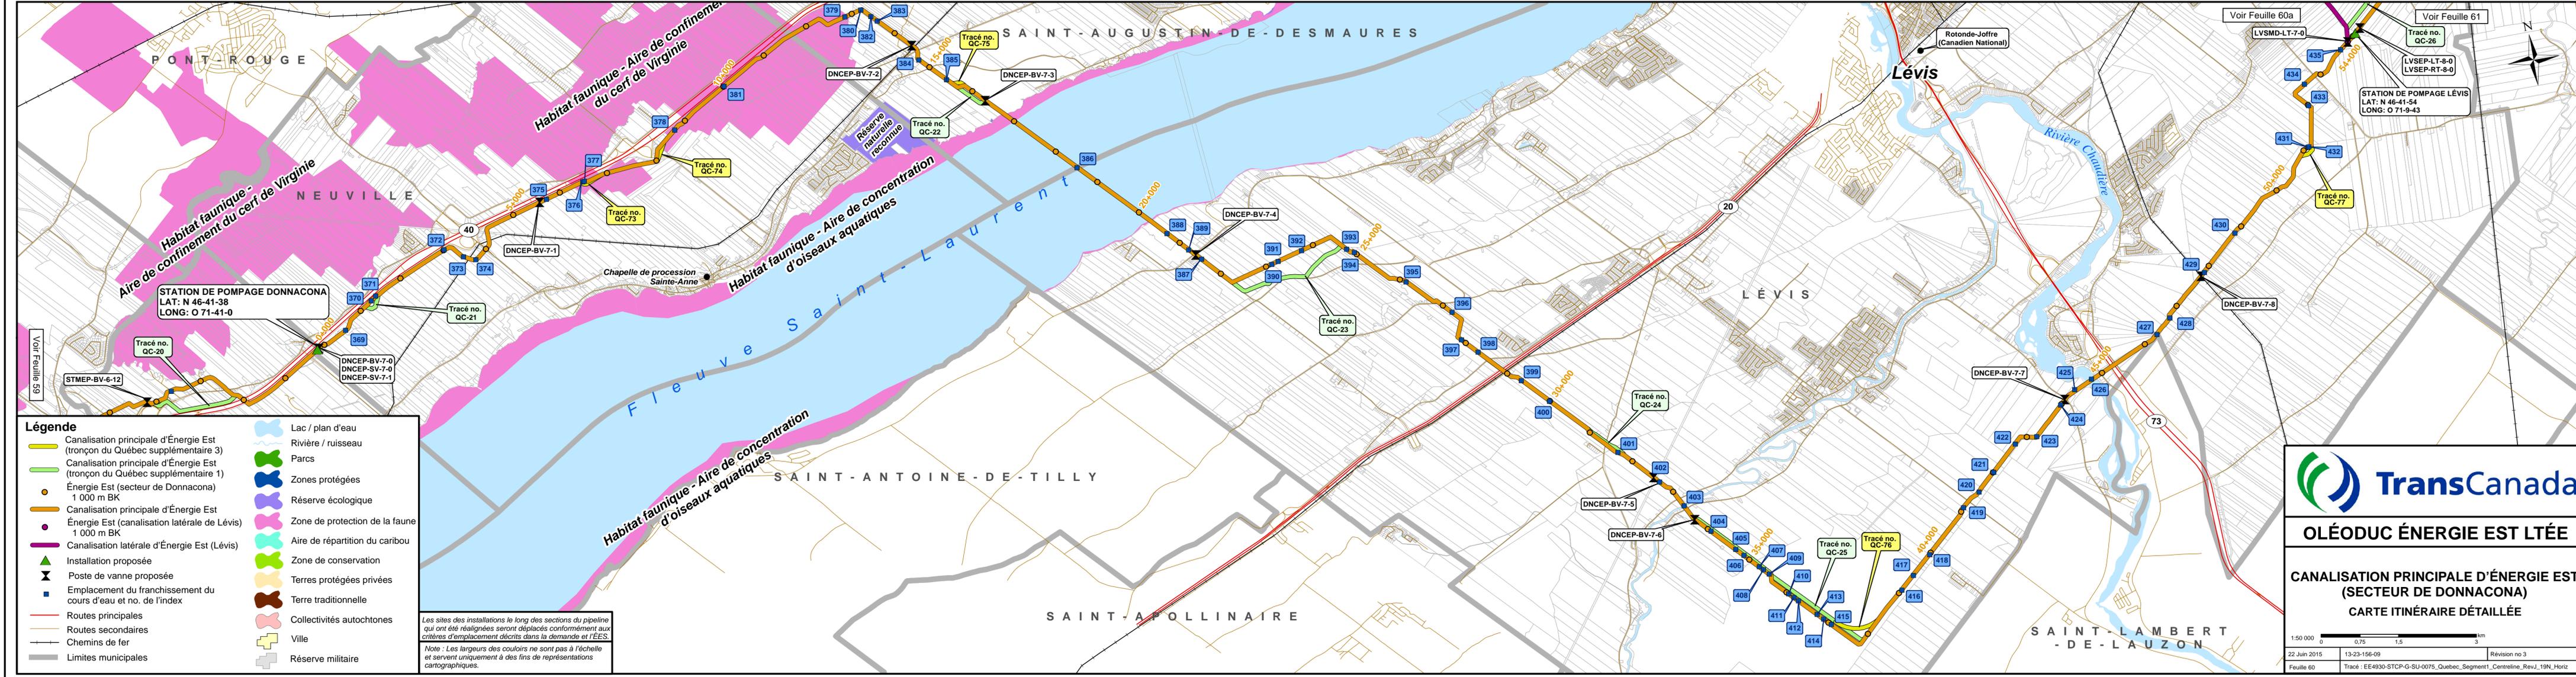

**Légende**

- Canalisation principale d'Énergie Est (tronçon du Québec supplémentaire 3)
- Canalisation principale d'Énergie Est (tronçon du Québec supplémentaire 1)
- Énergie Est (secteur de Donnacona) 1 000 m BK
- Canalisation principale d'Énergie Est
- Énergie Est (canalisation latérale de Lévis) 1 000 m BK
- Canalisation latérale d'Énergie Est (Lévis)
- ▲ Installation proposée
- X Poste de vanne proposée
- Emplacement du franchissement du cours d'eau et no. de l'index
- Routes principales
- Routes secondaires
- Chemins de fer
- Limites municipales
- Lac / plan d'eau
- Rivière / ruisseau
- Parcs
- Zones protégées
- Réserve écologique
- Zone de protection de la faune
- Aire de répartition du caribou
- Zone de conservation
- Terres protégées privées
- Terre traditionnelle
- Collectivités autochtones
- Ville
- Réserve militaire

Les sites des installations le long des sections du pipeline qui ont été réalignées seront déplacés conformément aux critères d'emplacement décrits dans la demande et l'ÉES.

Note : Les largeurs des couloirs ne sont pas à l'échelle et servent uniquement à des fins de représentations cartographiques.

**TransCanada**

**OLÉODUC ÉNERGIE EST LTÉE**

**CANALISATION PRINCIPALE D'ÉNERGIE EST (SECTEUR DE DONNACONA)**

**CARTE ITINÉRAIRE DÉTAILLÉE**

1:50 000

22 Juin 2015 13-23-156-09 Révision no 3

Feuille 60 Tracé : EE4930-STCP-G-SU-0075\_Québec\_Segment1\_Centreline\_RevJ\_19N\_Horiz